


Rennbygatan 1

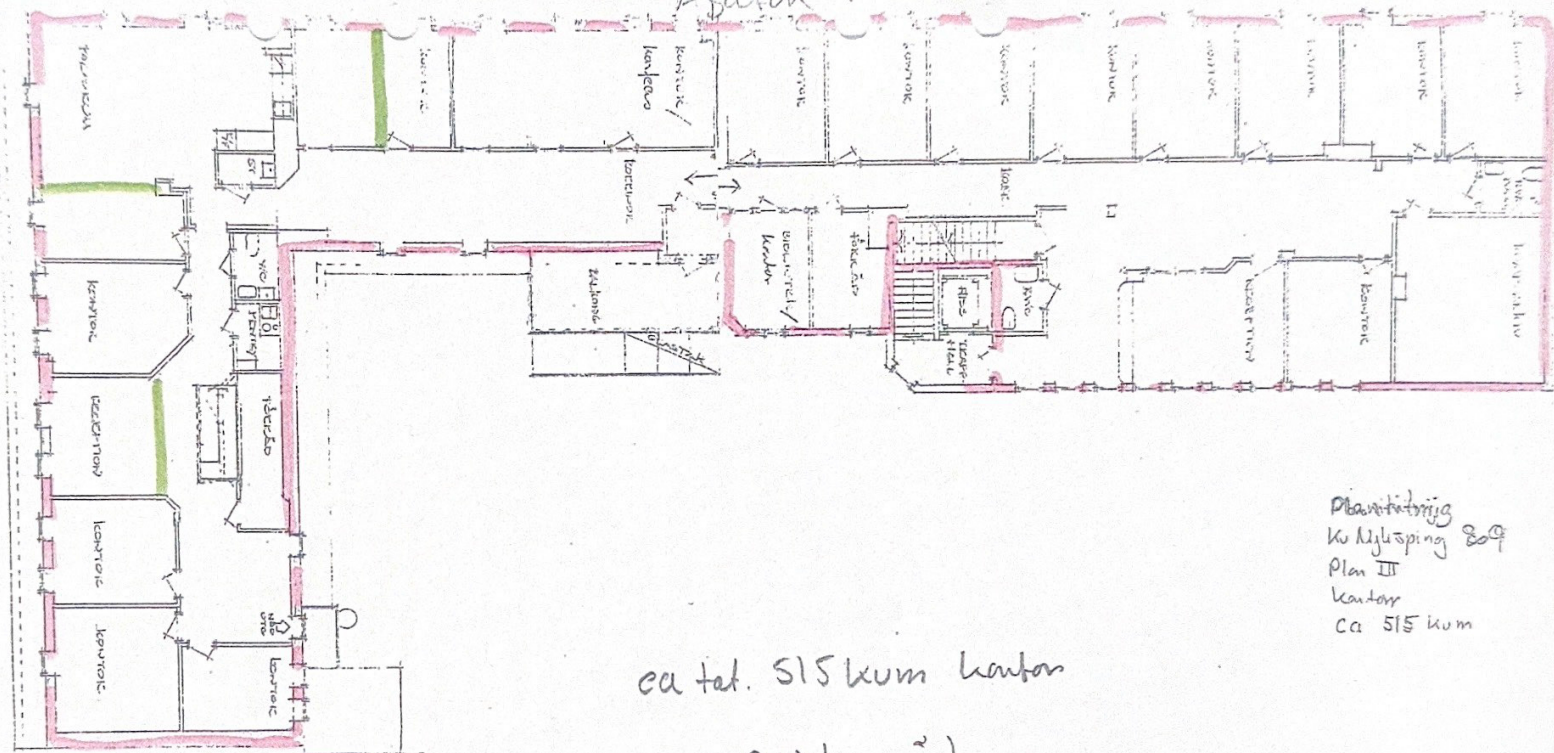

— Nya väggar

Agatan 4

Planritning
K. Hylsping 809
Plan III
Kontor
ca 515 kvm

ca tot. 515 kvm kontor

4-5 R-platser gård
2 Garage