


KV HÄGGEN 13 - MALMÖ

FÖRKLARINGAR

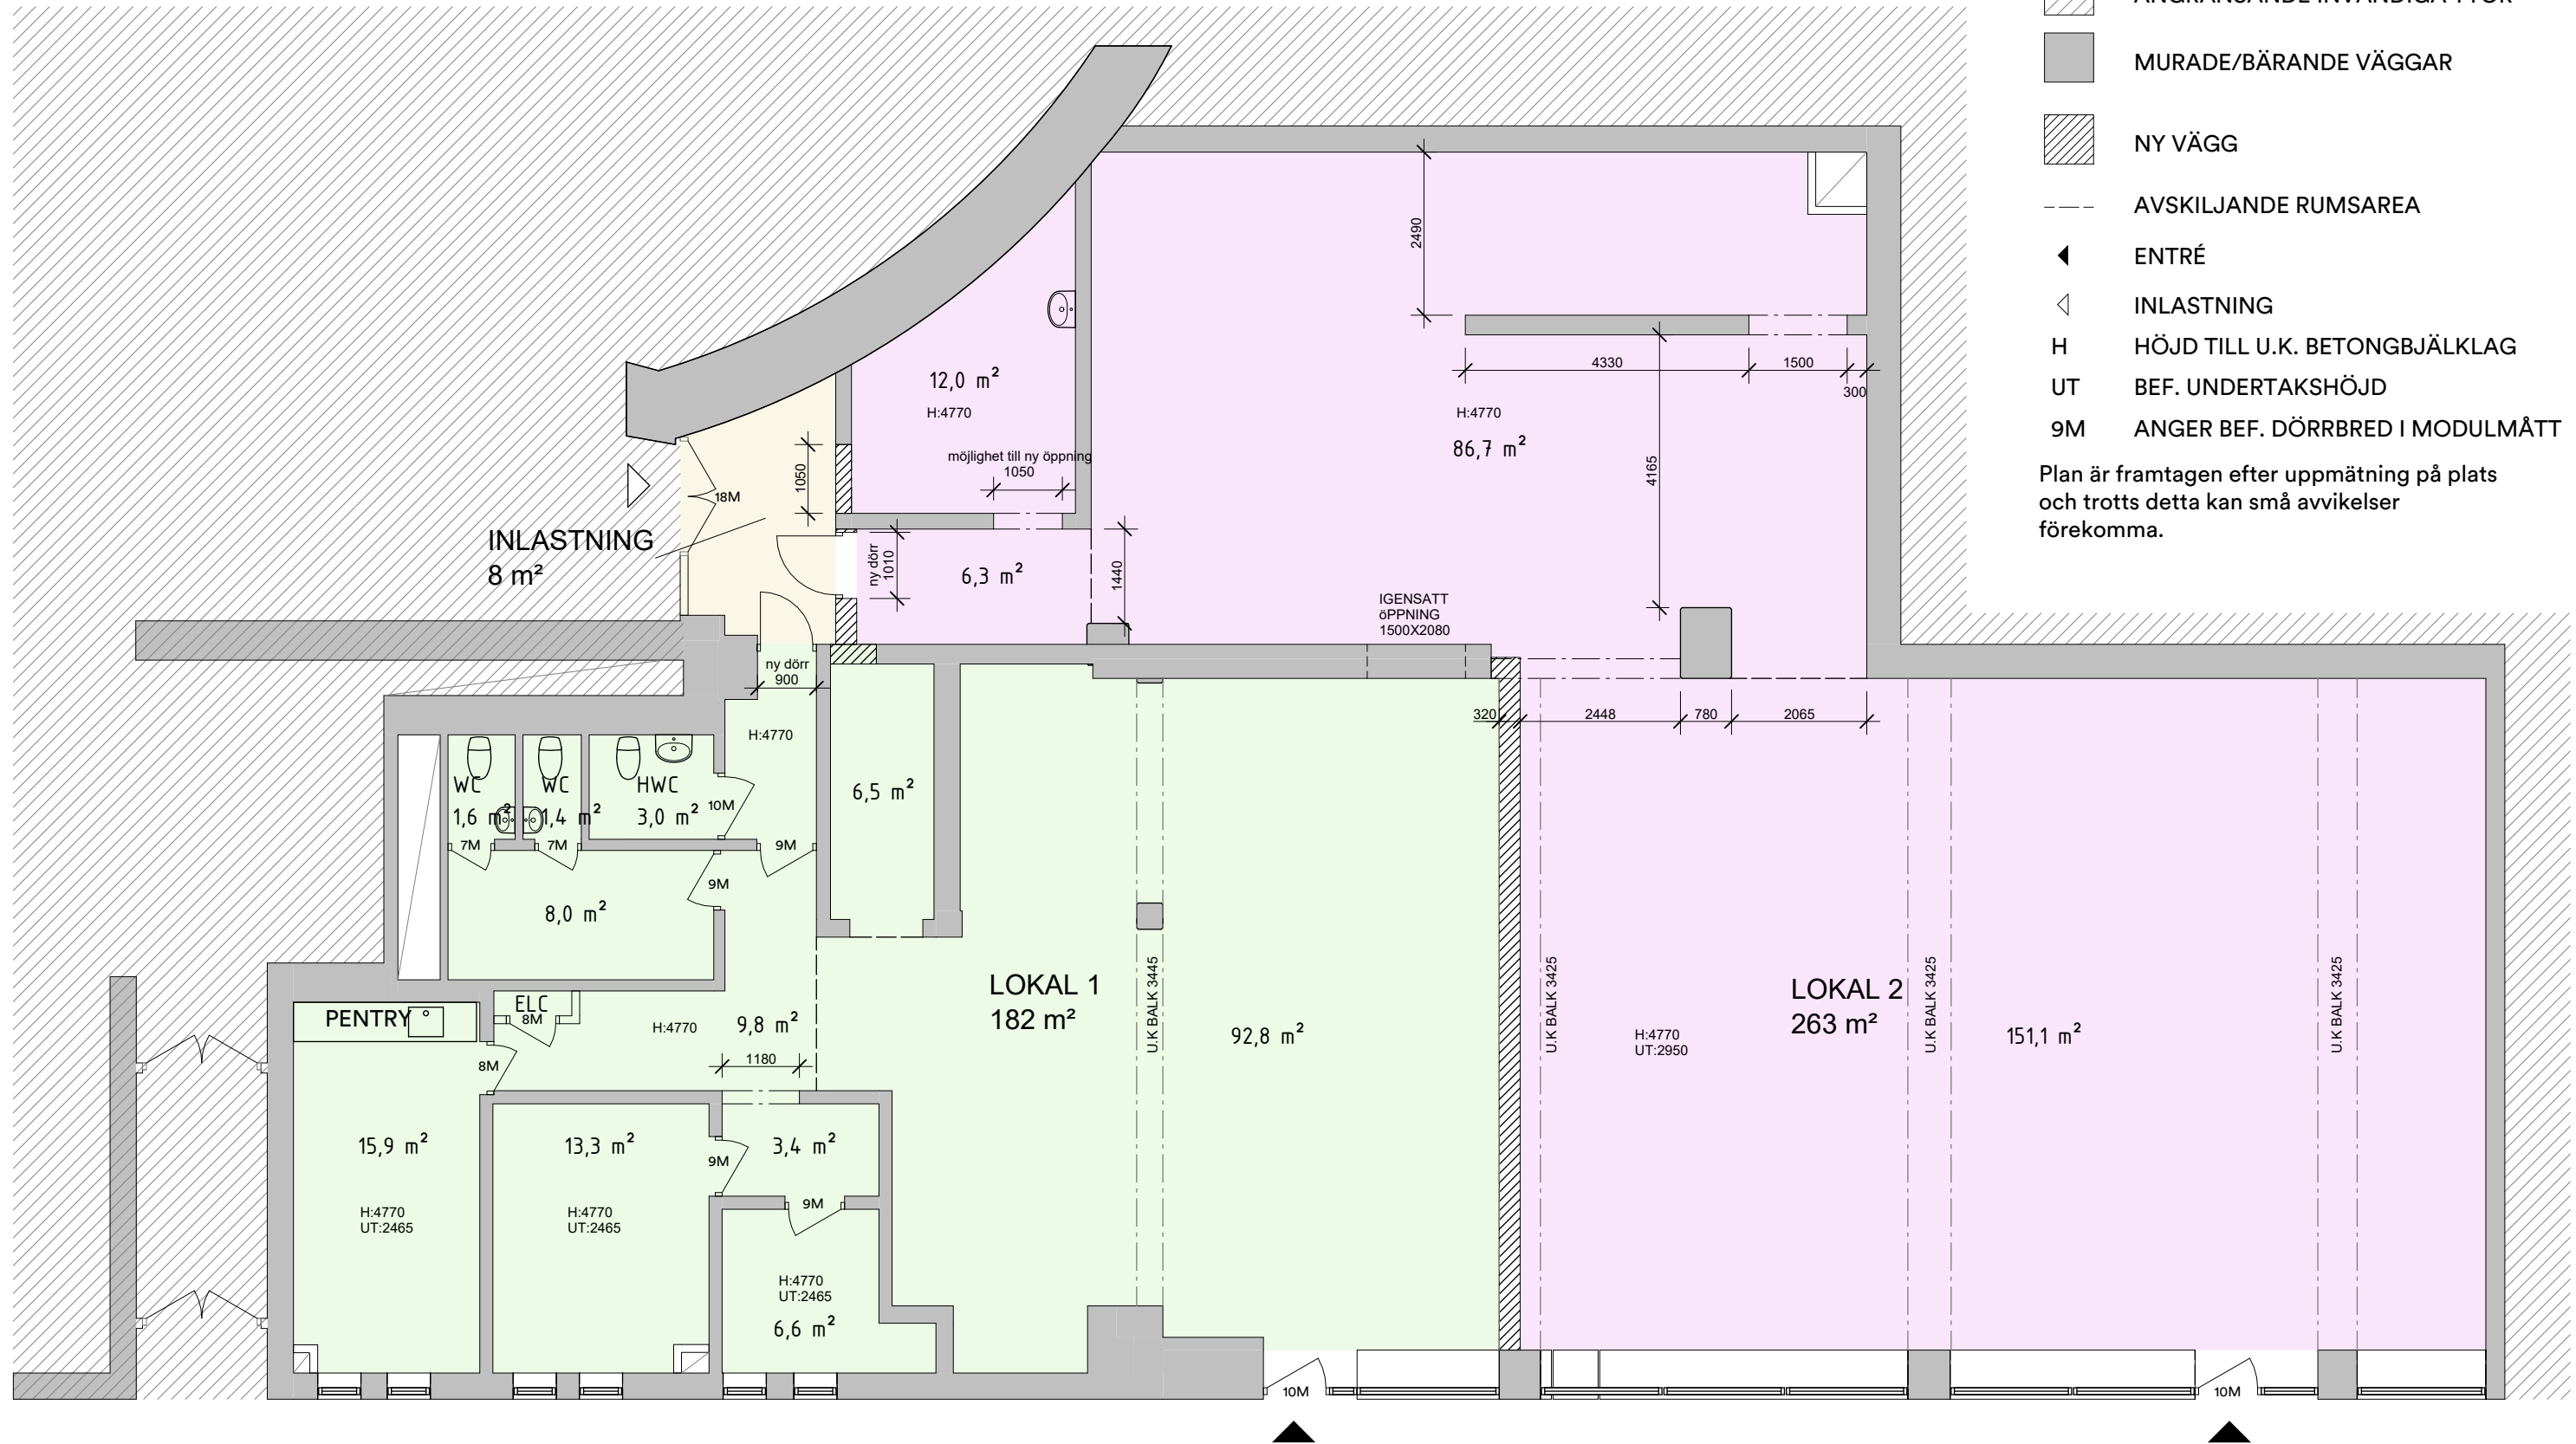

LOKAL PÅ BOTTENPLAN
TOTAL YTA: 457 m²