


Y. 14
170
5.90

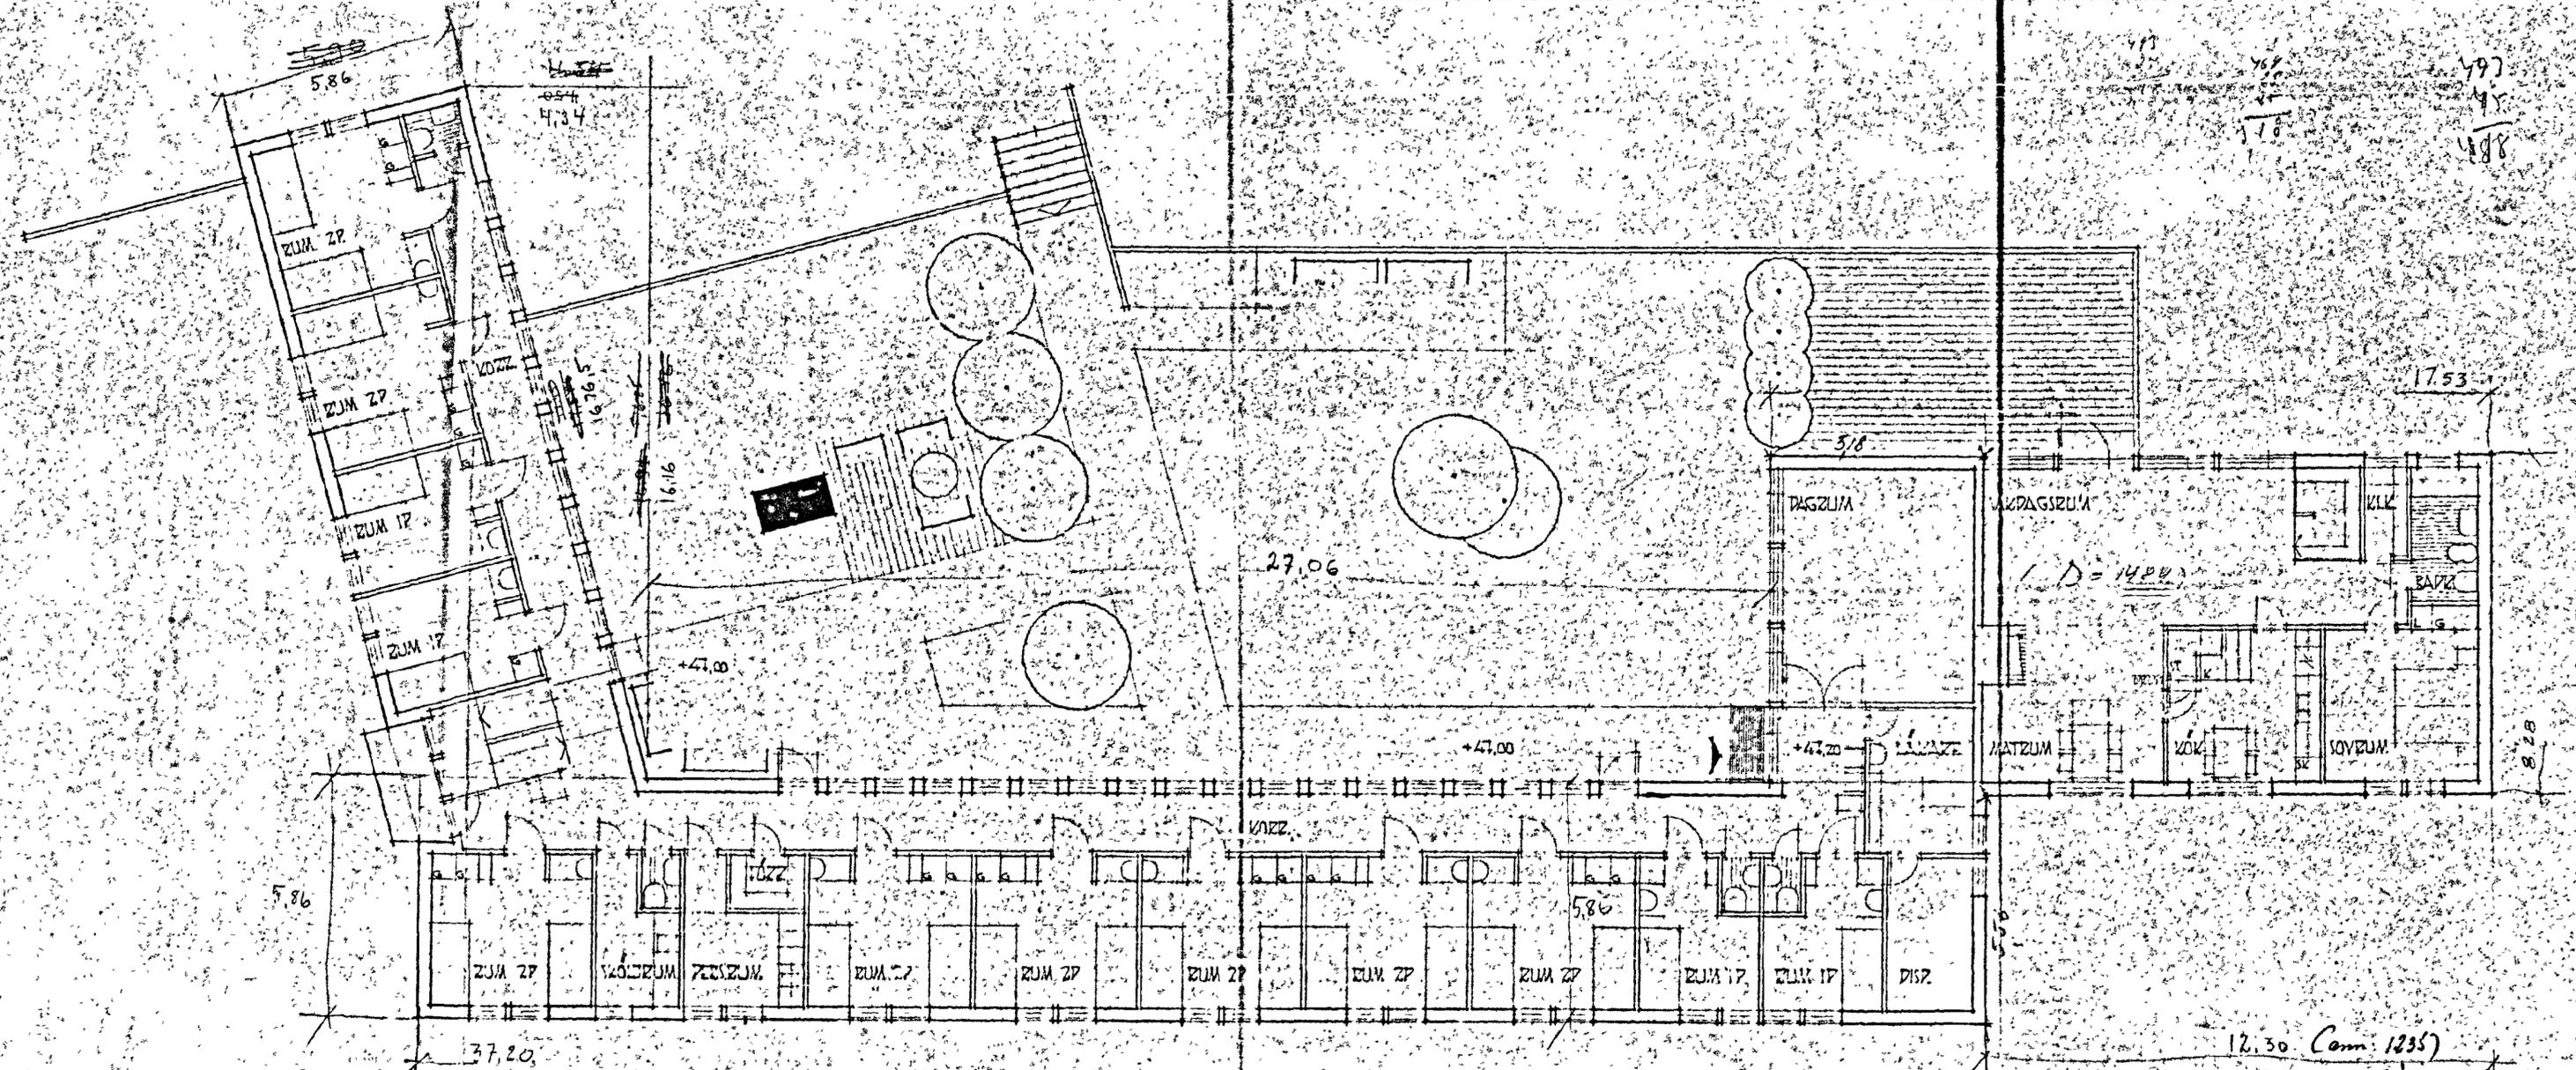


ÅR 19. 26 DEN 19. 1926
 AV BYGGNADSNÄMNDEN I TINGSRÅDET I BILLAGA
 1. Villkor enligt PA tillståndet för byggning av VÄGUS
 Buss parkering
[Signature]

VÄRME I VIMMERBY	
ROTENPLAN	SKALA 1:100
TULLBERG	18.11.1926
A. ULLSTRÖM	18.11.1926

BYG. 14.6-62