


Bilaga 1 - Ritning

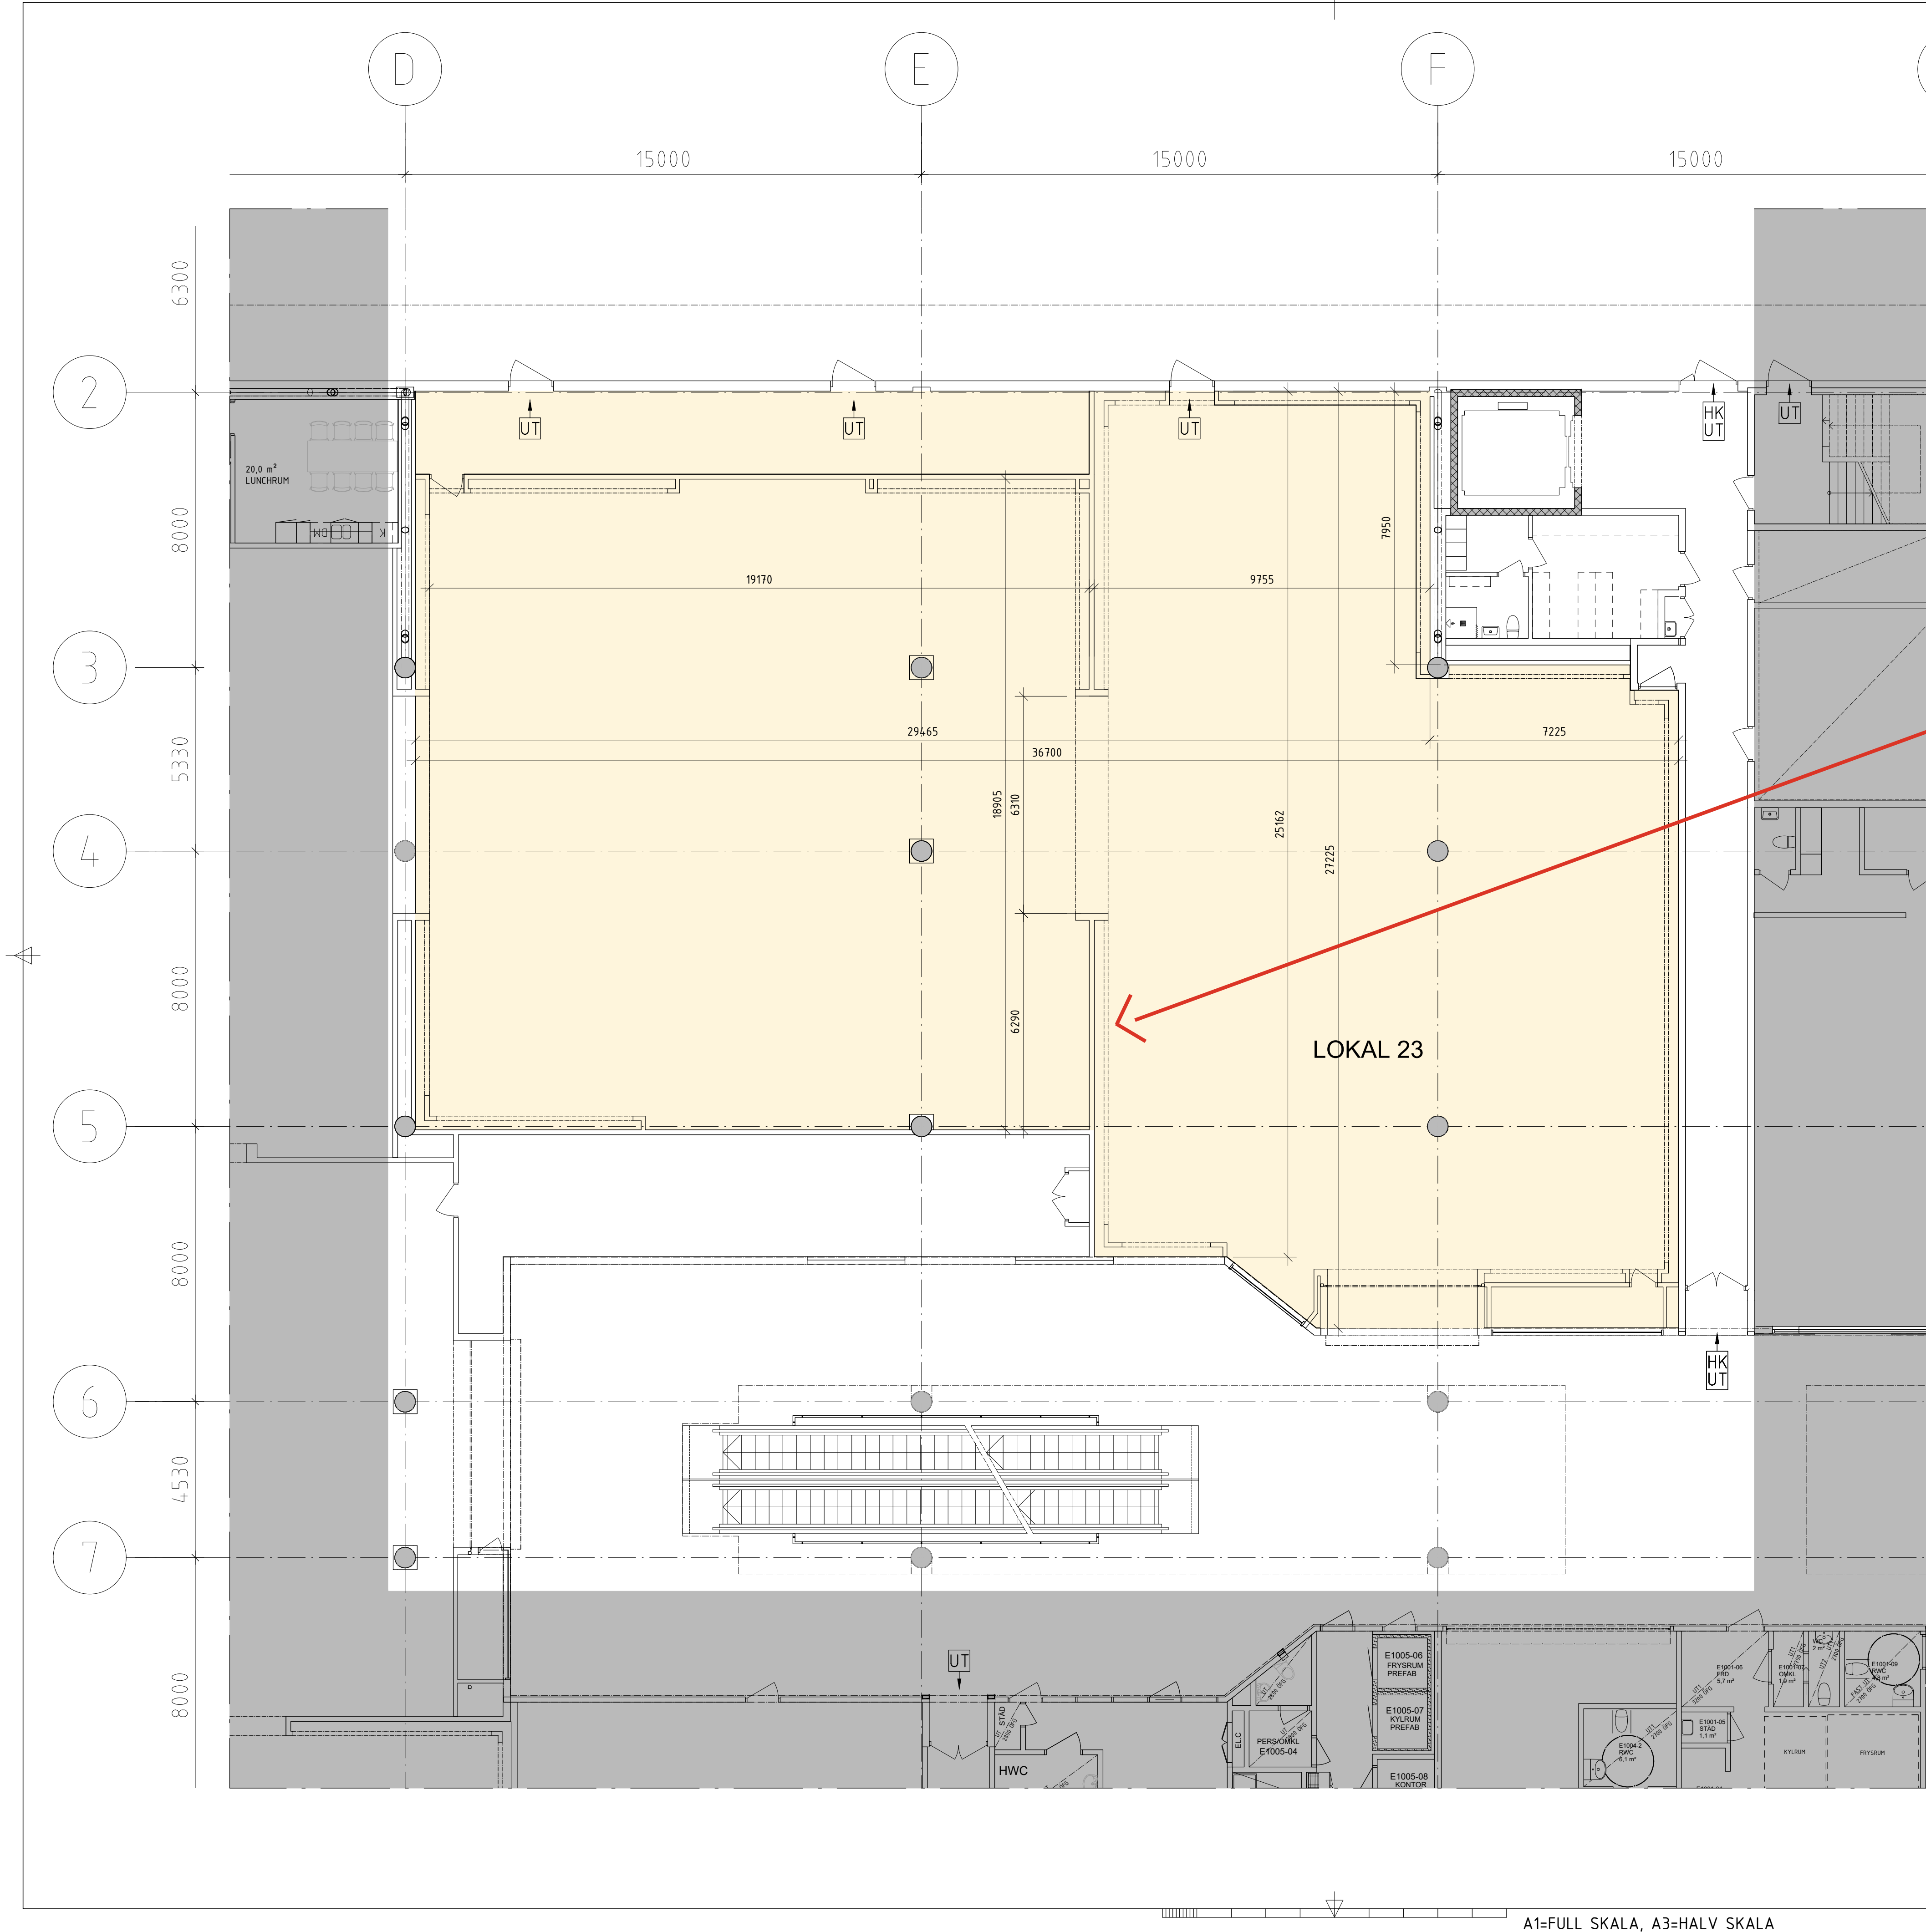

Befintlig vägg som rivs.

BET	ÄNDRINGEN AVSEER	DATUM	SIGN
LOKALRITNING			
TRIANON			
 Karin Petterssons ARKITEKTBYRÅ AB 0431 - 47 84 00 www.karinpetterssons.se			
UNO 5, ENTRÉ HUS E MALMÖ STAD			
UPPRORAG NR 24.0509	RITAD AV Å. JOHANSSON	HANDLÄGGARE Å. JOHANSSON	
DATUM 2024-06-12	ANSVARIG ERIK HOLMGREN		
LOKAL 23 PLAN 10, BERÖRD DEL			
SKALA A1 1:100 A3 1:200	NUMMER A-40-1-1023	BET	