

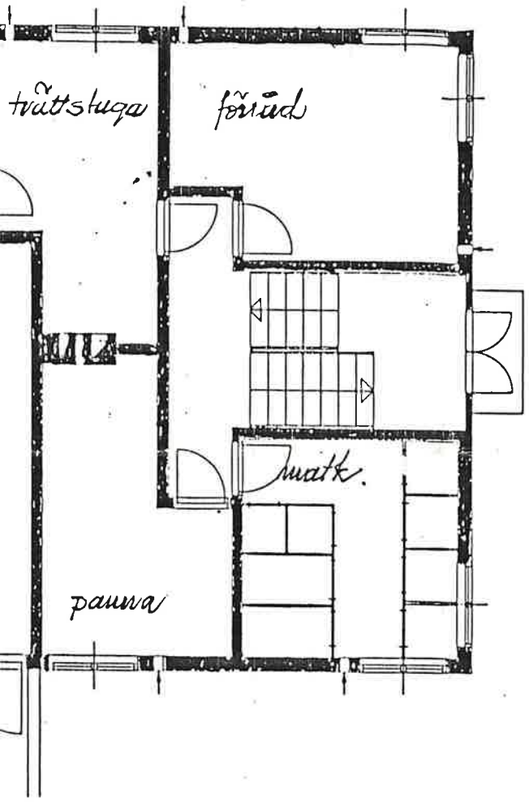


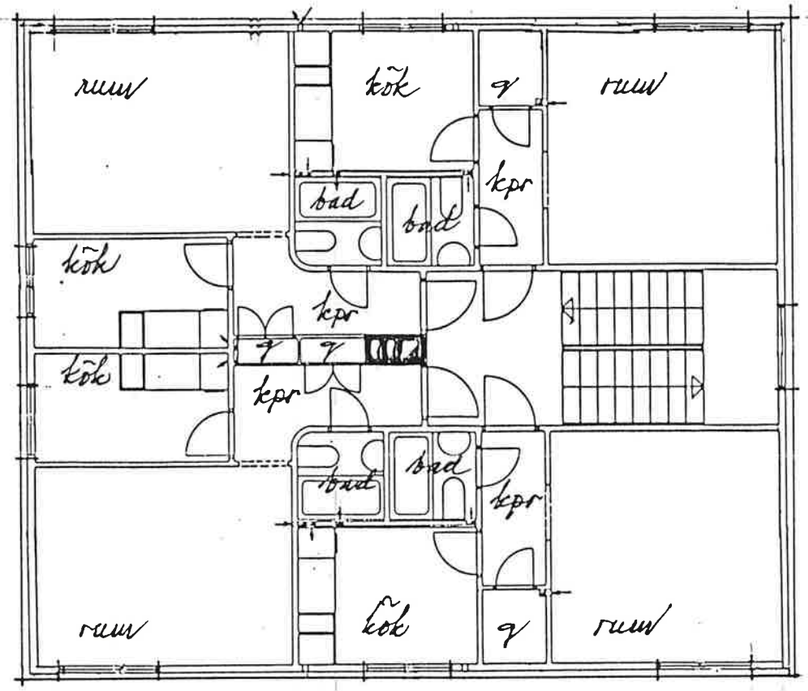

bottenvån

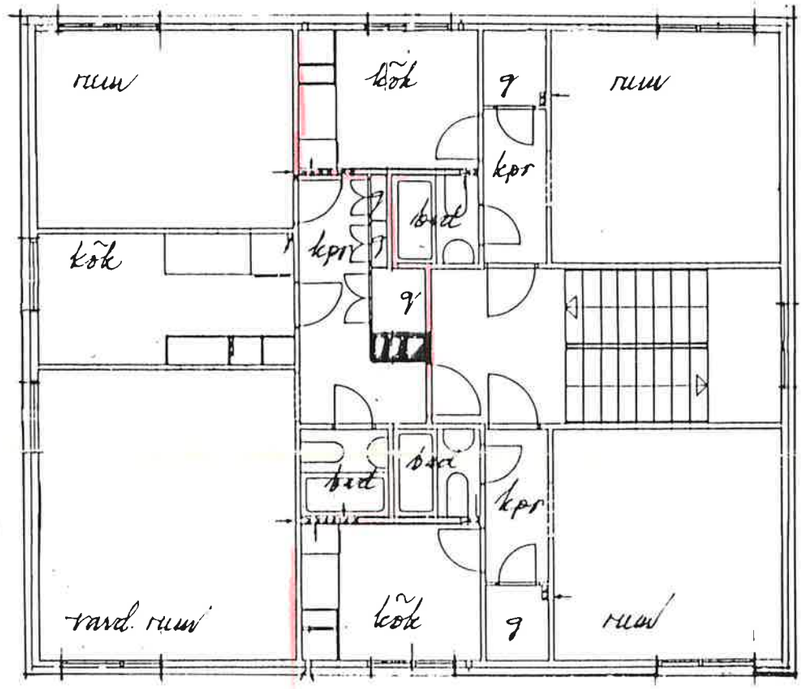

våning 1 tr

STADSARKITEKTKONTORET
UDDEVALLA
1968-09-22
Dnr 3671

