




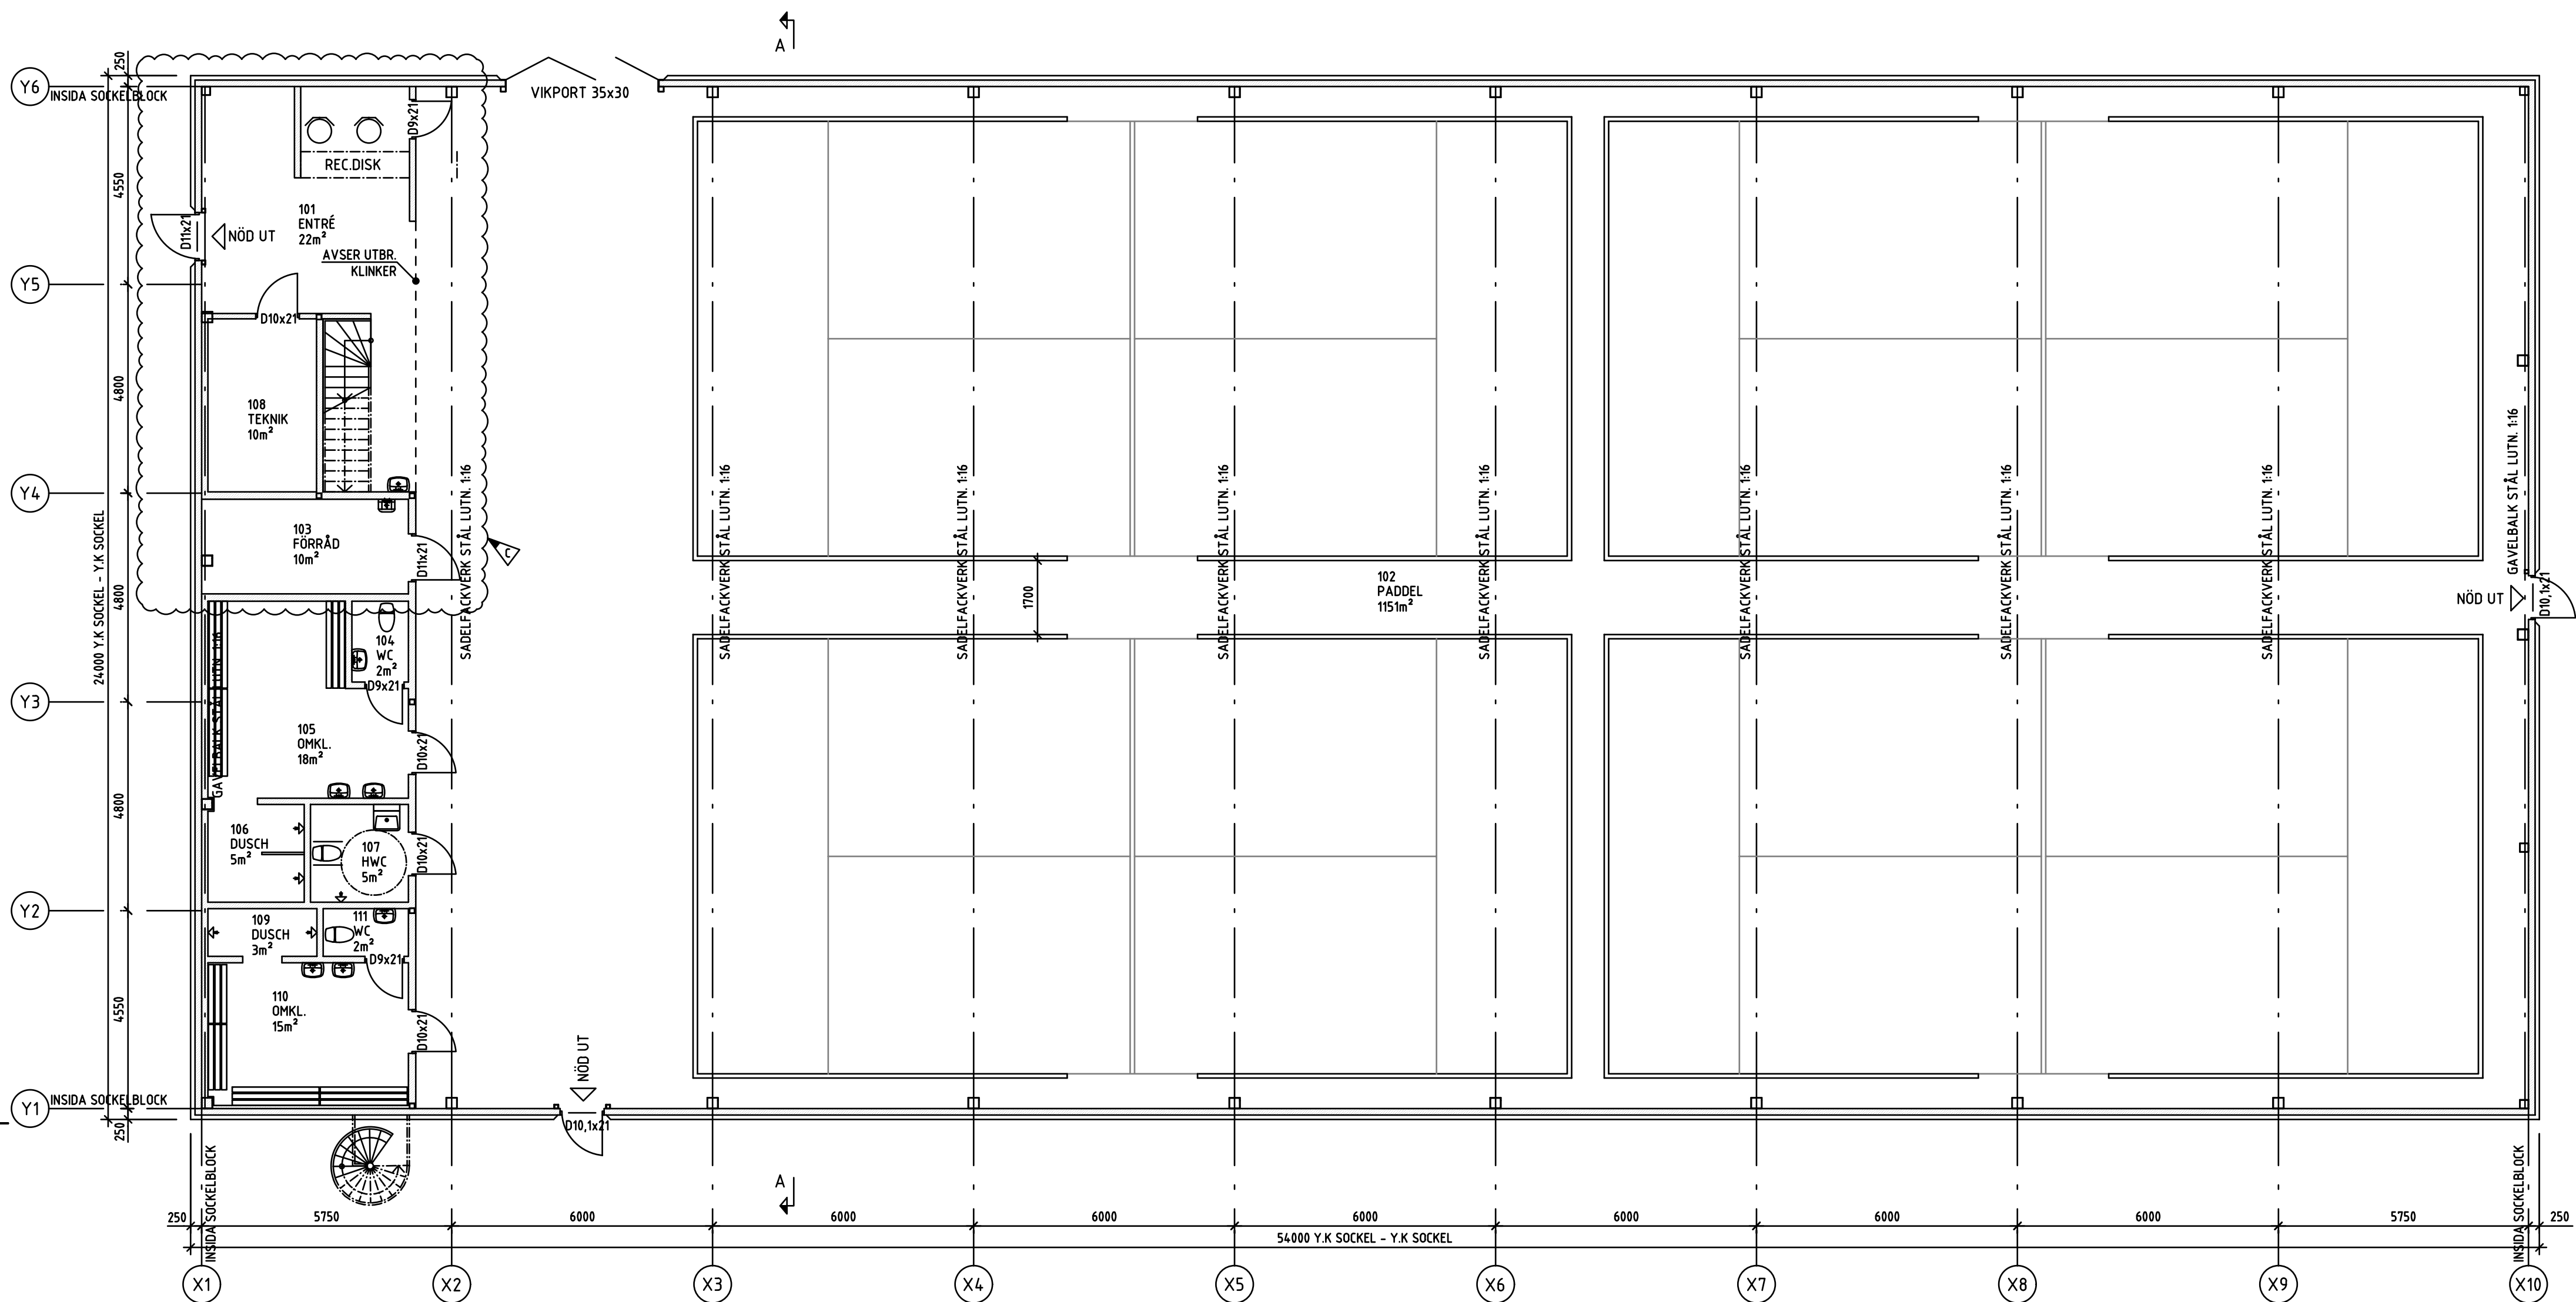

-PLAN 1 -1:100- (A1)

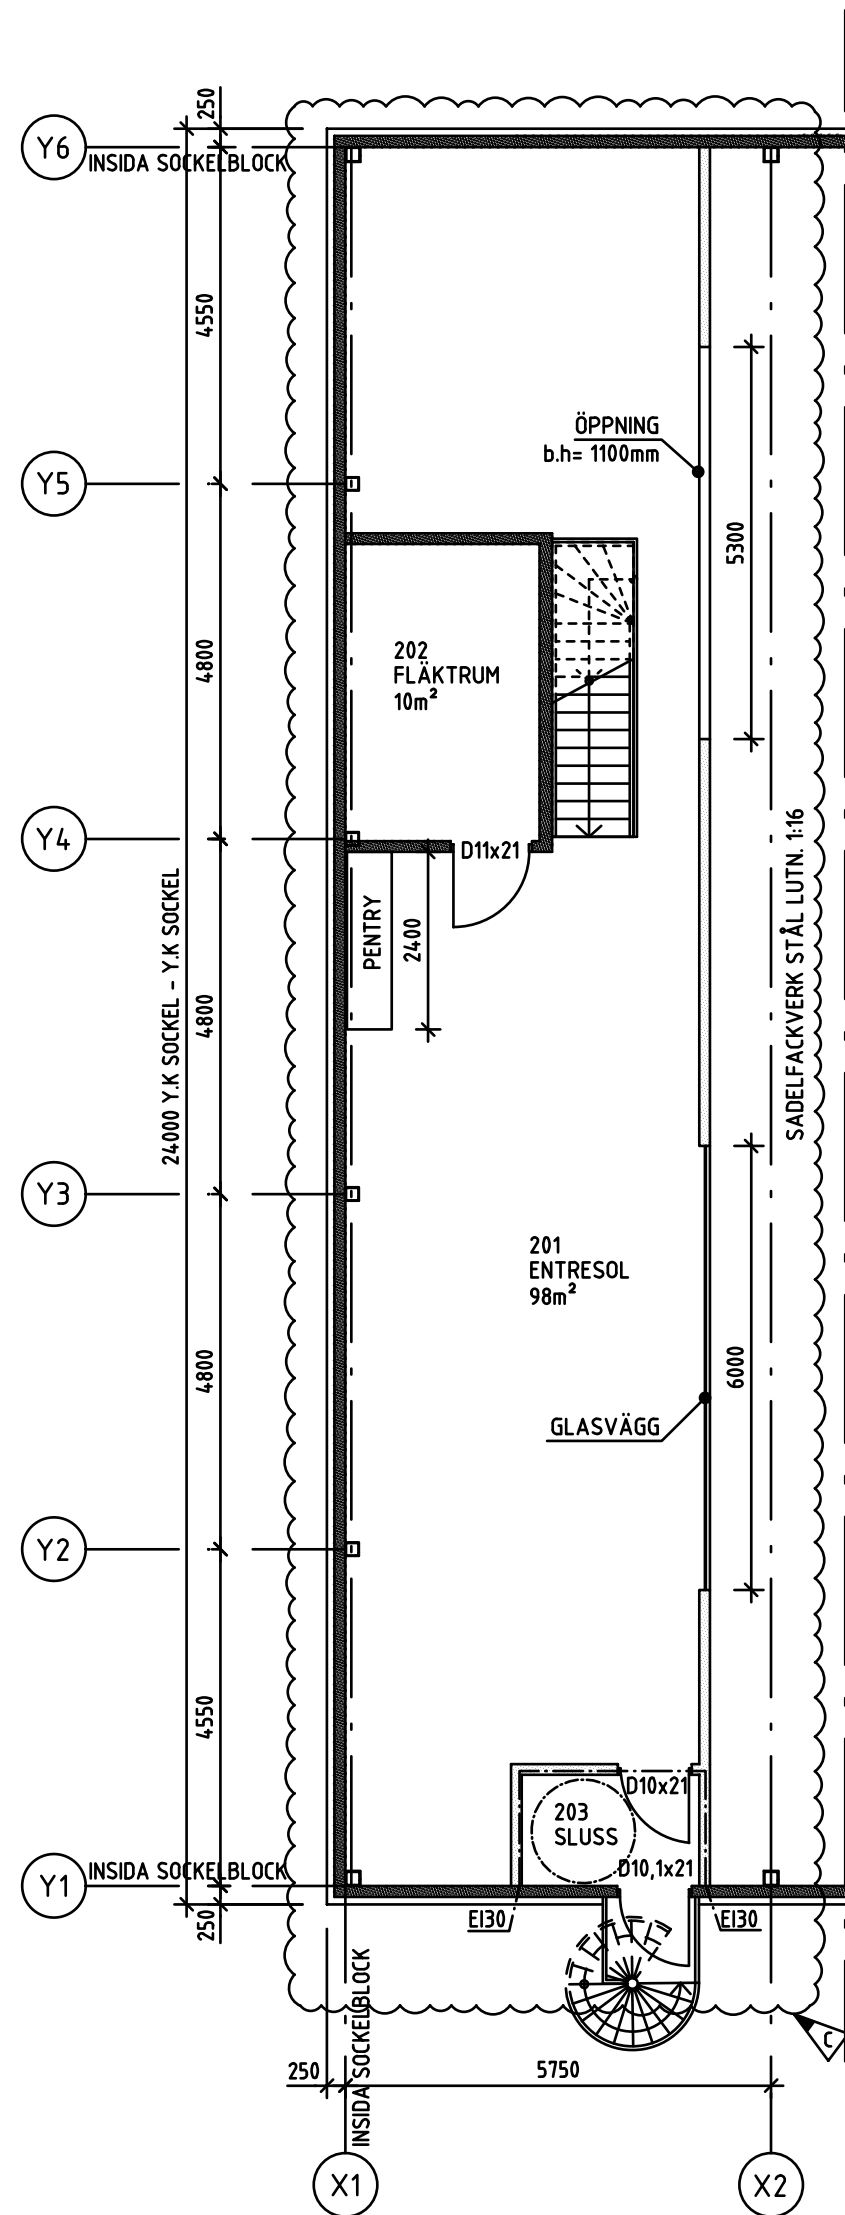

-PLAN 2 -1:100- (A1)

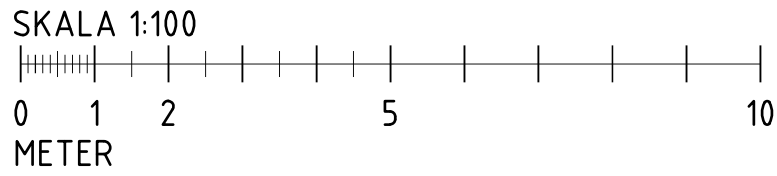

FÖRKLARINGAR

-DÖRR (GLASAD)

-FÖNSTER

-NY VÄGG

-ÖVERLIGGANDE KONSTRUKTION/INREDNING

-UNDERLIGGANDE KONSTRUKTION

-TRAPPA

C	UTBR. BJÄLKLAG	210910	PG
B	DIV. KORRIGERING	210824	PG
A	DIV. KORRIGERING OMKL.	210813	PG

BET	ANT	ÄNDRINGEN AVSER	DATUM	SIGN
-----	-----	-----------------	-------	------

BYGGHANDLING



byggingenjörbyrån

Storgatan 9A, 335 30 Gnosjö, 0370-980 65
info@byggbyran.se www byggbyran.se

GBJbygg.

UPPDRAG NR	RITAD AV	HANDLÄGGARE
21019	PG	PG

DATUM	210603
-------	--------

SKIR
VÄXJÖ KOMMUN

NYBYGGNAD PADDELLHALL

PLAN 1 & 2

SKALA	NUMMER	REV
A1 1:100 A3 1:200	A-40.1-100	C