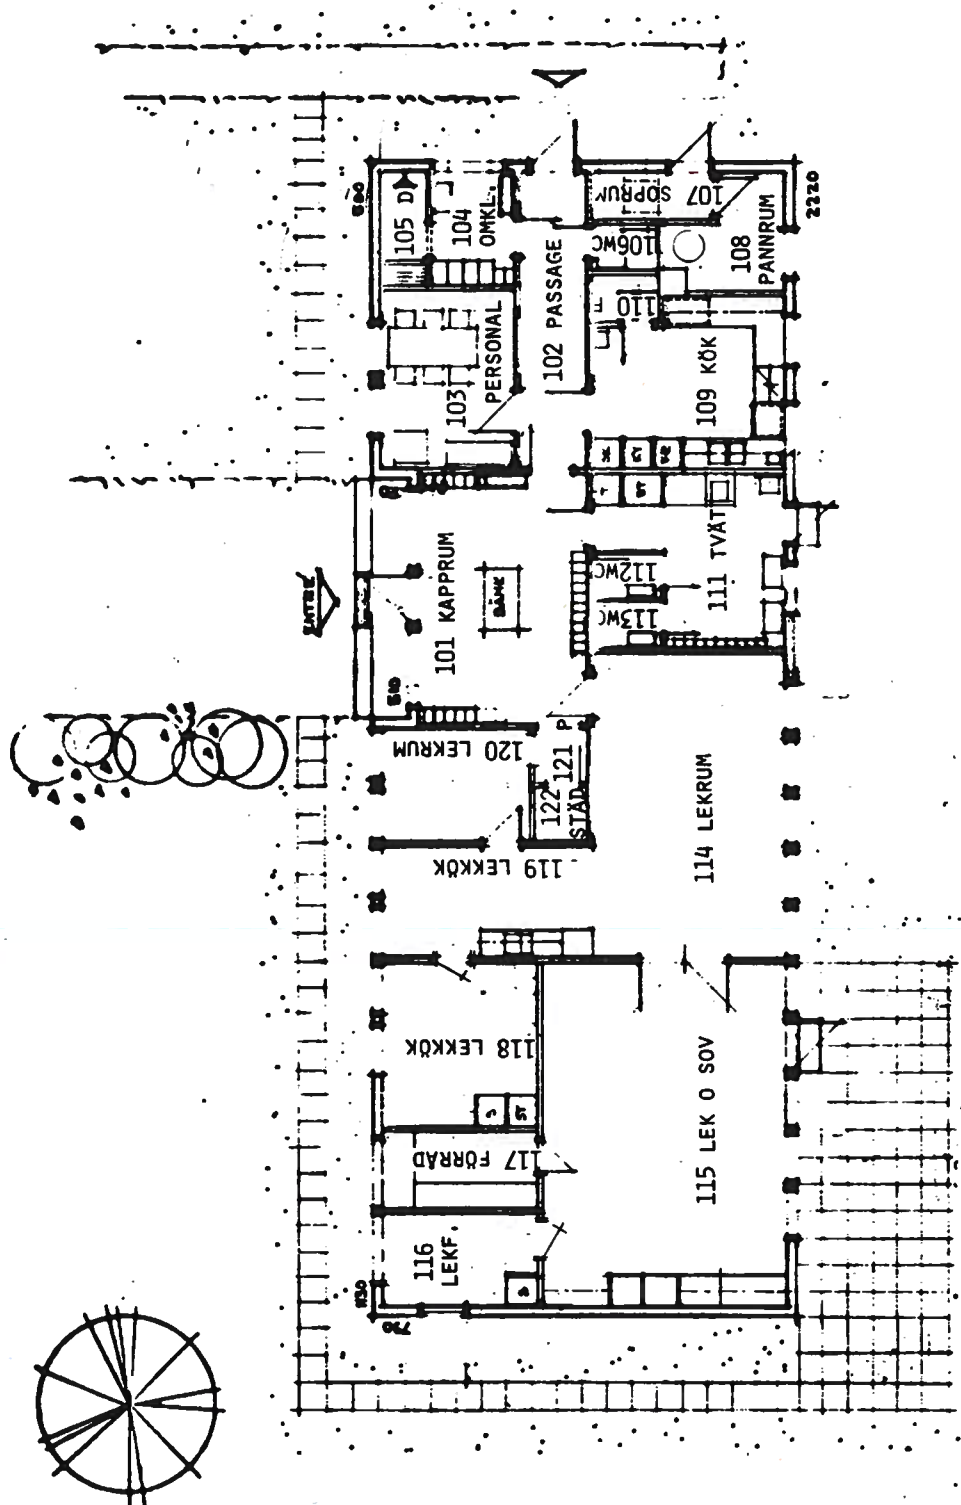


FALU KOMMUN
FASTIGHETSKONTORET
 791 83 FALUN
 TEL. 023-830 00 VL


FRÄMBY 1:37
 FALU KOMMUN
 TORPET
 PLAN 1, BOTTENVÄNING

RELATIONSRTNING


A10006002

LEKPLAN


RTAD AV	GRANSKAD AV	DATUM	SKALA	KONTONUMMER	RTINGSNUMMER
OC		850719	1:100	3.224.1-2.007	A 0

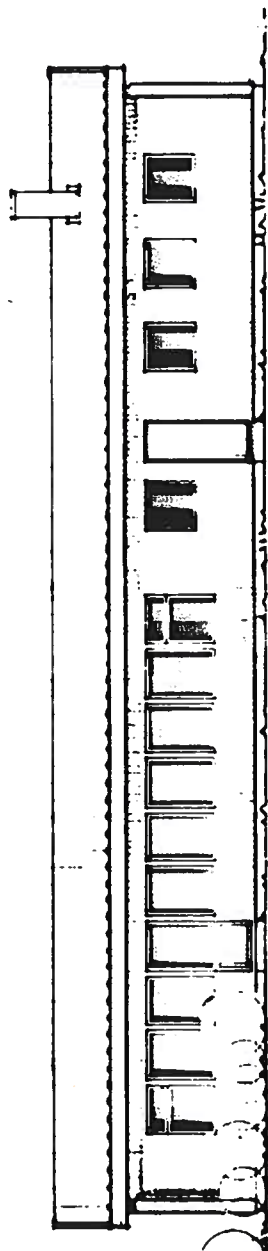



FASAD MOT ÖSTER

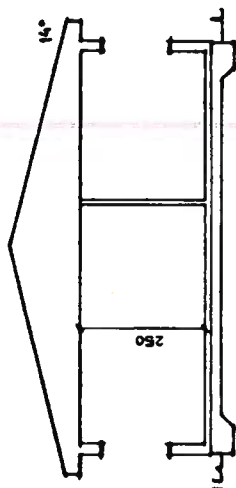

SEKTION

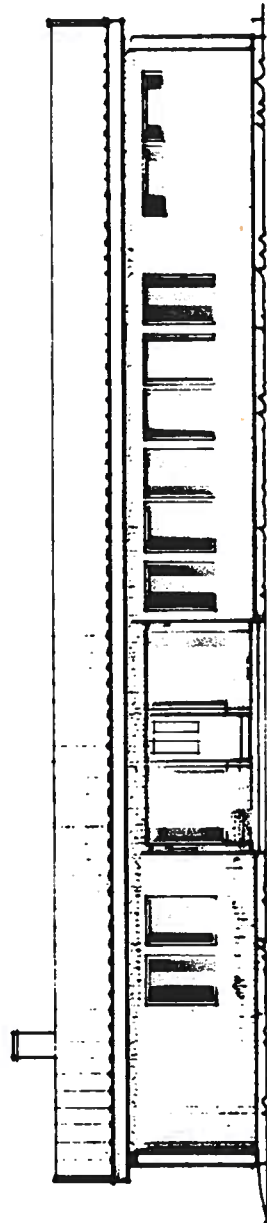

FASAD MOT VÄSTER

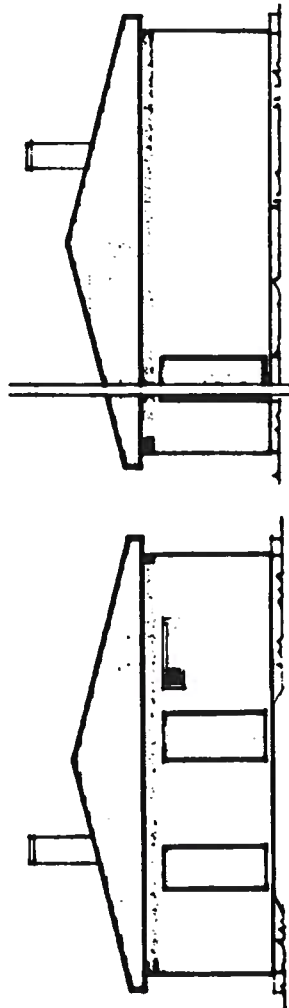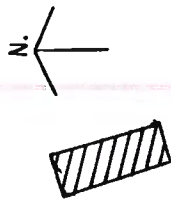

FASAD MOT NORR

FASAD MOT SÖDER

A10006003

FALU KOMMUN FASTIGHETSKONTORET 791 83 FALUN TEL. 023-630 00 VL.				FÄRMBY 1:37 FALU KOMMUN TORPET FASADER				RELATIONSRTNING			
FALU KOMMUN				FÄRMBY 1:37				FALU KOMMUN			
FASTIGHETSKONTORET				TORPET				FASADER			
791 83 FALUN				1:100				3.224.1-2.007			
TEL. 023-630 00 VL.				850719				A 1			
OC				850719				A 1			
