


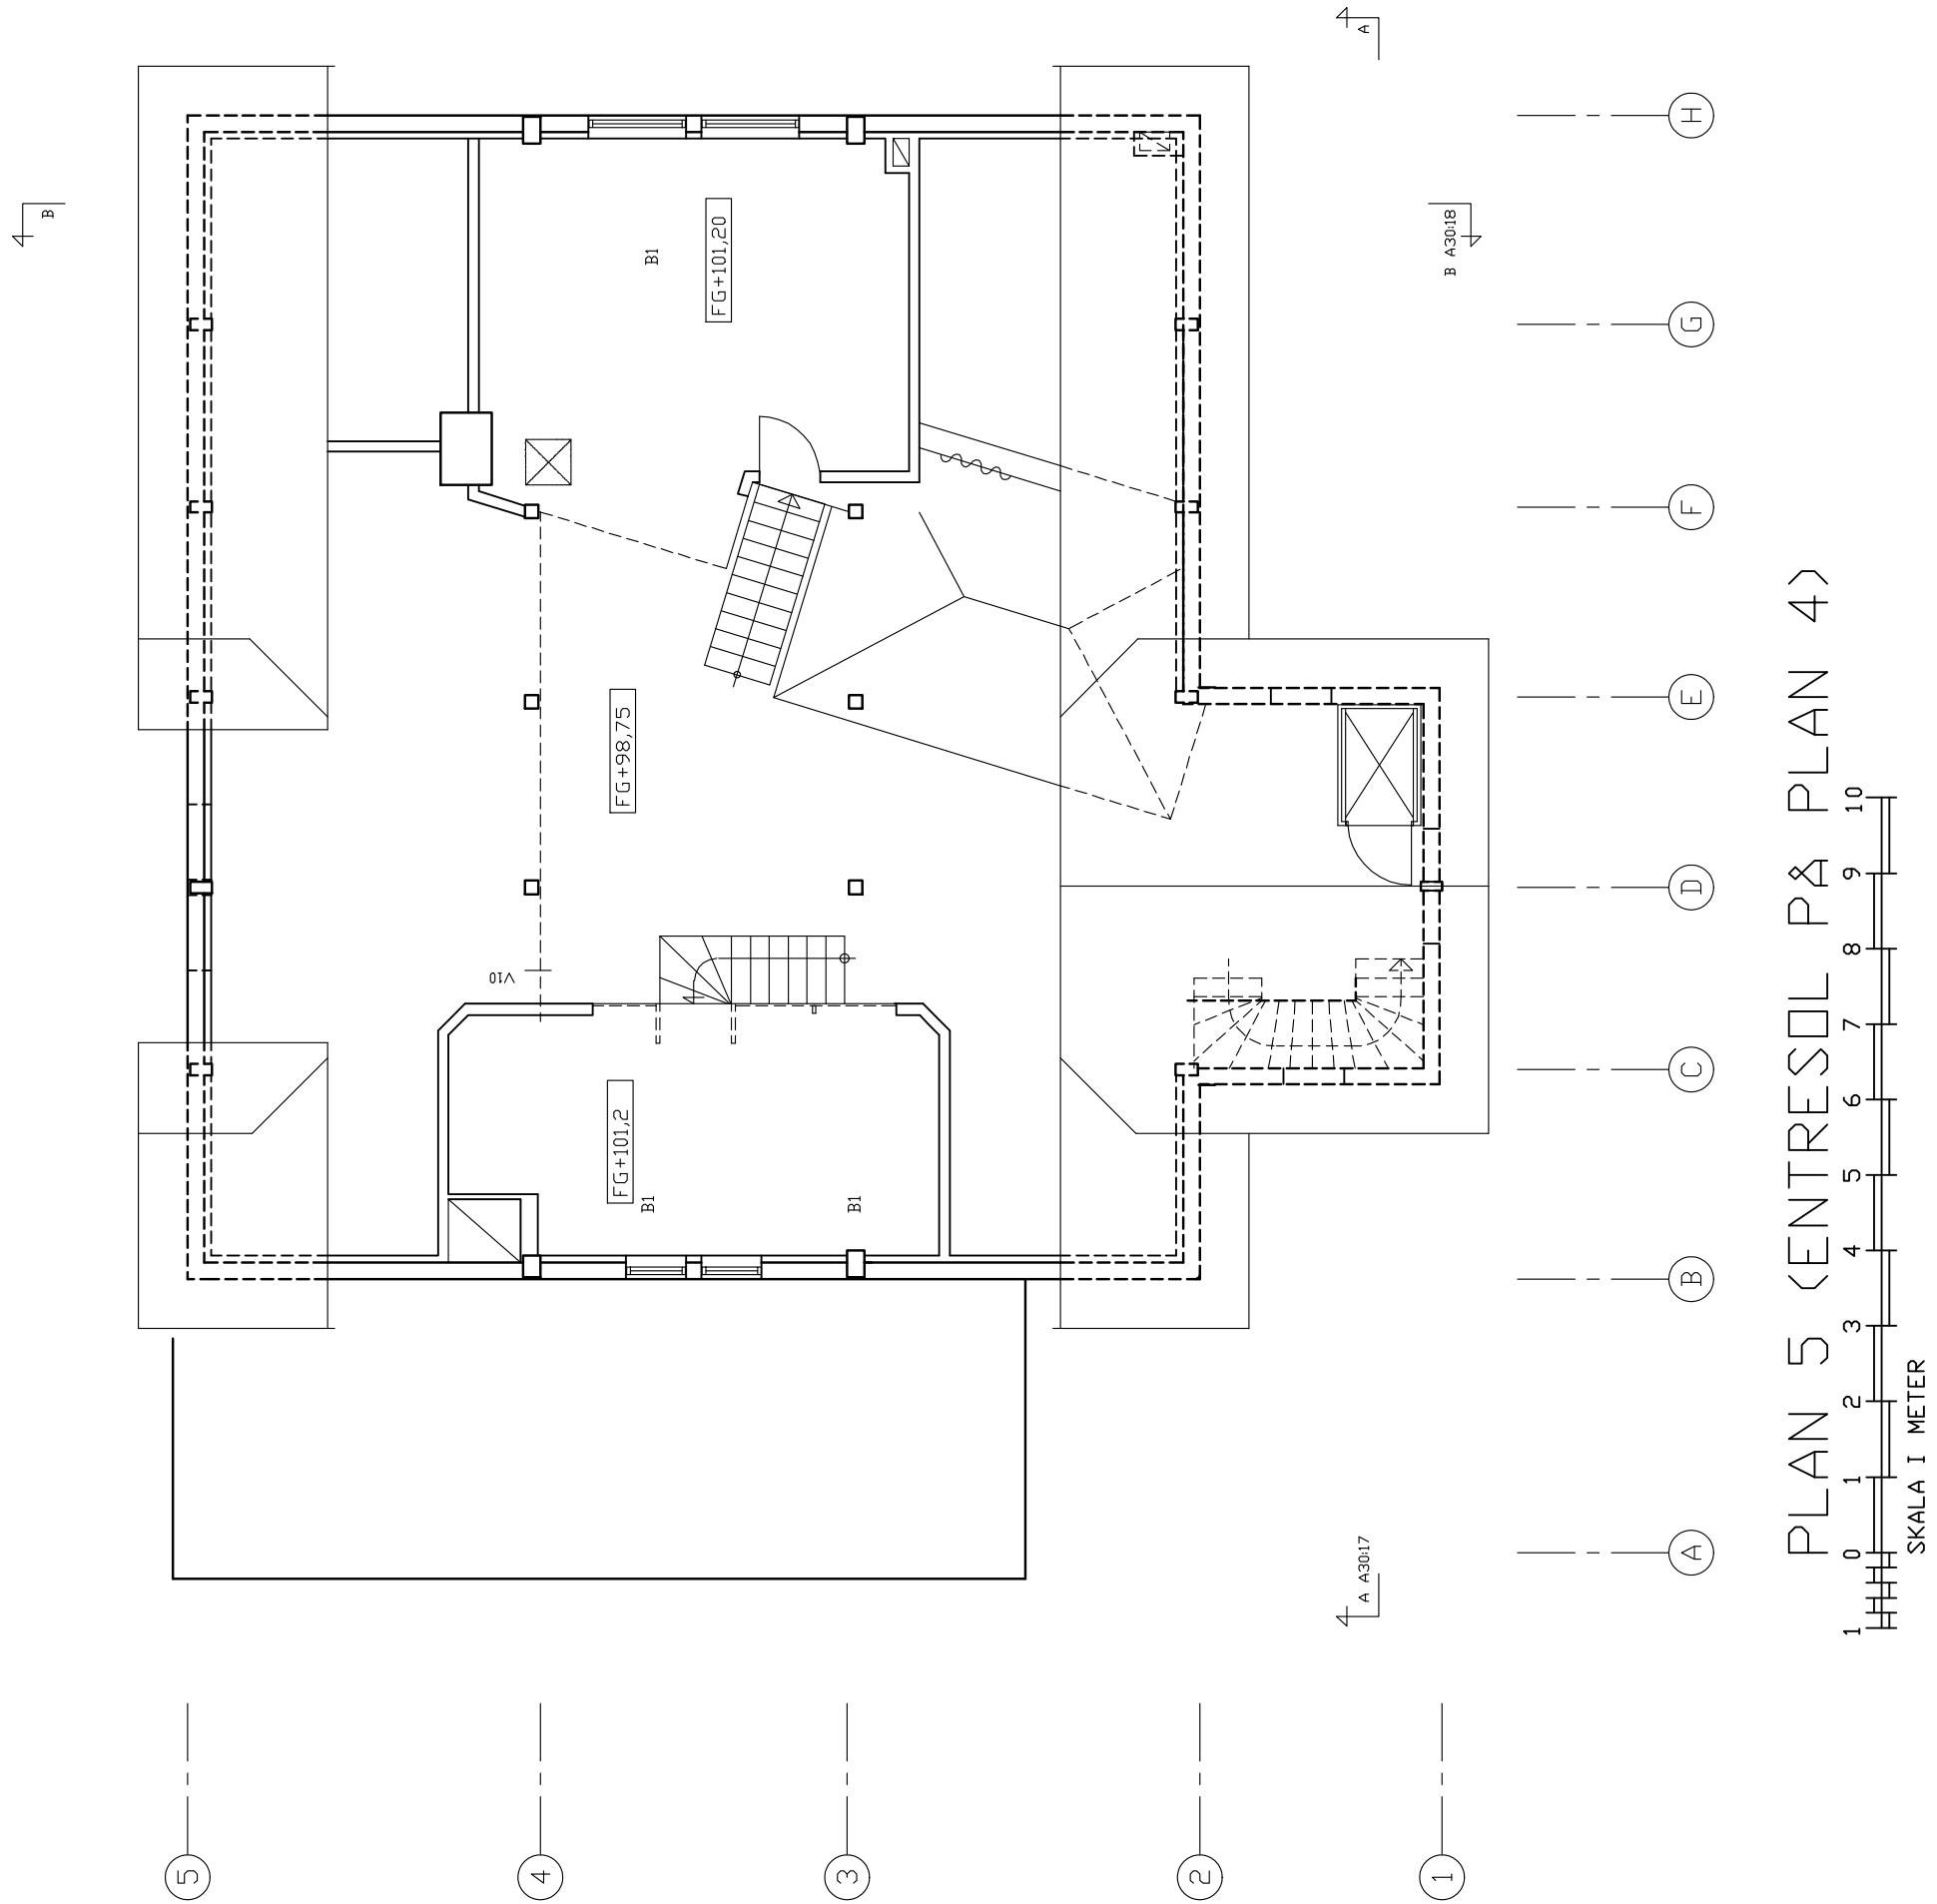

| BET                                                       | ANT             | ÄNDRINGEN | AVSER       | DATUM | SIGN |
|-----------------------------------------------------------|-----------------|-----------|-------------|-------|------|
| RELATIONSHANDLING                                         |                 |           |             |       |      |
| KANALJORDEN 3:1                                           |                 |           |             |       |      |
| MOTALA KOMMUN                                             |                 |           |             |       |      |
| <div><div></div><div>BYGGRIKNINGAR</div><div></div></div> |                 |           |             |       |      |
| Box 5100 591 05 MOTALA 0141-21 65 35                      |                 |           |             |       |      |
| UPPDRAG NR                                                | RITAD/KONSTR AV |           | HANDLÄGGARE |       |      |
| 03019                                                     | TJ              |           | Patrick G   |       |      |
| DATUM                                                     | ANSVARIG        |           |             |       |      |
| 030611                                                    | Rolf Gustafsson |           |             |       |      |
| PLATENHUSET                                               |                 |           |             |       |      |
| PLAN 5                                                    |                 |           |             |       |      |
| SKALA                                                     | NUMMER          |           | BET         |       |      |
| A1 1:100                                                  | A00-01-51       |           |             |       |      |
| A3 1:200                                                  |                 |           |             |       |      |