
DENNA HANDLING FÅR EJ ANVÄNDAS, KOPIERAS, FÖREVISAS FÖR,
ELLER UTLÄMNAS TILL ANNAN PERSON OCH EJ HELLER UTNYTTJAS
FÖR ANNAN ANVÄNDNING ÄN INOM ANGIVET PROJEKT UTAN
SKRIFTLIGT TILLSTÅND FRÅN UPPHOVSMANNEN.
ÖVERTRÄDELSE BEIVRAS HÄRAV MED STÖD AV GÄLLANDE LAGSTIFTNING

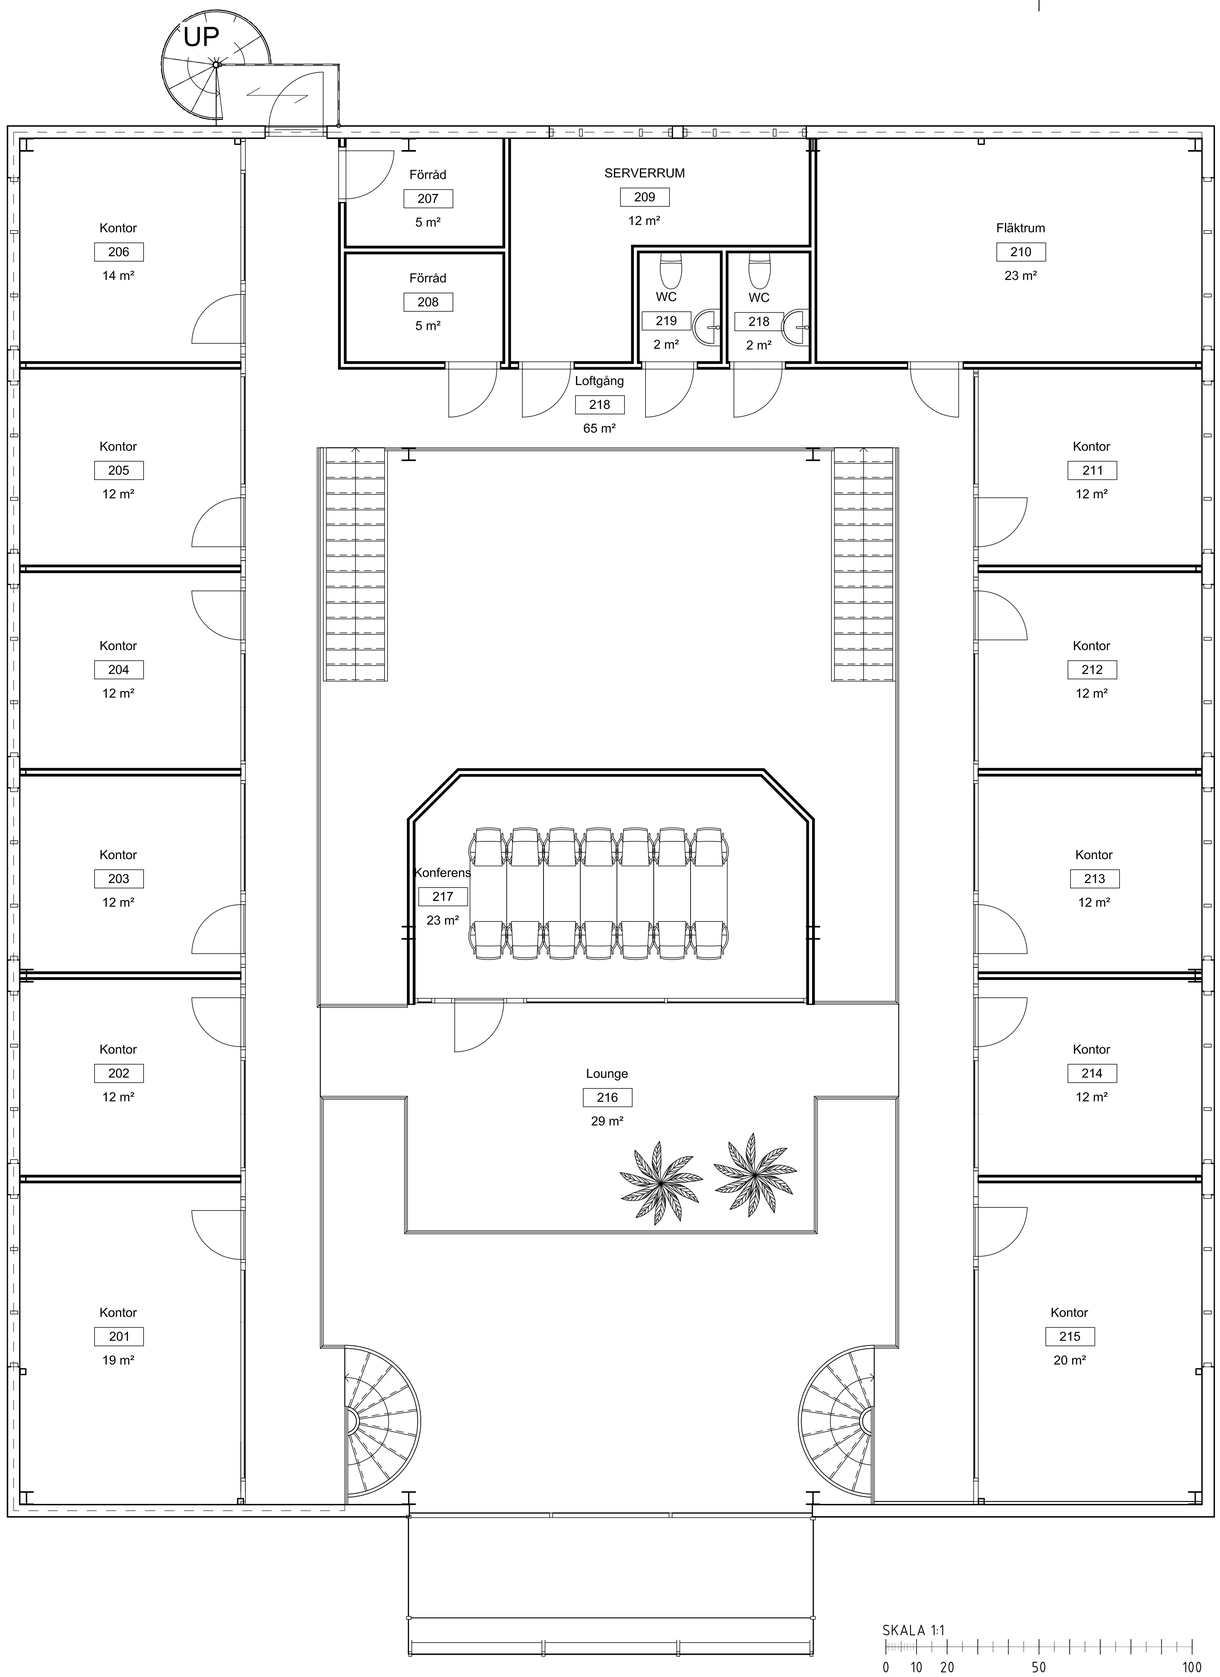

SKALA 1:1

0 10 20 50 100
MILLIMETER

Total bostadsyta 334 m²

5000

FÖRKLARINGAR

ALLA MÅTT I MILLIMETER

FÖRESKRIFTER

HÄNVISNINGAR

BET	ANT	ÄNDRINGEN AVSER	DATUM	SIGN

RELATIONSHANDLING

HJORTRONET 2

BYGGSTATIK

UPPDRAGNR	RITAD/KONSTR AV	HANDLÄGGARE
13113	B.ÖRETEG	C:S
DATUM	ANSVARIG	
2026-10-28	B.Ö	

MOTALA KOMMUN
NYBYGGNAD AV KONTOR
PLAN 2

SKALA	NUMMER	BET
A1 1:50 A3 1:100	A-40.1-101	

PLOT: 2026-10-28 14:17 DRAWING:DWG