
DENNA HANDLING FÅR EJ ANVÄNDAS, KOPIERAS, FÖREVISAS FÖR,
ELLER UTLÄMNAS TILL ANNAN PERSON OCH EJ HELLER UTNYTTJAS
FÖR ANNAN ANVÄNDNING ÄN INOM ANGIVET PROJEKT UTAN
SKRIFTLIGT TILLSTÅND FRÅN UPPHOVSMANNEN
ÖVERTRÄDELSE BEIVRAS HÄRAV MED STÖD AV GÄLLANDE LAGSTIFTNING

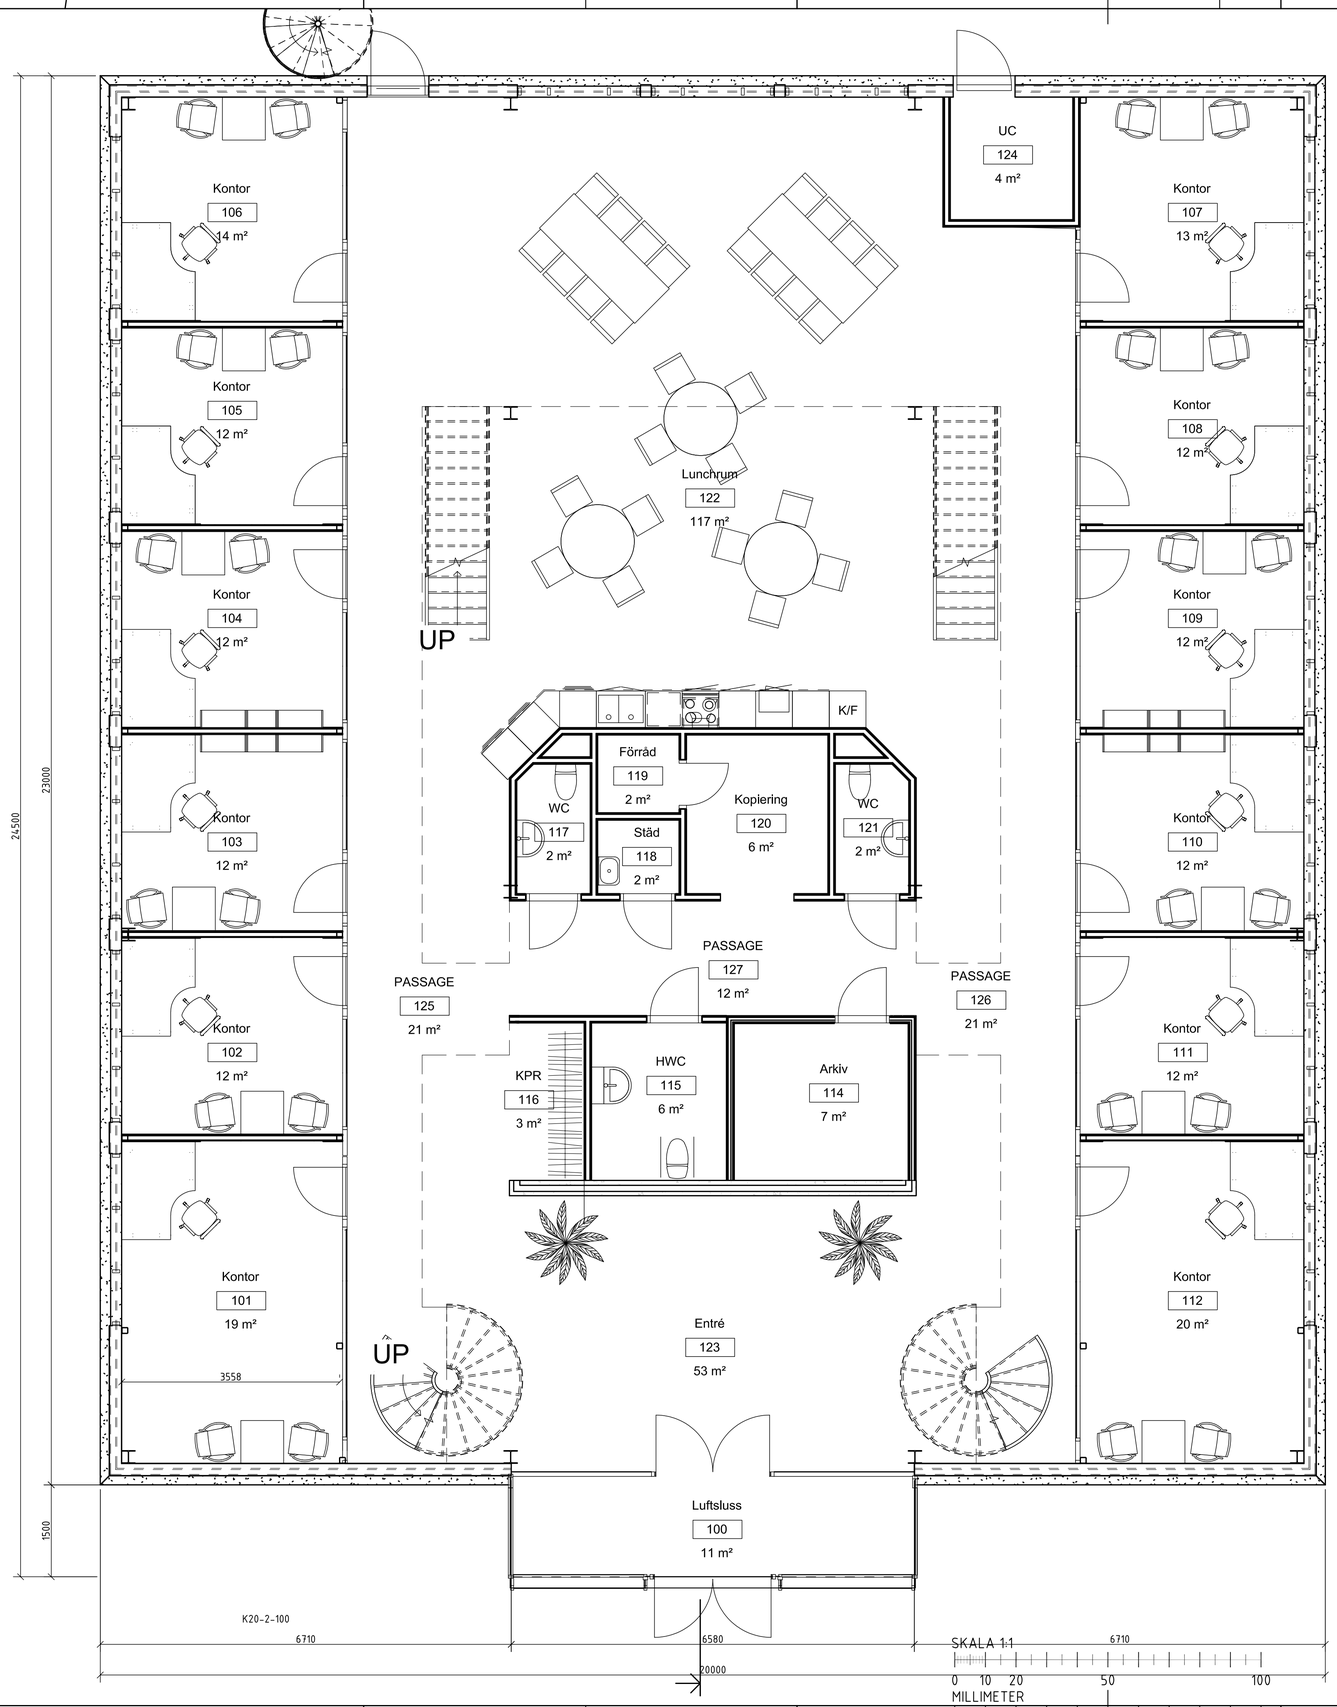


Total bostadsyta 442 m²

5000

## FÖRKLARINGAR

ALLA MÅTT I MILLIMETER

## FÖRESKRIFTER

## HÄNVISNINGAR

| BET | ANT | ÄNDRINGEN AVSER | DATUM | SIGN |
|---|---|---|---|---|

RELATIONSHANDLING

BYGGSTATIK

| UPPDRAGNR | RITAD/KONSTR AV | HANDLÄGGARE |
|---|---|---|
| 13113 | B.ORETEG | C:S |
| DATUM | ANSVARIG | |
| 2026-10-28 | B.Ö | |

MOTALA KOMMUN
NYBYGGNAD AV KONTOR
PLAN 1

| SKALA | NUMMER | BET |
|---|---|---|
| A1: 1:50<br>A3: 1:100 | A-40.1-100 | |

PLOT: 2026-10-28 12:46 DRAWING1.DWG