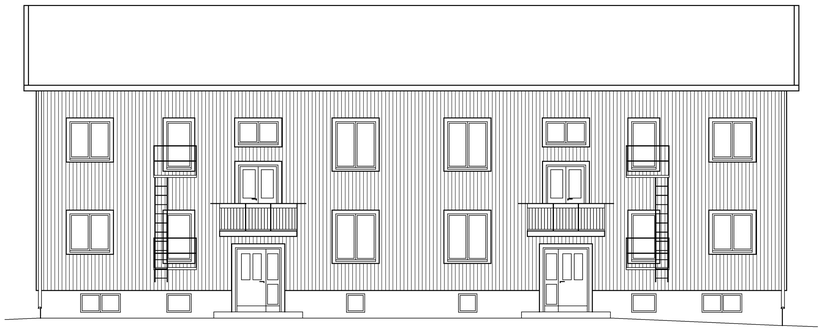

FASAD MOT SYDOST

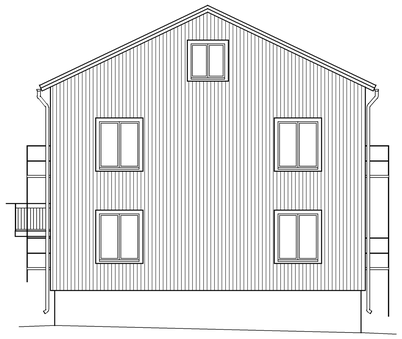

FASAD MOT NORDOST

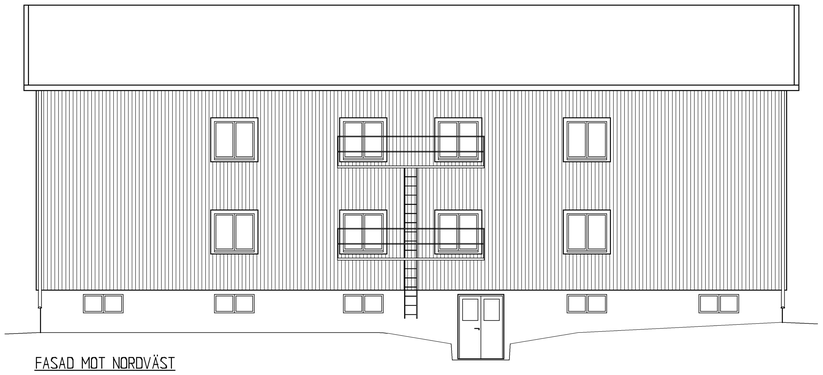

FASAD MOT NORDVÄST

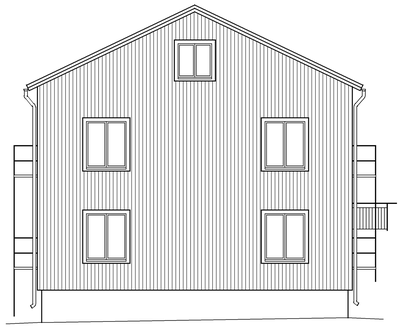

FASAD MOT SYDVÄST

AB PITEBOSTÄDER

BET	ANT	ÄNDRINGEN AVSER	SIGN	DATUM

- FÖRHANDSKOPIA
- ARBETSRITNING
- BYGGNADSLOVSRITNING
- FÖRFRÅGNINGSUNDERLAG
- RELATIONSRITNING

ARKITEKTHUSET

TEL. 0911/687 00
FURUNÄSVÄGEN 105, BOX760, 941 28 PITEÅ

RITAD AV	HANDLÄGGARE	KPBL NR
TLN	THOMAS LUNDMAN	855 95 010

PITEÅ 1996.09.01

AB PITEBOSTÄDER
HELGENÄSGATAN 25
FLERBOSTADSHUS
RELATIONSRITNING
FASADER SKALA 1:100

A

RITNINGSNUMMER 431H25-2

ÄNDR BET