


INK. BYGGNADSNÄMNDEN
GÖTEBORG
09.02.2012
DNR

1877944

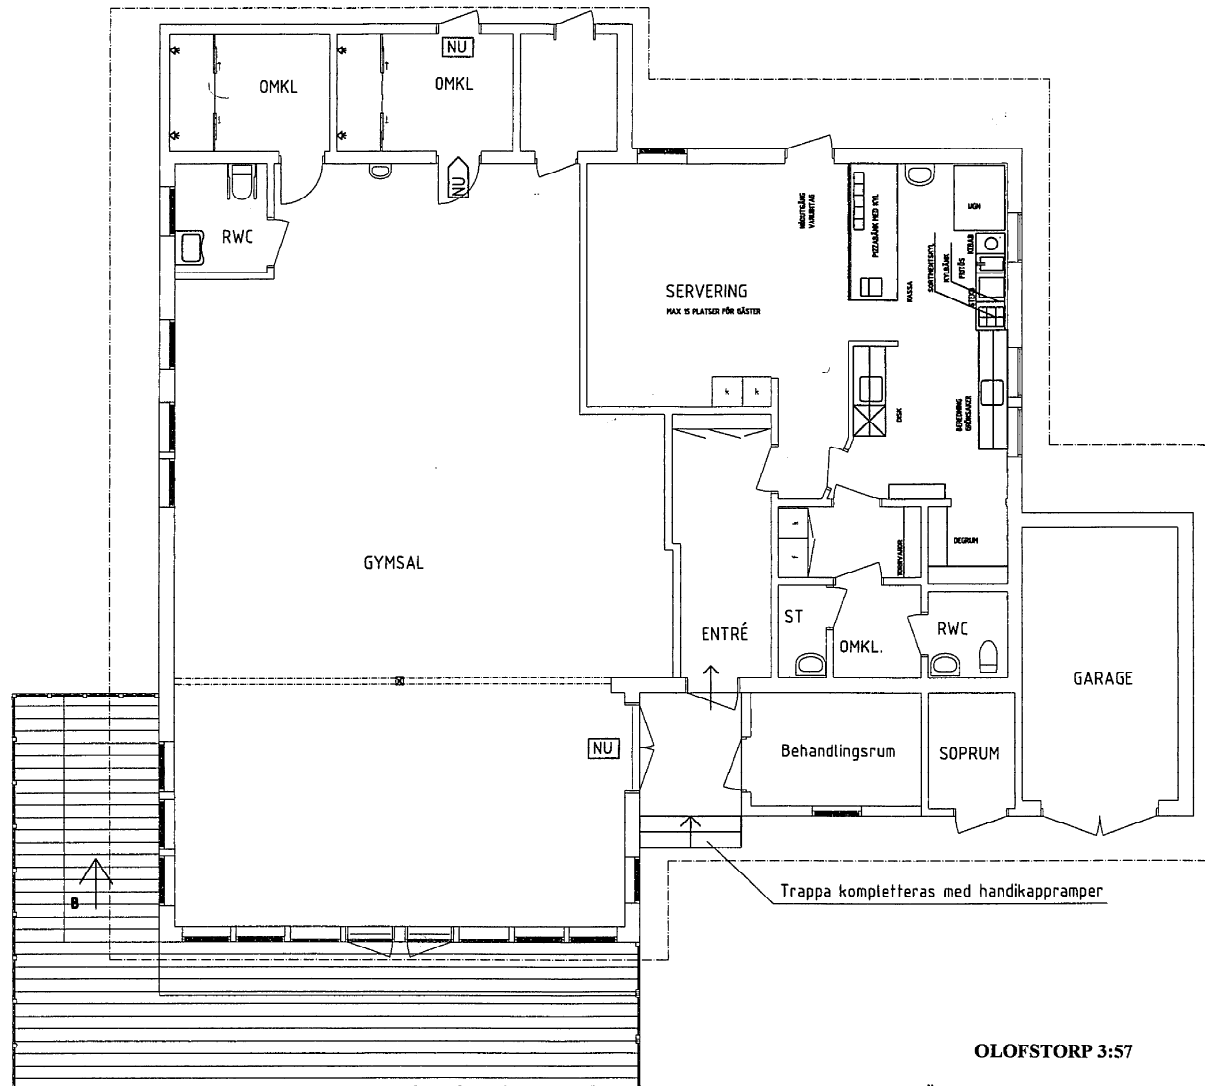

Trappa kompletteras med handikappramper

OLOFSTORP 3:57

Ärendenummer: BN 2012-000191
Beslutsdatum: 2012-02-17

Handlingar och föreskrifter enligt beslutsbevis.
BYGGNADSNÄMNDEN I GÖTEBORG

B	Enligt Bygglövs-PM A2	MR	120209
BET	ANT	ÄNDRINGEN AVSER	SIGN

BYGGLOVSHANDLING

Gym Olofstorp Fitness

Lerumsvägen
Olofstorp 3:57, Göteborgs kommun
Ombyggnad

grön linje Kungälvsg 3c
416 69 Göteborg
0707-192354
www.gronlinje.com

UPPDRAG NR 1112	RITAD AV MR	HANDLÄGGARE MR
DATUM 2012-01-17	ANSVARIG MARTIN RAVNEFJORD	

OMBYGGNAD
ENTRÉPLAN
BLIVANDE UTSÉENDE

SKALA 1:100	NUMMER A03-61-12	I BET B
----------------	---------------------	------------

XREF: ..b-model\1112 Gym Olofstorp Model.dwg

LAGER

