


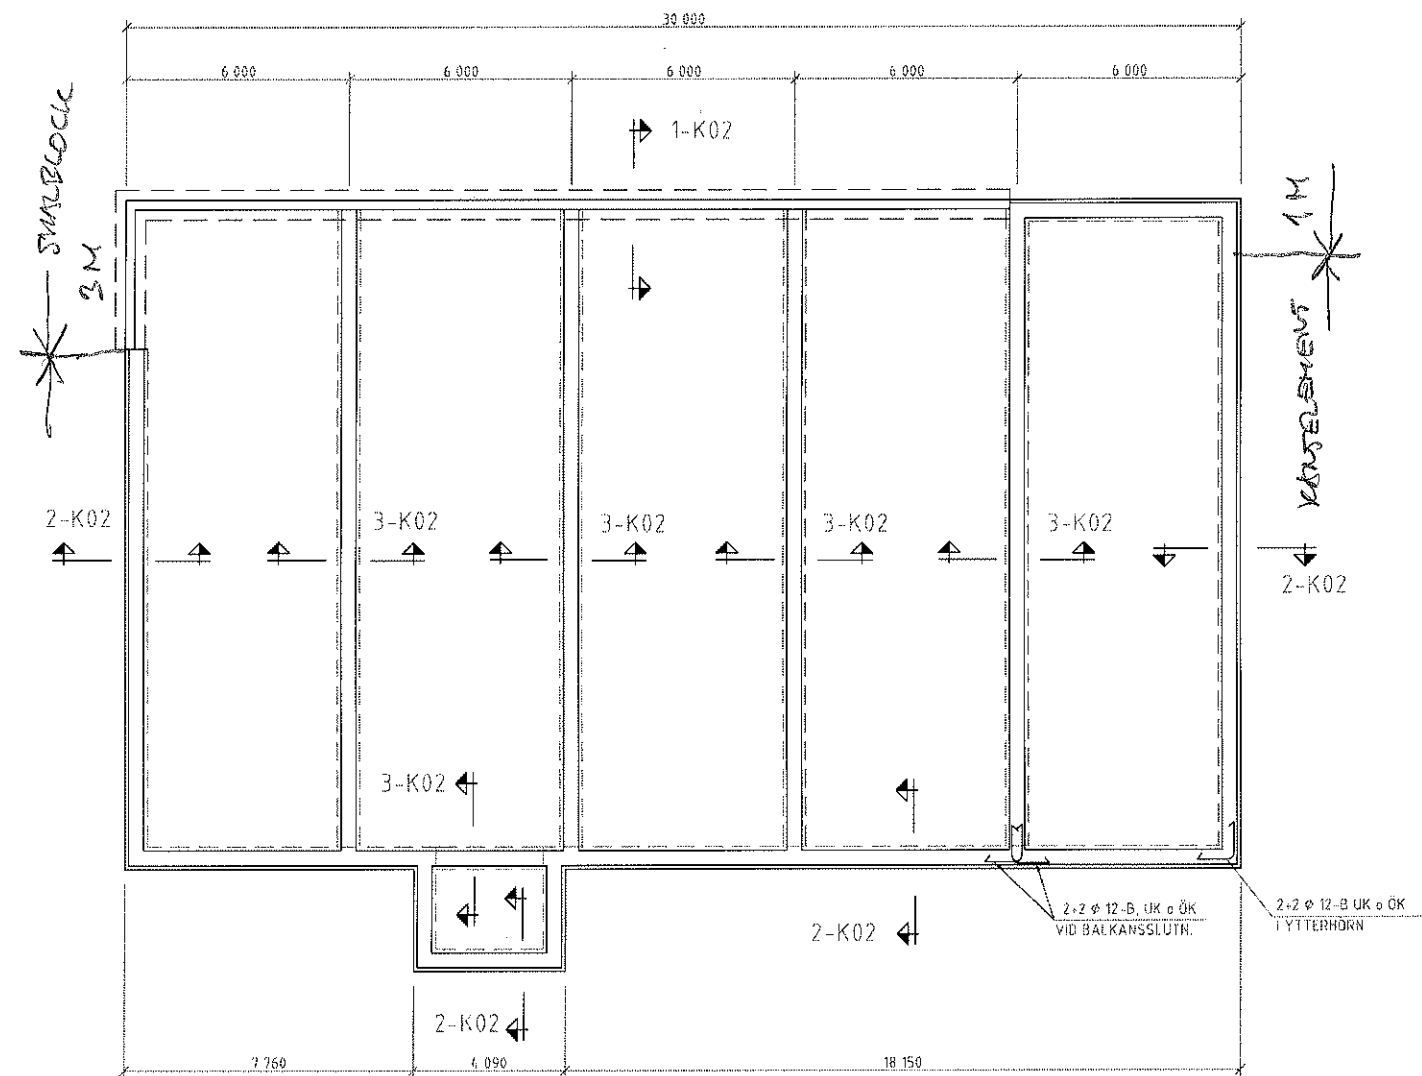

GRUNDPLAN

RADONSKYDD

RUNT GOLVBRUNNAR OCH ANDRA GENOMFÖRNINGAR I BYG-PLATTAN
TÄTAS NOGGRANNT MED ÅLDNINGSBESTÄNDIGT MATERIAL SOM
KLARAR MINRE RÖRELSE I BYGGNADEN (T.EX. LATEXFOG)
TÄTNINGSLISTER AV ALKALIEBESTÄNDIGT MATERIAL
DET ÄLIGGER BYGGHERREN/KVAL. ANSVARIG
ATT UNDERSÖKA MARKENS RADONHÄLT INNAN
GRUNDLÄGGNING PÅBÖRJAS.
VID HÖGRADONMARK KONTAKTAS
KONSTRUKTOR FÖR ÅTGÄRDER
DEN REDOVISADE GRUNDLÄGGNINGEN
FÖRUTSÄTTER NORMAL- ELLER LÄGRADONMARK.

ALLMÄNNA FÖRESKRIFTER

DÄR EJ ANNAT ANGES GÄLLER

BESTÄMMELSER

VID ARBETETS UTFÖRANDE SKALL FÖLJANDE
BESTÄMMELSER MED NÄMNDNA NORMER OCH
FÖRESKRIFTER TILLÄMPAS.
BFS 2011:10-EKS 8
SS-EN 1999
SS-EN 1991, LASTER
SS-EN 1992, BETONGKONSTRUKTIONER

GEOTEKNIK

GEOTEKNISK KLASS GK1
MARKEN FÖRUTSÄTTS HA ETT DIMENSIONERANDE
GRUNDTRYCKSVÄRDE $f_d = 100 \text{ kPa}$.
ANVISN. I EV. GRUNDUNDERSÖKNING SKALL BEAKTA

DRÄNERING

RUNT PLATTAN UTLÄGGS DRÄNERINGSLEDNING
TYP DSA Ø 100/117 ELLER LIKVÄRDIG
LEDNING LÄGGS MED LUTNING MIN 1:200
MOT DRÄNERINGSBRUNN
LEDNINGENS HÖGSTA VATTENGÅNG SKALL
LIGGA UNDER DRÄNERINGSLAGRETS
UNDERKANT VID KANTBALK
I LEDNINGENS LÄGSTA PUNKT LÄGGS
EN SLAMSAHLINGSBRUNN OCH I HÖGSTA
PUNKTEN ANORDNAS SPOLBRUNNAR
FÖR RENSNING OCH FUNKTIONSKONTROLL.

DRÄNERINGSLAGRET UNDER PLATTAN SKALL
VARA MINST DUBBELT SÅ TJOCKT SOM DEN
KAPILLÄRA SJÖHÖJDEN FÖR DEN MINSTA
FRAKTIONEN AV MÅTERIALET

PLATSGJUTNA BETONG- KONSTRUKTIONER

BETONGKVALITETER

EXPONERINGSKLASS: XC1
BTG II, s1d, C28/35, VCT max 0.55

ARMERING:

B500B

NÄT NP-s 50

TÄCKANDE BETONGSKIKT:

MOT CELLPAST: 30 MM

MOT MARK: 50 MM

I ÖVRIGT: 25 MM

SKÄRVNING AV ARMERINGSSTÄNGER

VID ARMERING MED FALLANDE LÅNGDER
SKÄRVAS HÖGST HÄLFTE AV ARMERINGEN
I SAMMA SNITT GENOM OMLOTTLÄGGNING

SKÄRV LÅNGDER

Ø 10: 500 MM

Ø 12: 600 MM

NÄT SKÄRVAS ENL. VIDST. FIGUR

PLATTANS BUKTIGHETSTOLERANSER

ENL. HUS AMA 08, KLASS A, 4.3.DC

GOLV I VÅTRUM STÅLSLIPAS MED FALL


1:100 SAMT 1:50 LOKALT VID DUSCHPLATS

VID GOLVBELÄGGNING SKALL PLATTAN


VARA UTTORKAD ENL. HUS AMA 08

SAMT GOLVFABR. ANVISN.


DET. ANT.	ANSPINNING AVSEER	DATUM	SIGN.
PRELIMINÄRHANDLING 110527			
JÄRLANDA-BERG 1:69 STENUNGSUNDS KOMMUN			
CT BYGGKONSULT BRASEGATAN 13 44165 ALINGSÅS TEL/FAX 0322-55213 MOBIL 070-7832371			
UPPDRAG NR	RIKTAD/KONSTR AV	HANDLAGSARE	
DATUM	ANSVARIG	C. THORNVALL	
	C. THORNVALL		
NYBYGGNAD AV AFFÄRSHUS			
GRUNDPLAN			
SKALA	NUMMER	BET	
1:100	K01		

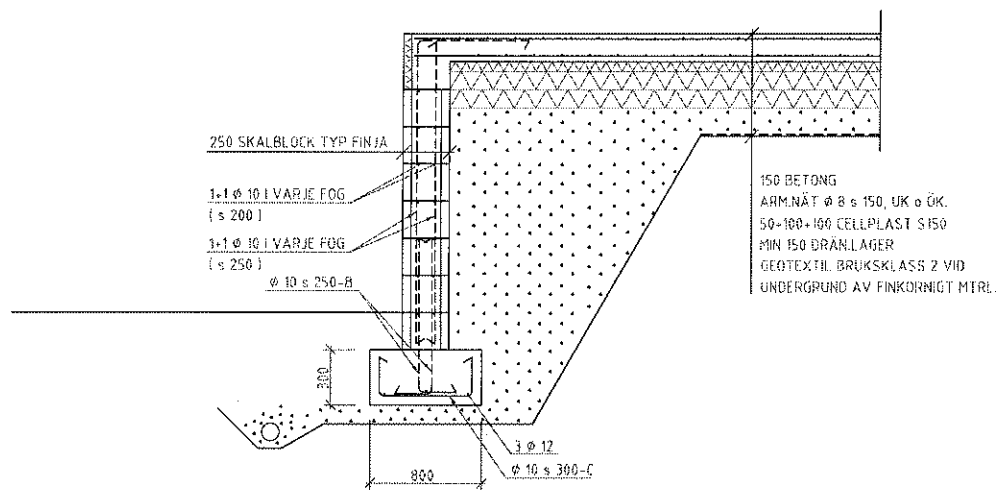

1

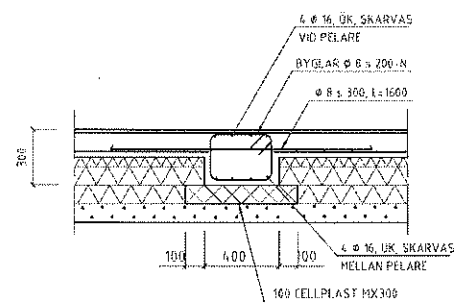

3

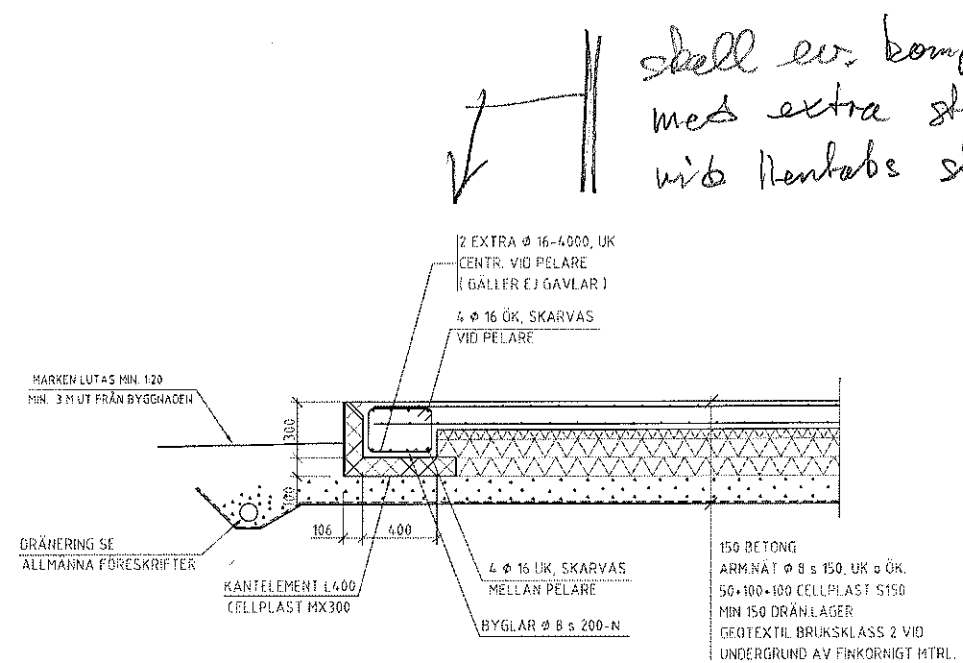

2

skall ev. kompletteras med extra stegjärn vid Benkabs stolpar.

BET	ANT	AVBRINGEN AVSER	DATUM	SIGN
PRELIMINÄRHANDLING			110527	
JÄRLANDA-BERG 1:69				
STENUNGSUNDS KOMMUN				
C.T. BYGGKONSULT				
BRASEGATAN 13				
441 65 ALINGSÅS				
TEL/FAX 0322-55213				
MOBIL 070-7832371				
UPPDRAG NR	RITAD/KONSTR AV		HANDLAGGARE	
	C. THORNVALL		C. THORNVALL	
DATUM	ANSVARIG			
	C. THORNVALL			
NYBYGGNAD AV AFFÄRSHUS				
GRUNDSEKTIONER				
SKALA	NUMMER		BET	
1:20	K02			