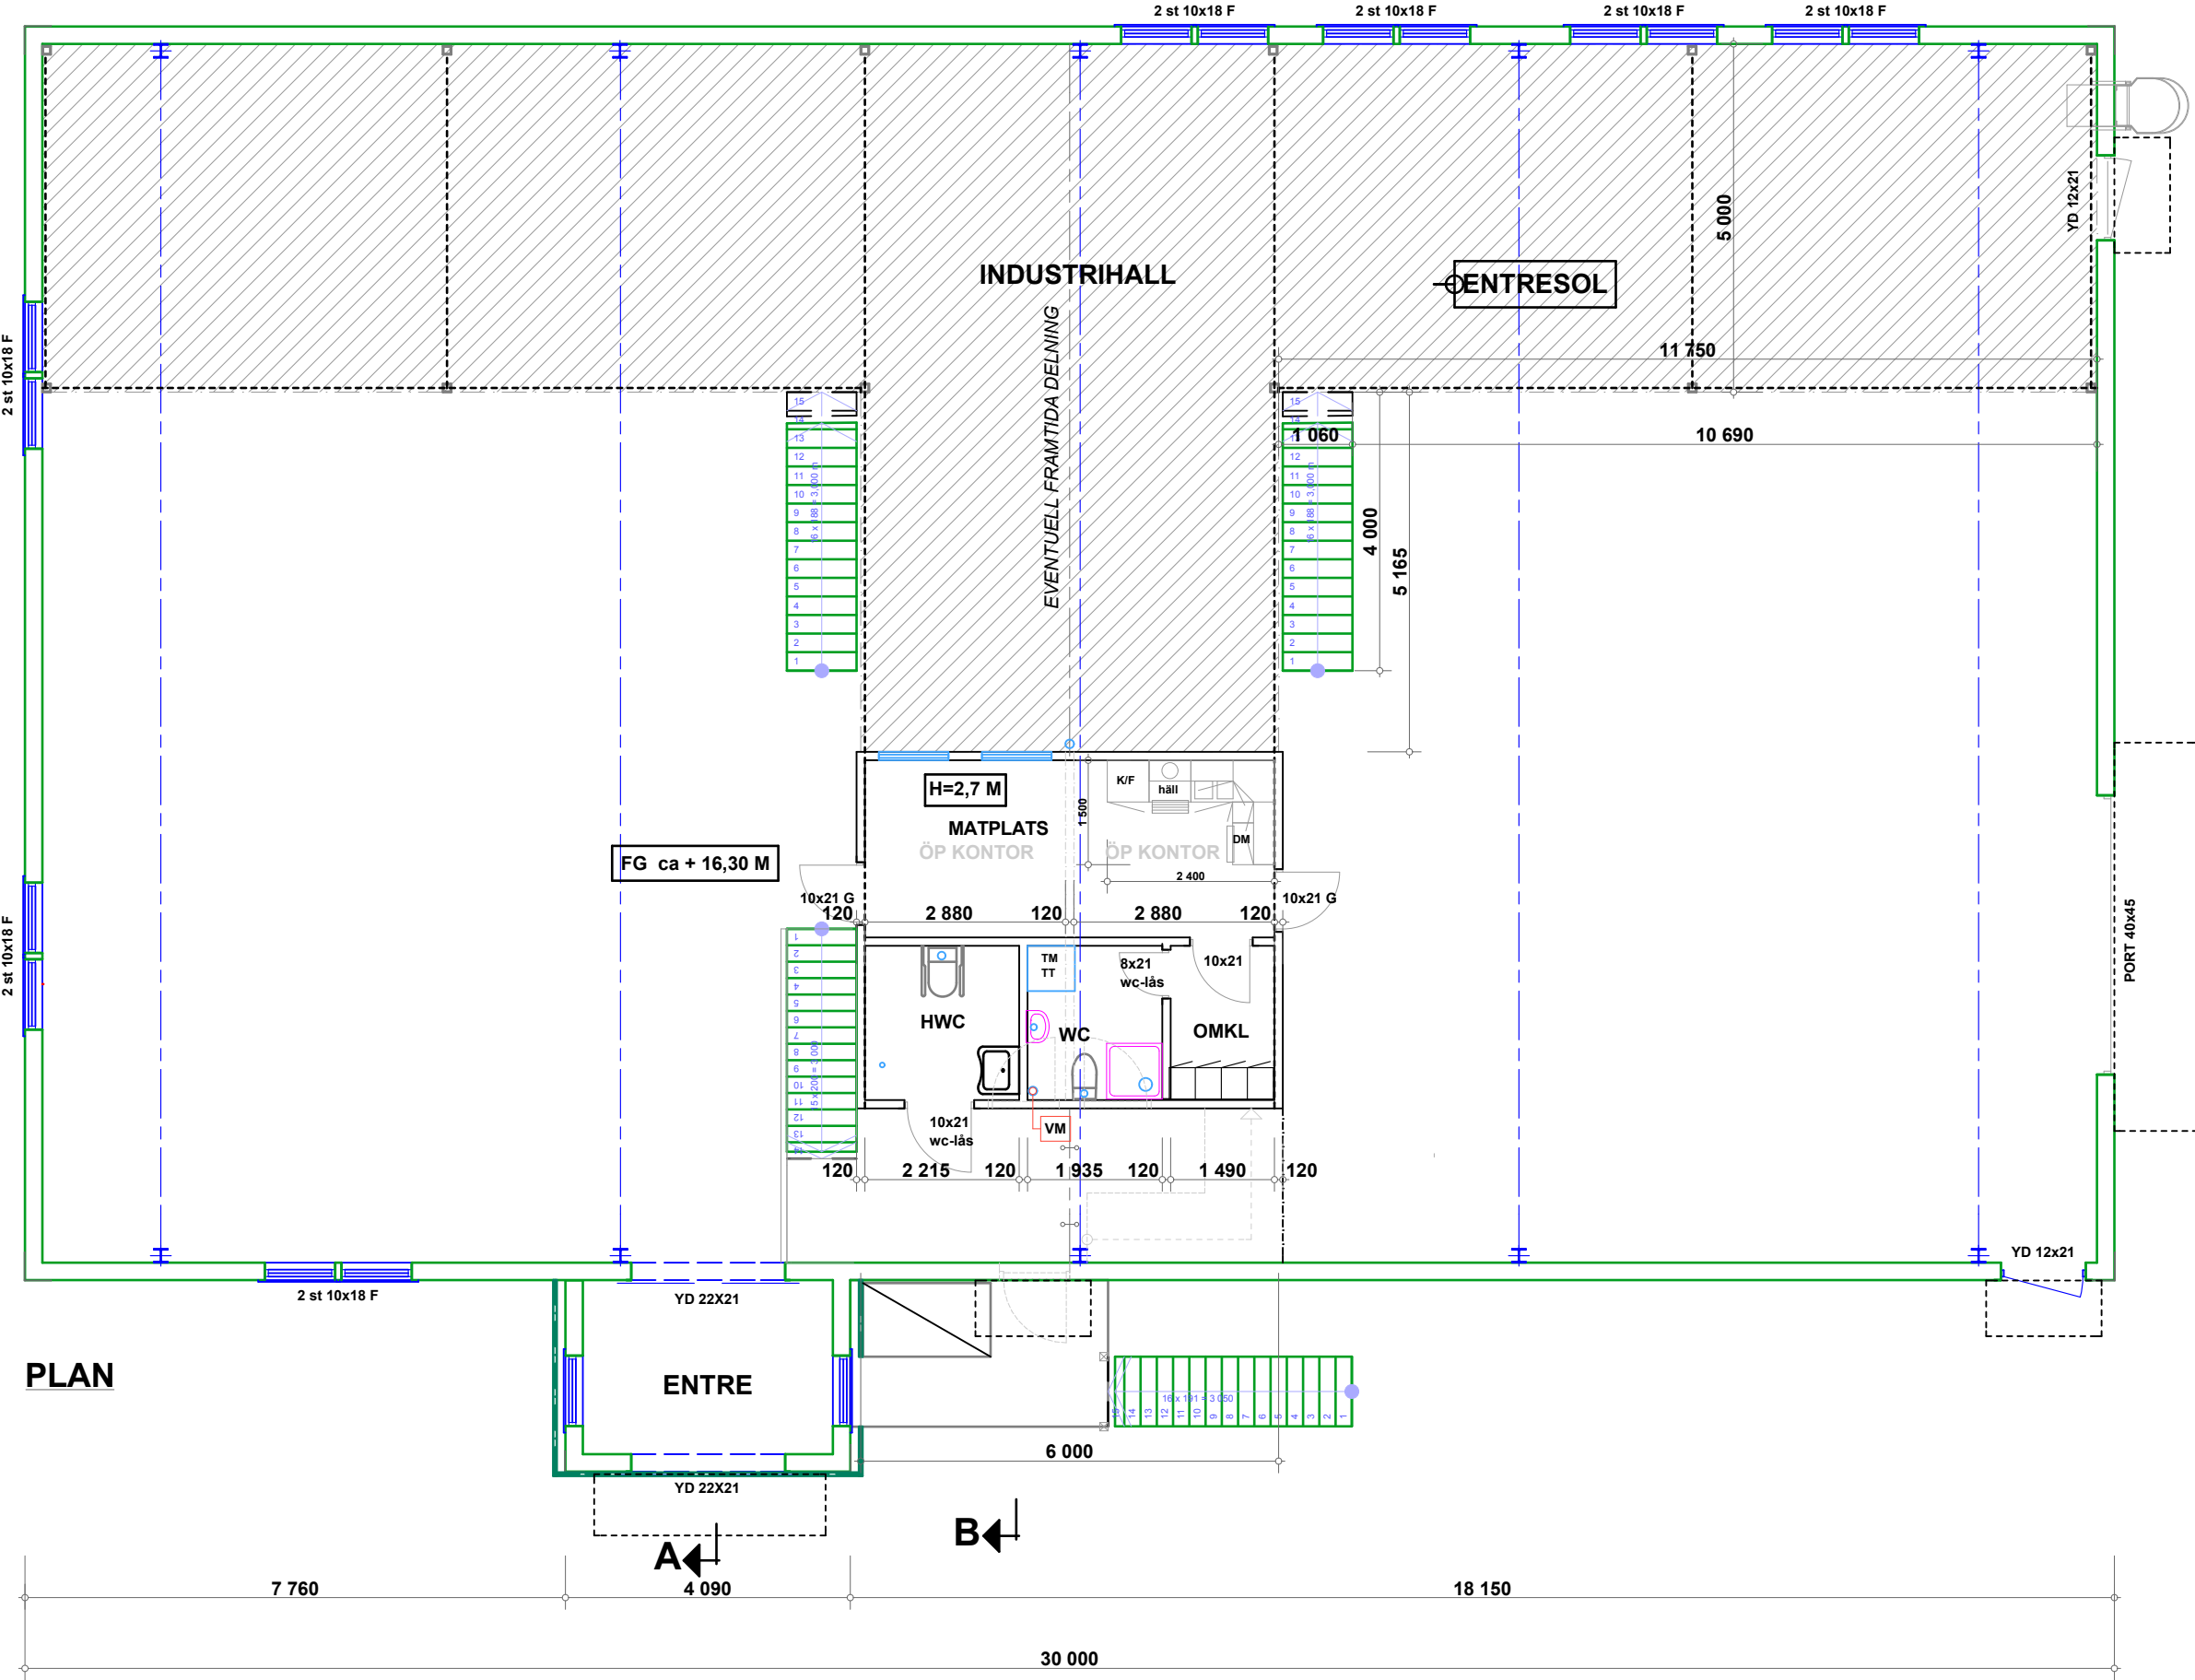
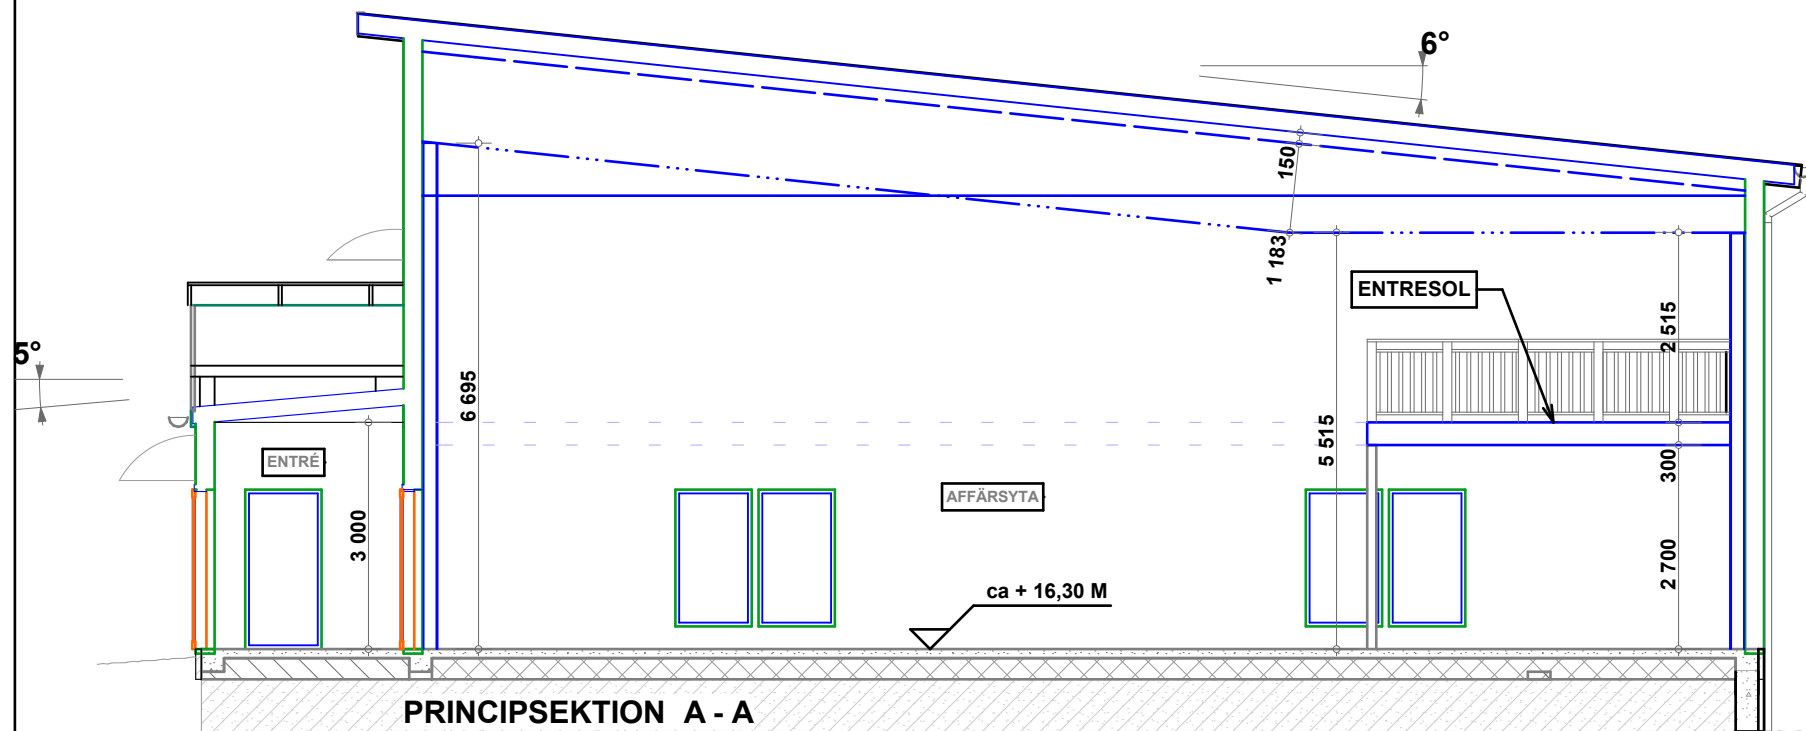
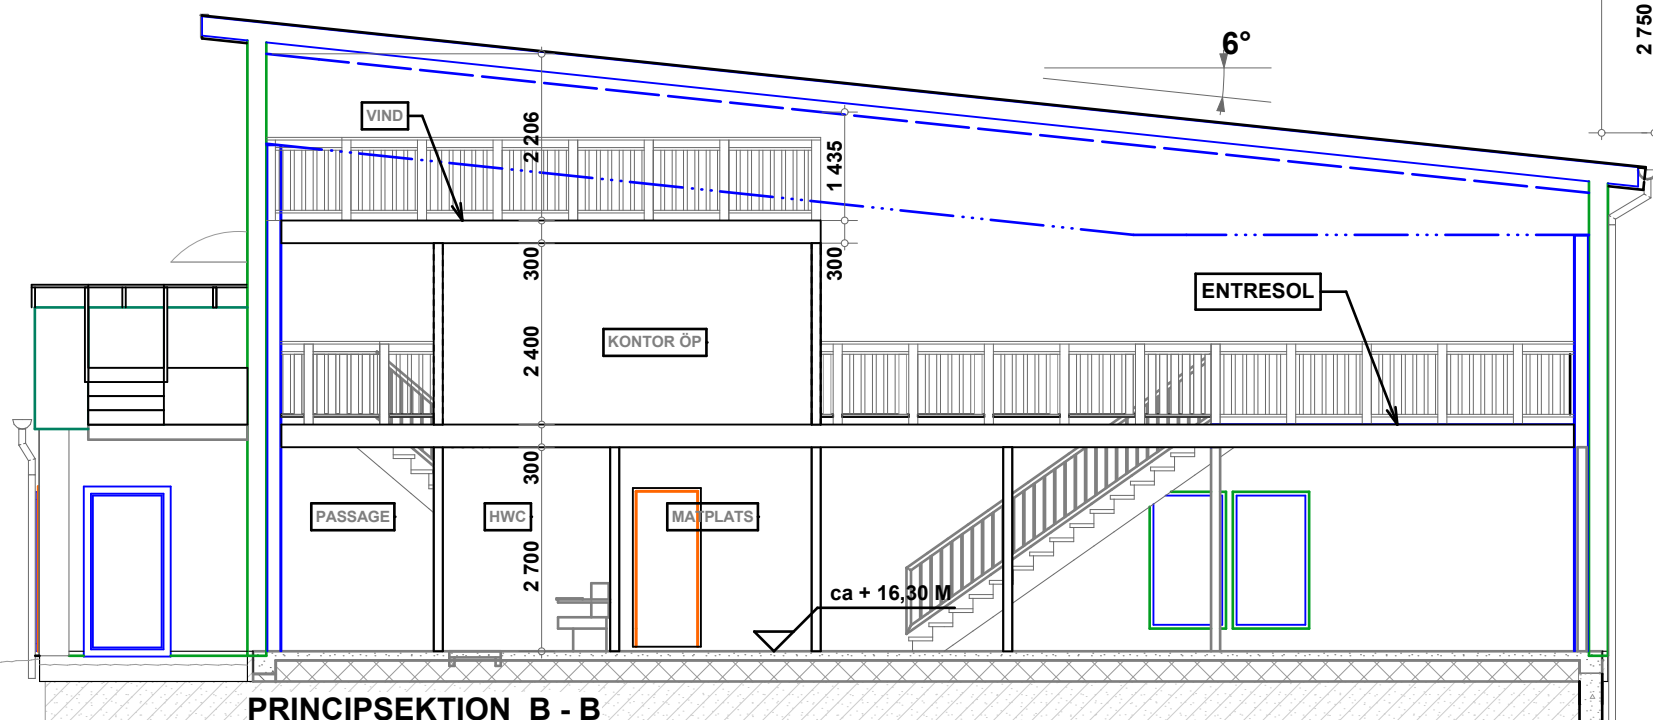
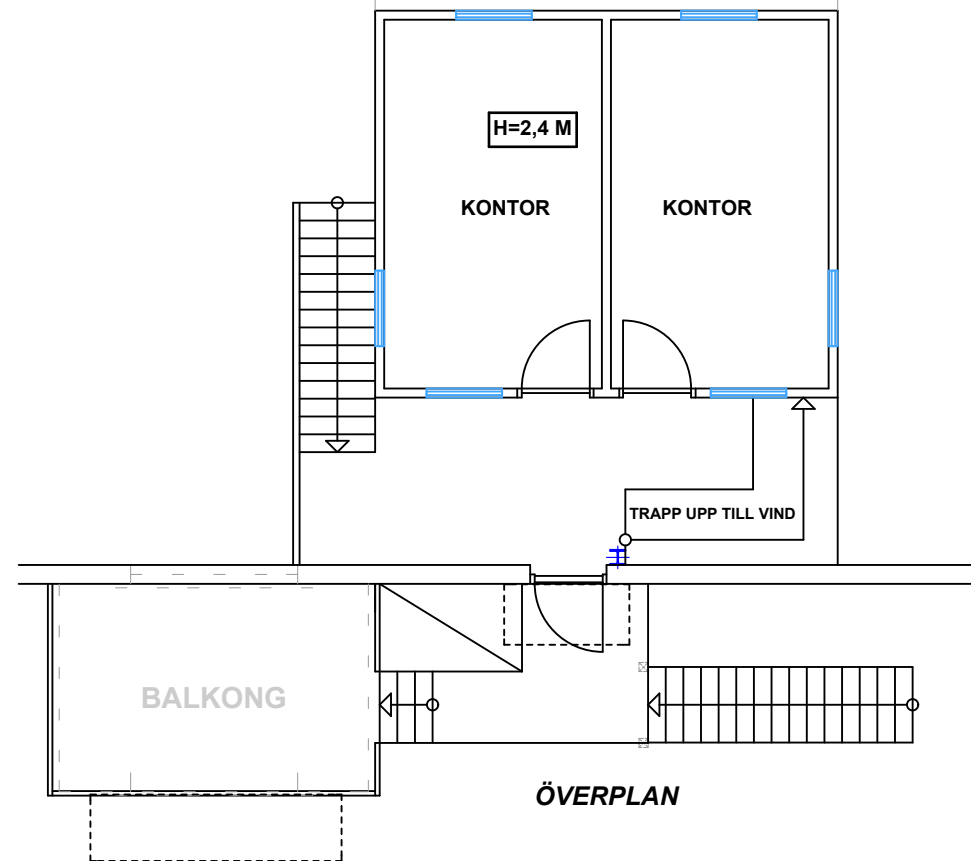


BYGGLOVSRITNING

HJ ByggConsult

Lundens Industriomr - -473 31 HENÅN
TEL +46-0304-59520 FAX +46-0304-59720

RITAD AV
Bo Sivertson

HENÅN DEN
26 MARS 2010

KUNDNUMMER
-1128

C	RELATIONSRTNING	Hå	2012-10-29
B	MARKHÖJDER	Hj	2010-05-25
A	3 UTRYMN.SPIRALTRAPP, INVÄNDIGA TRAPPOR, ENTRESOL.	Hå	2010-03-30

REG	ANT	REGISTRERINGEN AVSER	SIGN	DATUM
		NYBYGGNAD AVAFFÄRSHUS JÖRLANDA-BERG 1:69 STENUNGSUNDS KOMMUN BH: GP ATELJÉSTEN AB		
PLAN, SEKTION		SKALA 1:100		
KOD TYP POS		RITINGSNUMMER A-02	REG	C