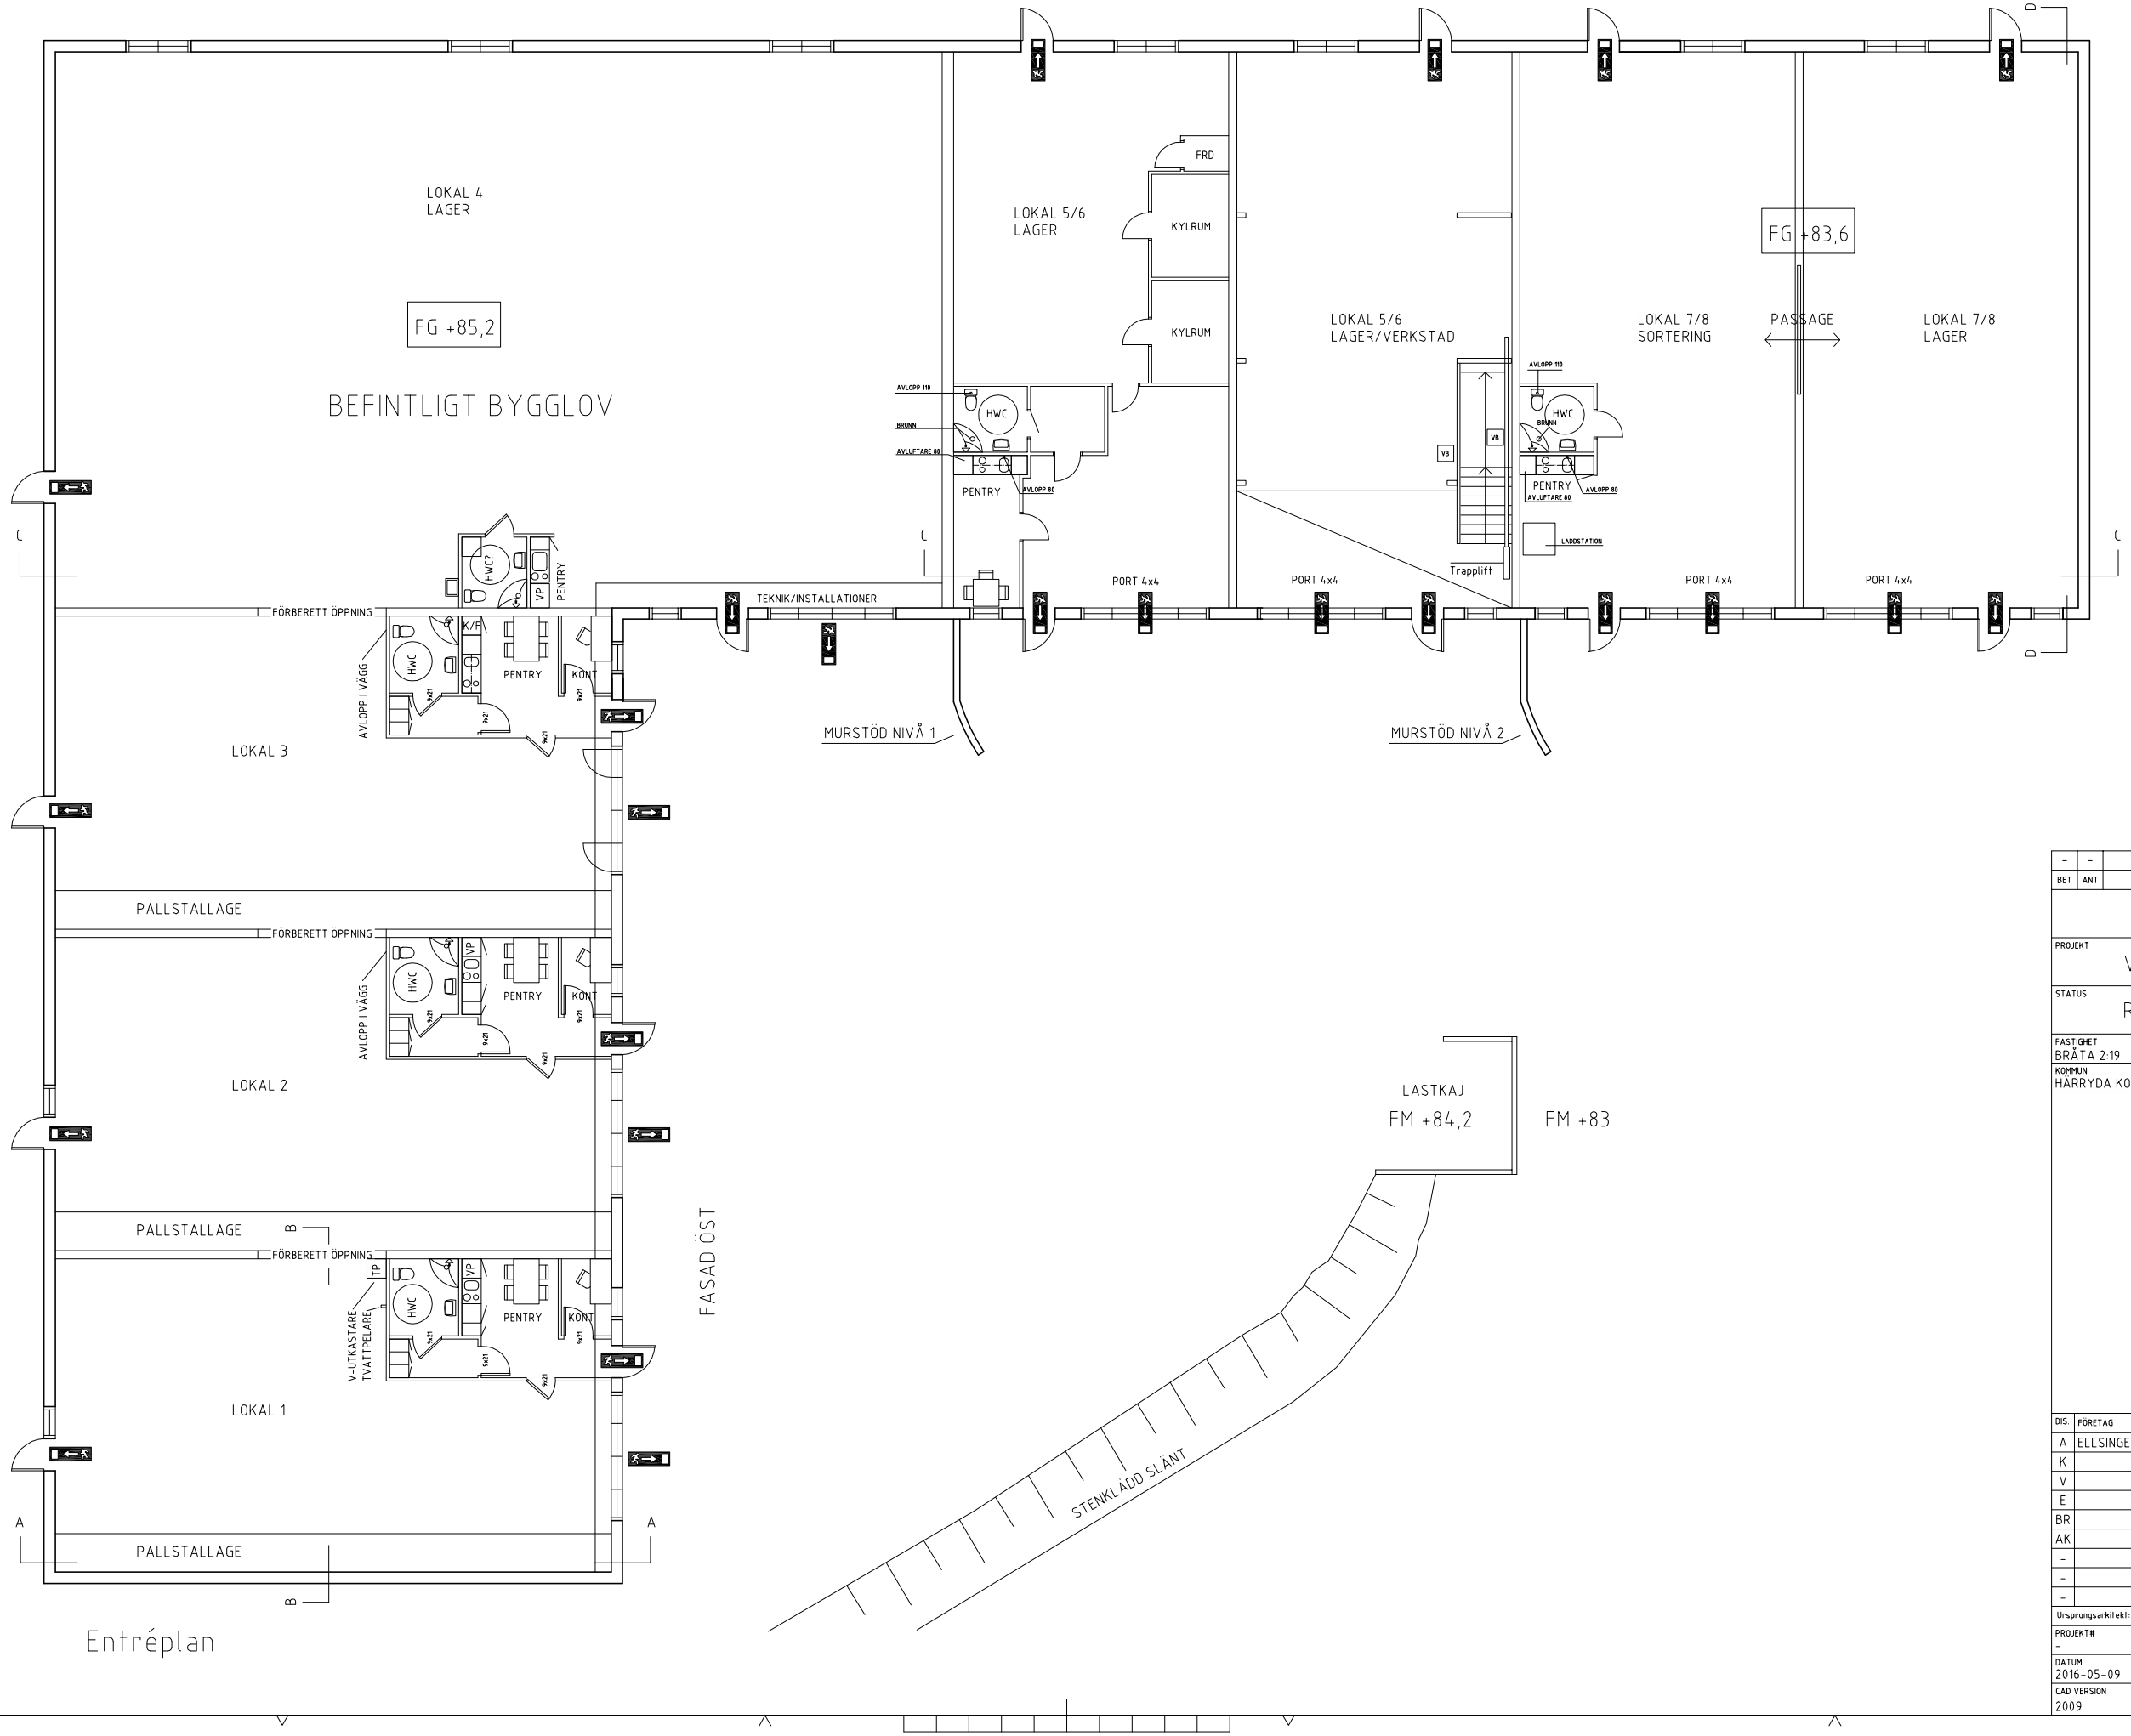


Entréplan

–	–	–	–	–
BET	ANT	ÄNDRING AVSER	DATUM	SIGN

PROJEKT
VÄXTHUSVÄGEN 5


STATUS
RELATIONSRITNING

FASTIGHET	ADRESS
BRÅTA 2:19	–
KOMMUN	REDOVISNING
HARRYDA KOMMUN	PLAN


DIS.	FÖRETAG	TELEFON#
A	ELLSINGER DESIGN AB	0709-225185
K		
V		
E		
BR		
AK		
–		
–		
–		

Ursprungsarkitekt:

PROJEKT#	RITAT AV	HANDLÄGGARE
–	FE	RE
DATUM	SKALA A3	ANSVARIG ARKITEKT
2016-05-09	1:200	R ELLSINGER
CAD VERSION	RITNINGS#	REV
2009	A40.1-101	–

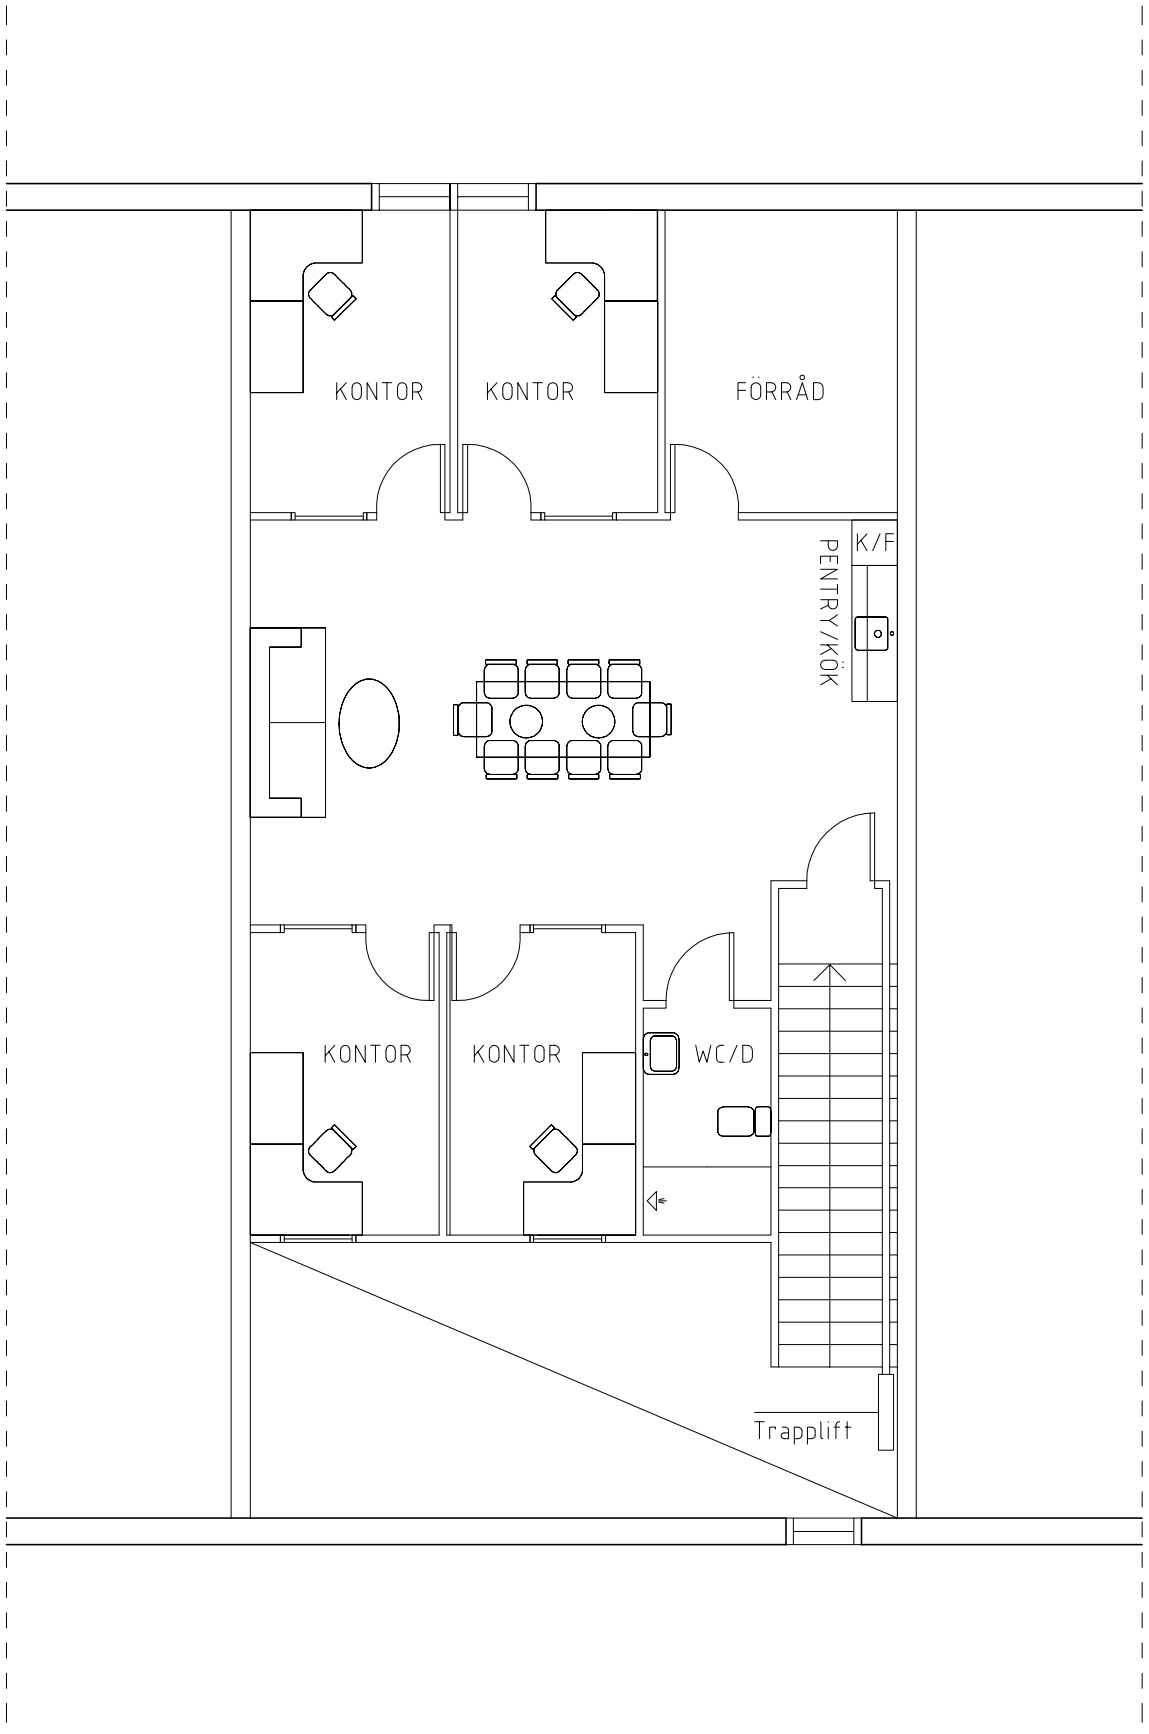


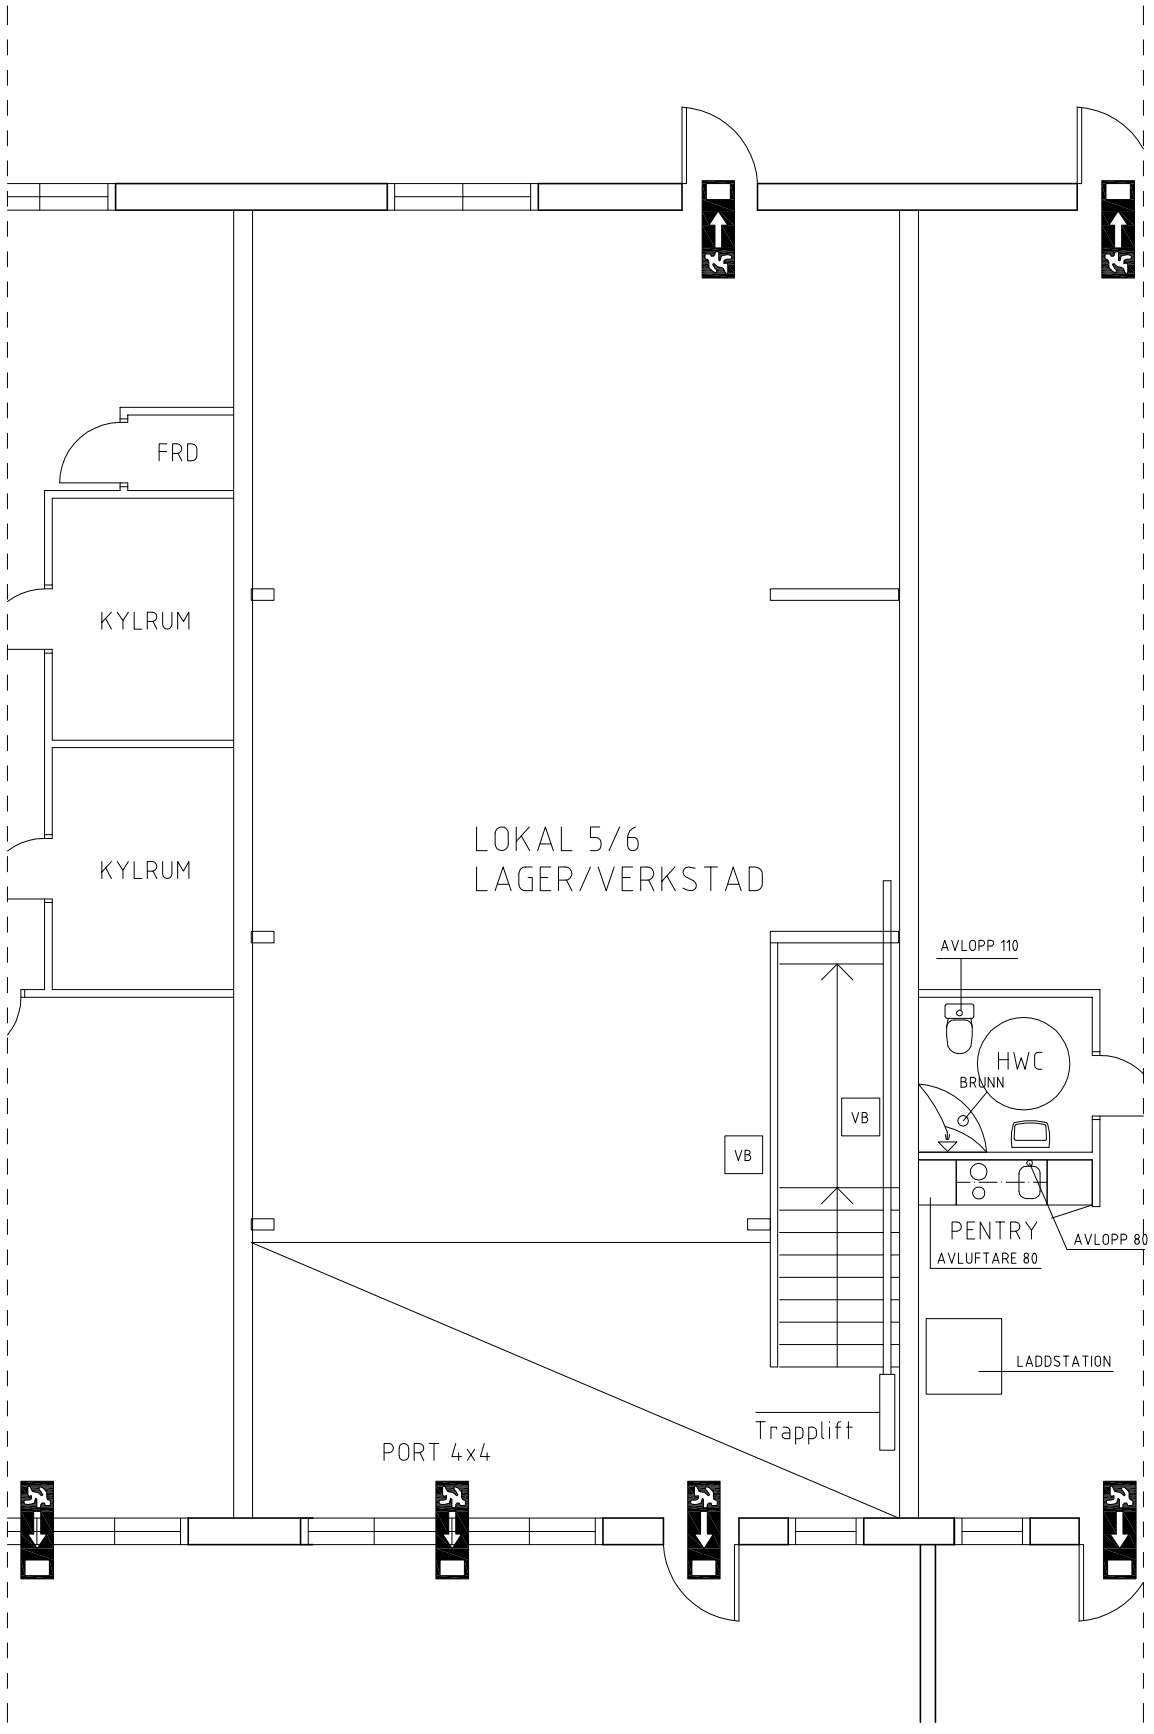


–	–	–	–	–
BET	ANT	ÄNDRING AVSER	DATUM	SIGN

PROJEKT
VÄXTHUSVÄGEN 10

STATUS
RELATIONSRITNING

FASTIGHET	ADRESS
BRÅTA 2:19	–
KOMMUN	REDOVISNING
HARRYDA KOMMUN	DEL AV PLAN 1 & 2

DIS.	FÖRETAG	TELEFON#
A	ELLSINGER DESIGN AB	0709-225185
K		
V		
E		
BR		
AK		
–		
–		
–		

Ursprungsarkitekt:

PROJEKT#	RITAT AV	HANDLÄGGARE
–	FE	RE
DATUM	SKALA A3	ANSVARIG ARKITEKT
2016-05-09	1:100	R ELLSINGER
CAD VERSION	RITNINGS#	REV
2009	A40.1-102	–