




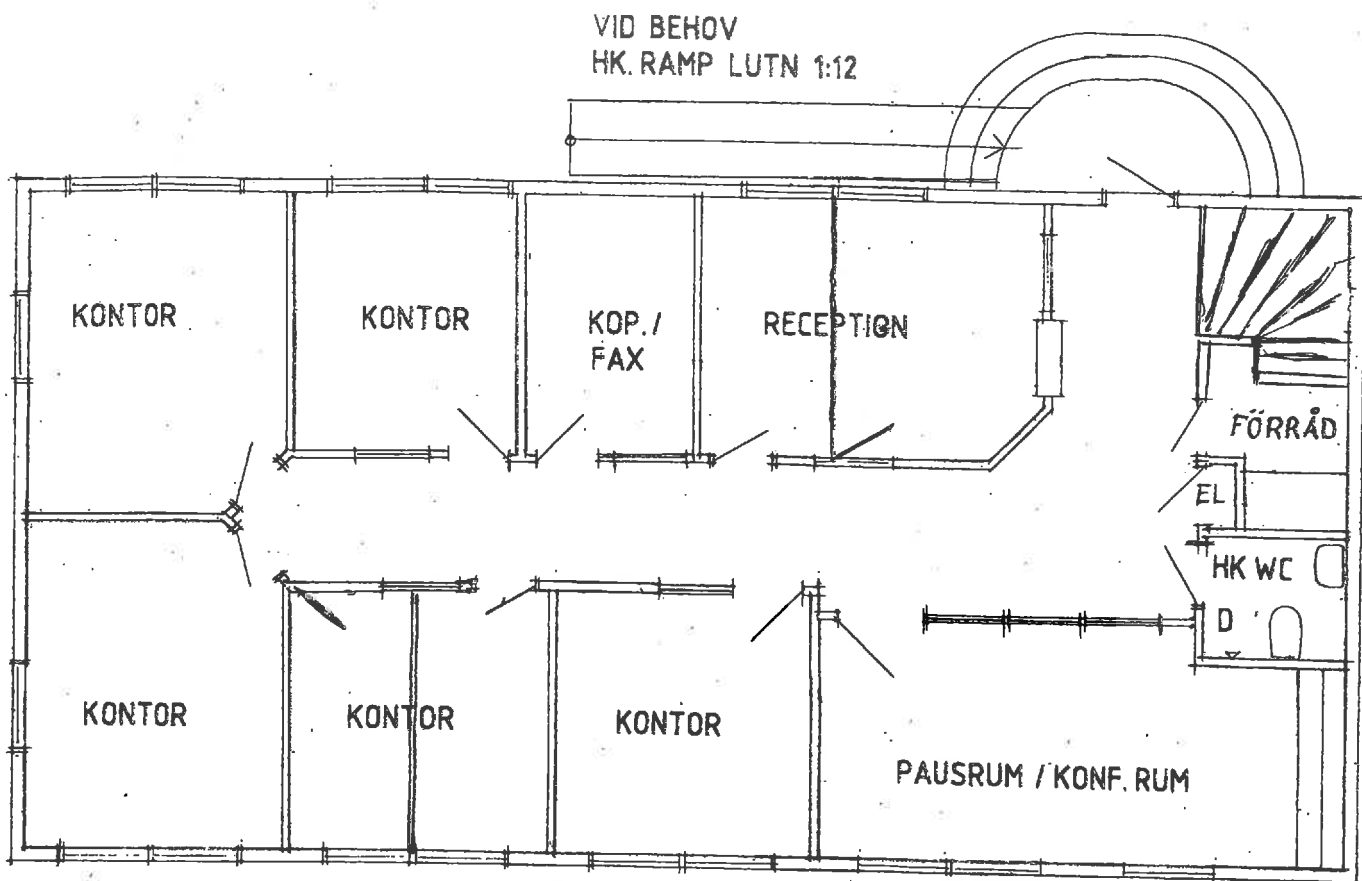


PLAN 1

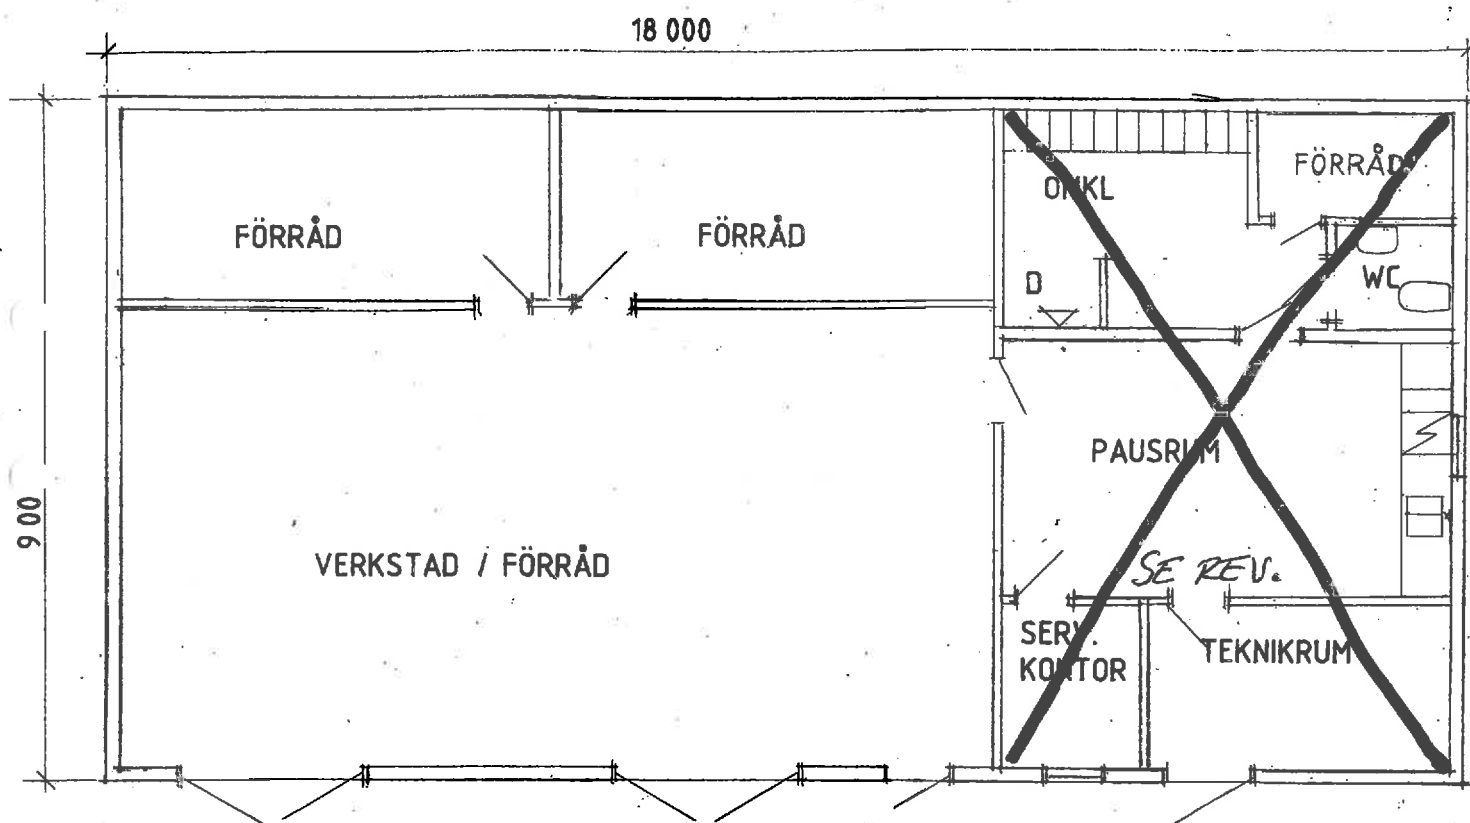


BOTTENPLAN.

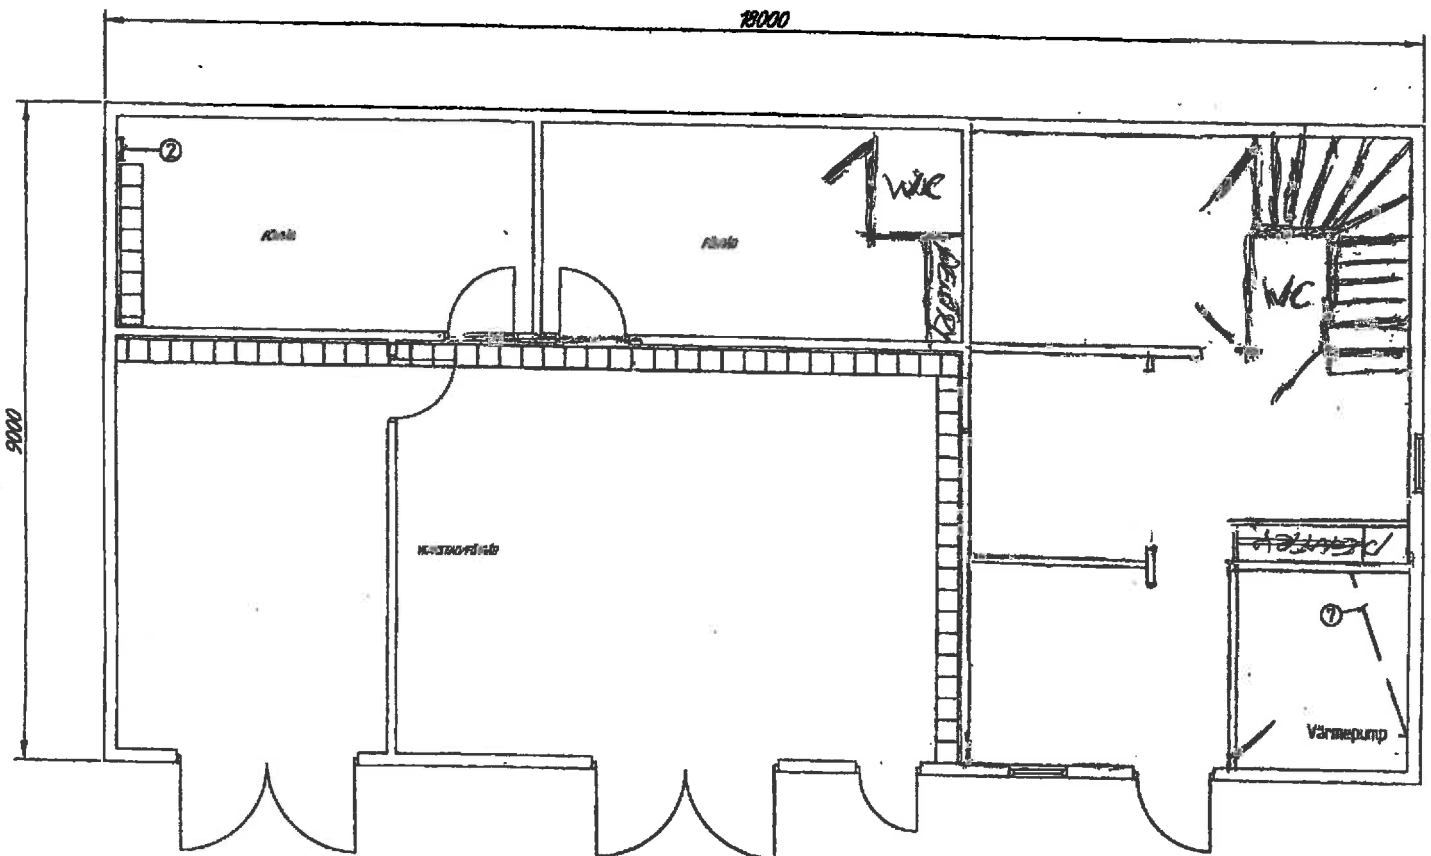


BOTTENPLAN

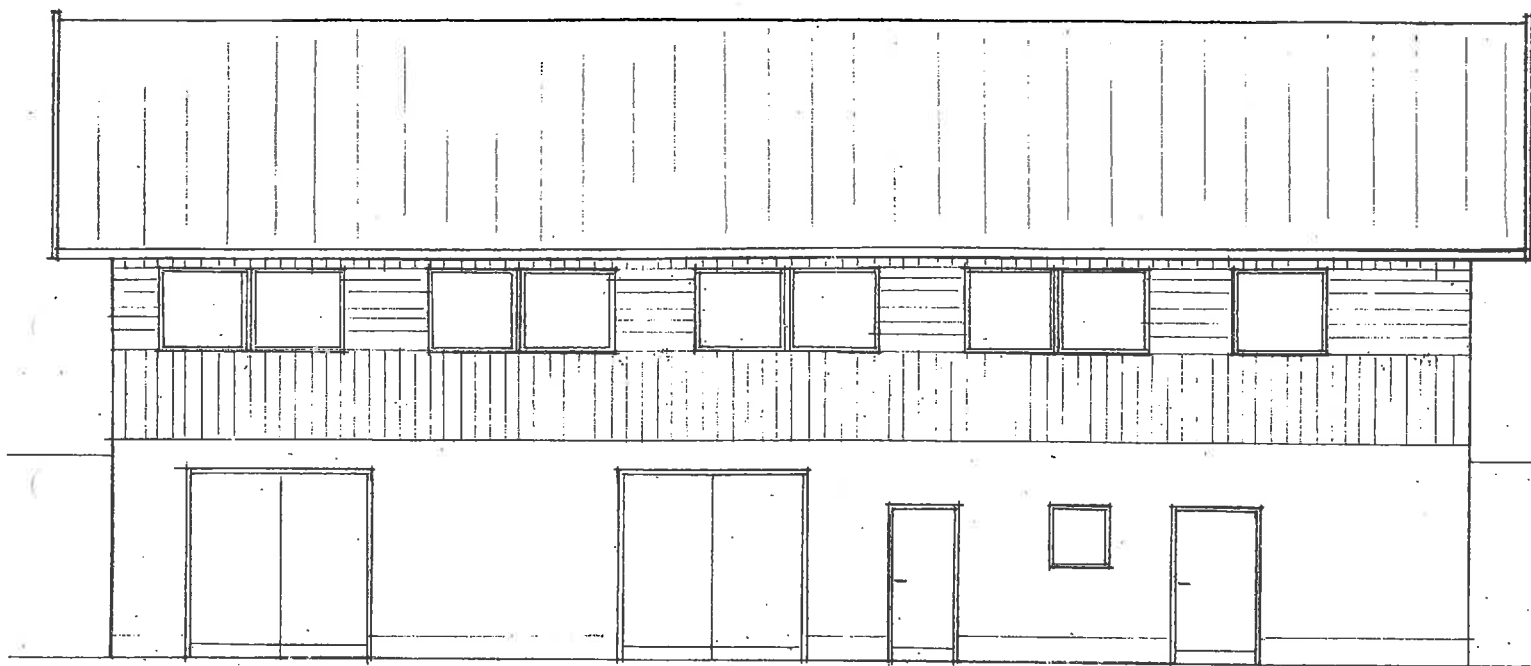


FASAD MOT SÖDER

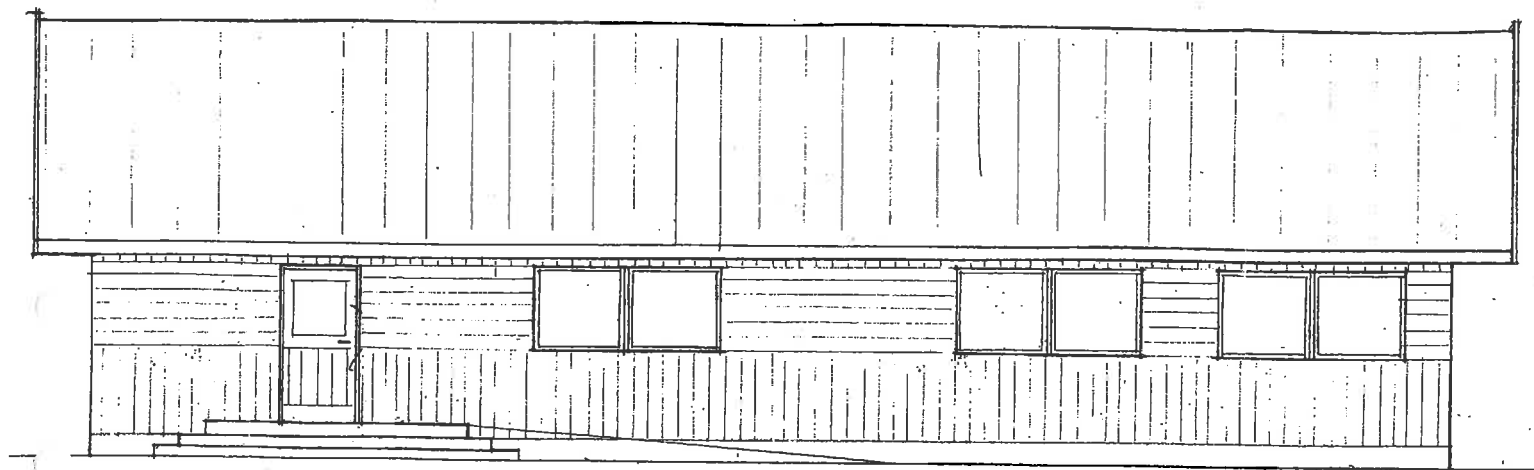

FASAD MOT NORR

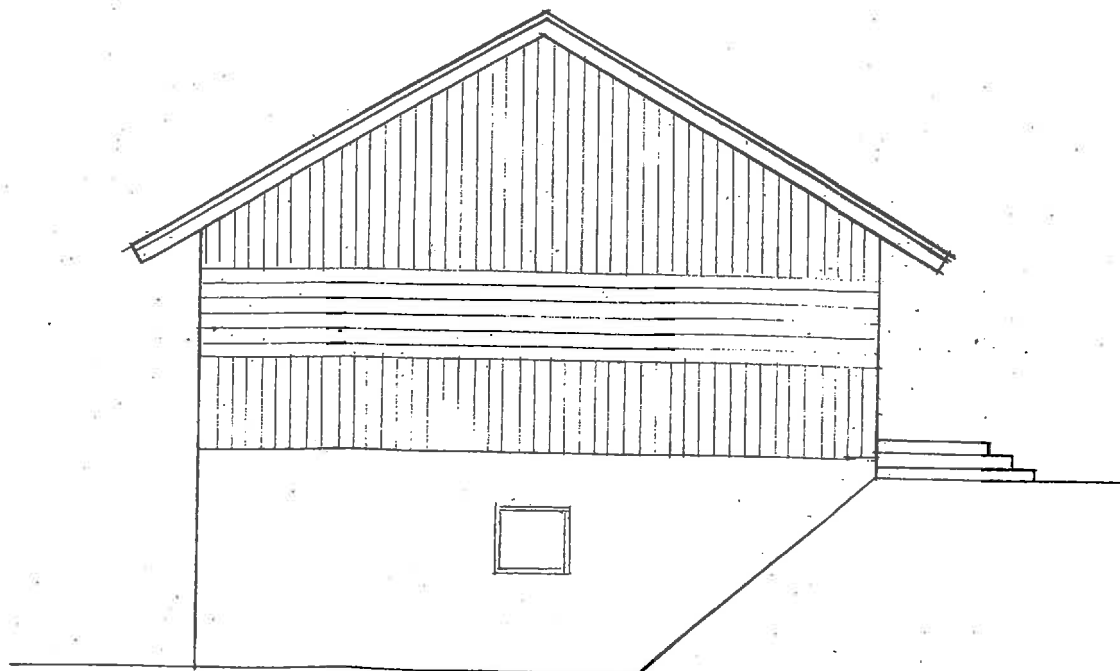

GAVEL MOT ÖSTER

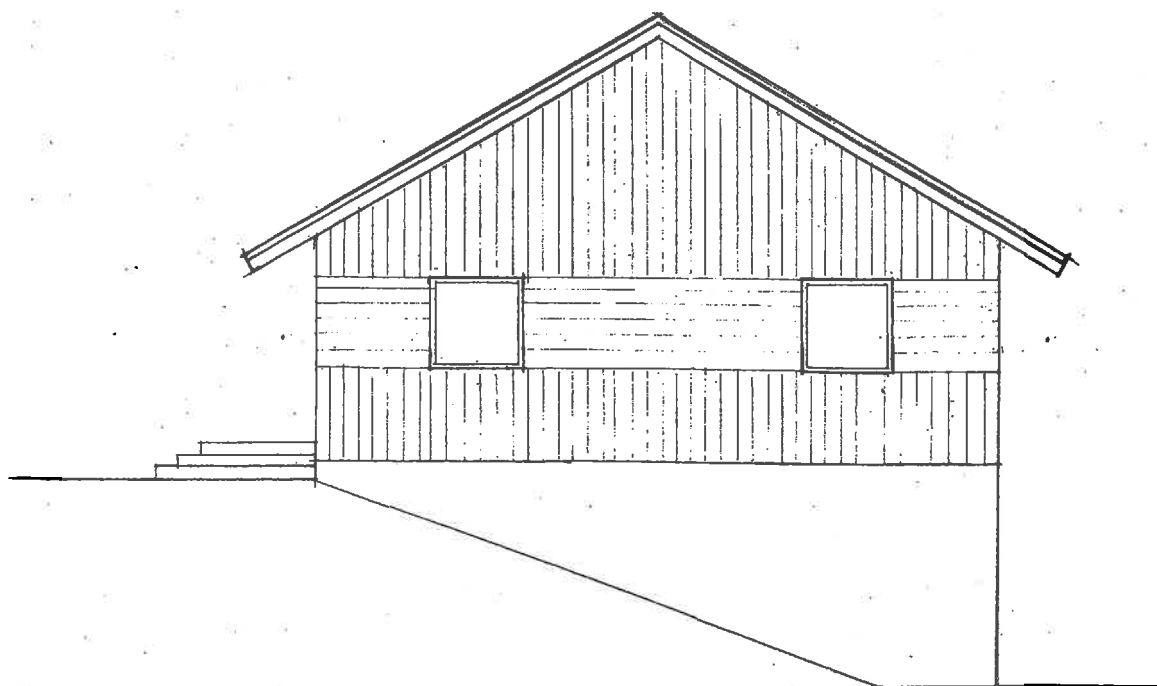

GAVEL MOT VÄSTER