


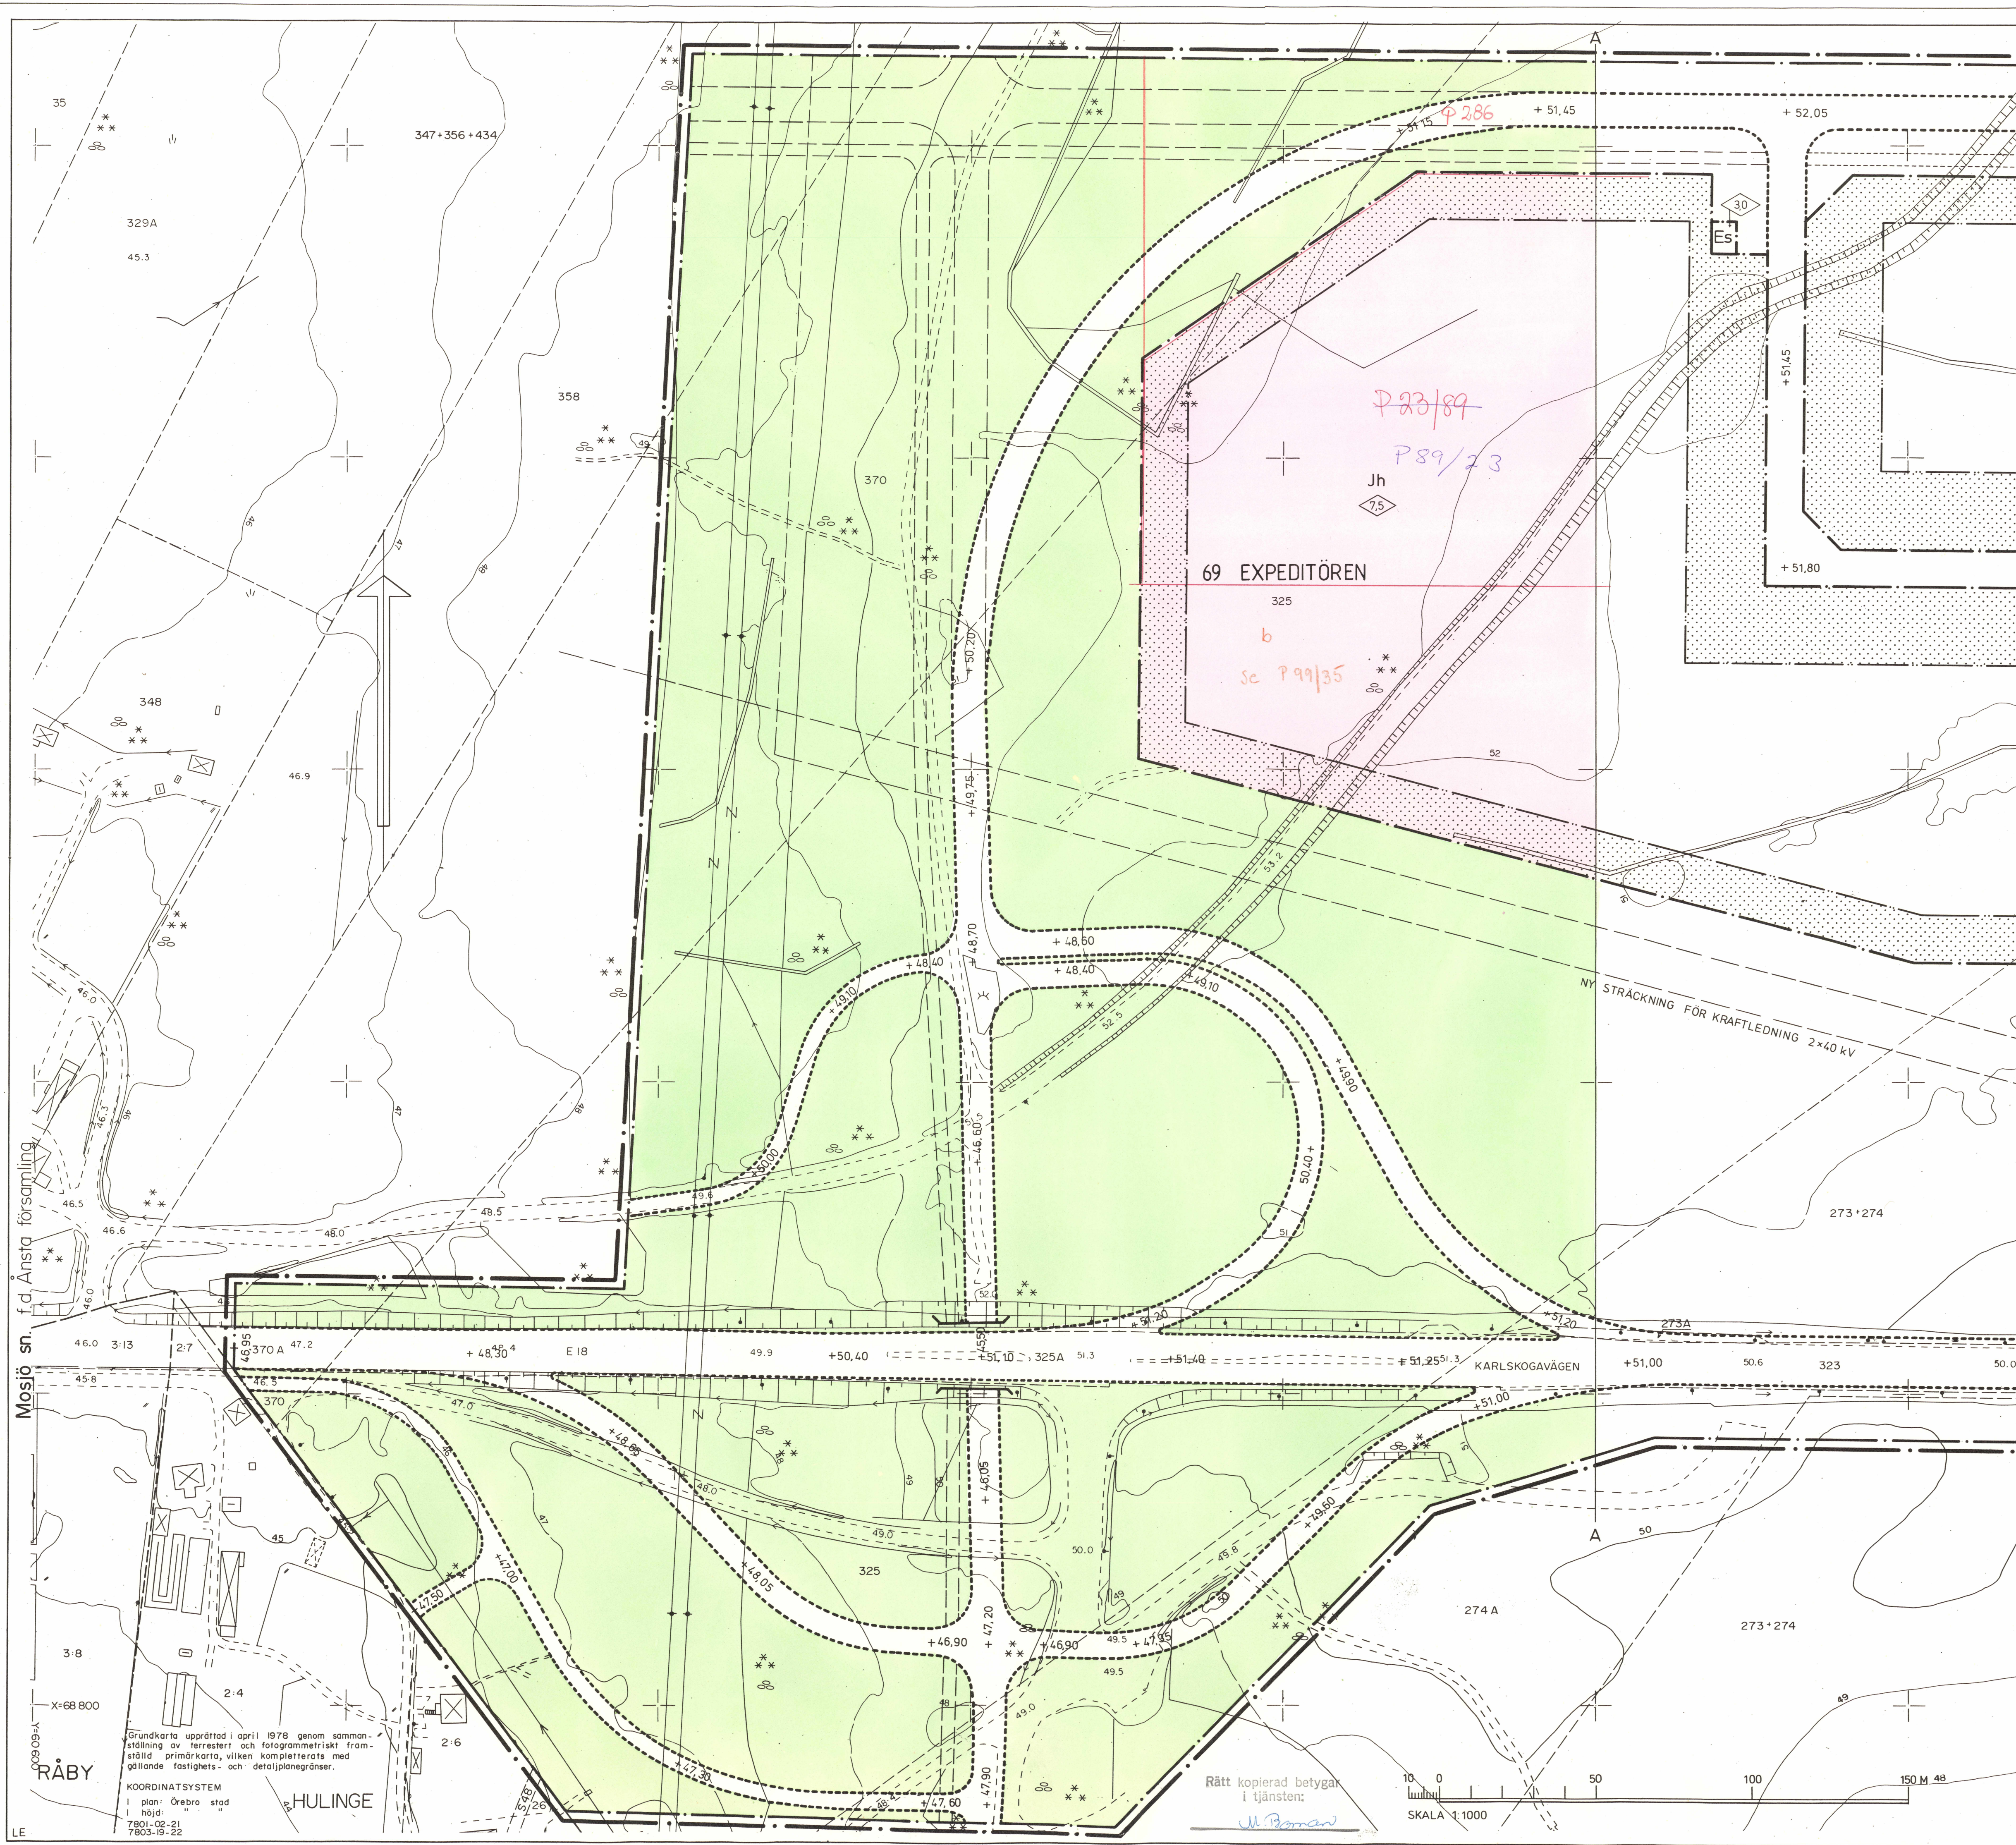

GRUNDKARTA

- FASTIGHETSGRÄNS
- BEFINTLIG BYGGNAD
- FASTIGHETSBETECKNING
- STAKET RESP HACK
- NIVÅKURVA
- DIKE
- SLÄNT
- KRAFTLEDNING
- VÄG
- BEFINTLIG MARKHÖJD
- BELYSNINGSSTOLPE

STADSPANEKARTA

A. GRÄNSBETECKNINGAR

- STADSPANEGRÄNS BELÄGEN 3 METER UTANFÖR DET OMRÅDE FÖRSLAGET AVSER
- OMRÅDESGRÄNS
- BESTÄMMELSEGRÄNS

B. OMRÅDESBETECKNINGAR

- ALLMÄN PLATS
- GATA ELLER TORG
 - PARK ELLER GATUPLANTERING

BYGGNADSKVARTER

- Jh INDUSTRI- OCH HANDELSÄNDAMÅL

SPECIALOMRÅDEN

- Es OMRÅDE FÖR TRANSFORMATORSTATION
- Ta OMRÅDE FÖR TRAFIKÄNDAMÅL

C. ÖVRIGA BETECKNINGAR

- MARK SOM ICKE FÅR BEBYGGAS
- MARK TILLGÄNGLIG FÖR UNDERJORDISKA LEDNINGAR
- GATUHÖJD
- BYGGNADSHÖJD
- ILLUSTRATIONSLINIER EJ AVSEDDA ATT FASTSTÄLLAS
- KONNEKTIONSLINJE

GRUNDKARTANS RIKTIGHET BESTYRKES:
ÖREBRO DEN 6 APRIL 1978

Åke Jacobsson
STADSINGENJÖR

1978-06-06 § 745 har
byggnadsnämnden i Örebro
antagit detta stadsplaneförslag,
betygar
På tjänstens vägnar
Åke Jacobsson
Byggnadsnämndens sekreterare

Tillhör länsstyrelsens beslut
1978-09-15 dnr 11.092-1400-78
som genast vunnit laga kraft.
Roland Eliasson

KOPIA AV
FÖRSLAG TILL STADSPAN FÖR DEL AV
PILÄNGENS INDUSTRIOMRÅDE
SÖDRA DELEN

I NIKOLAI F.D. ÅNSTA FÖRSAMLING
I ÖREBRO KOMMUN
UPPRÄTTAT PÅ PLANKONTORET
ÖREBRO DEN 4. APRIL 1978

BLAD 1


Göran Schult PLANDIREKTÖR
Erik Bengtsson STADSPANEARKITEKT
Åke Rosen 1:E TRAFIKINGENJÖR

A 602

A 602 1

Grundkarta upprättad i april 1978 genom samman-
ställning av terrästert och fotogrammetriskt fram-
ställt primärkarta, vilken kompletterats med
gällande fastighets- och detaljplangränser.
KOORDINATSYSTEM
I plan: Örebro stad
I höjd:
7801-02-21
7803-19-22

Rätt kopierad betygar
i tjänsten:

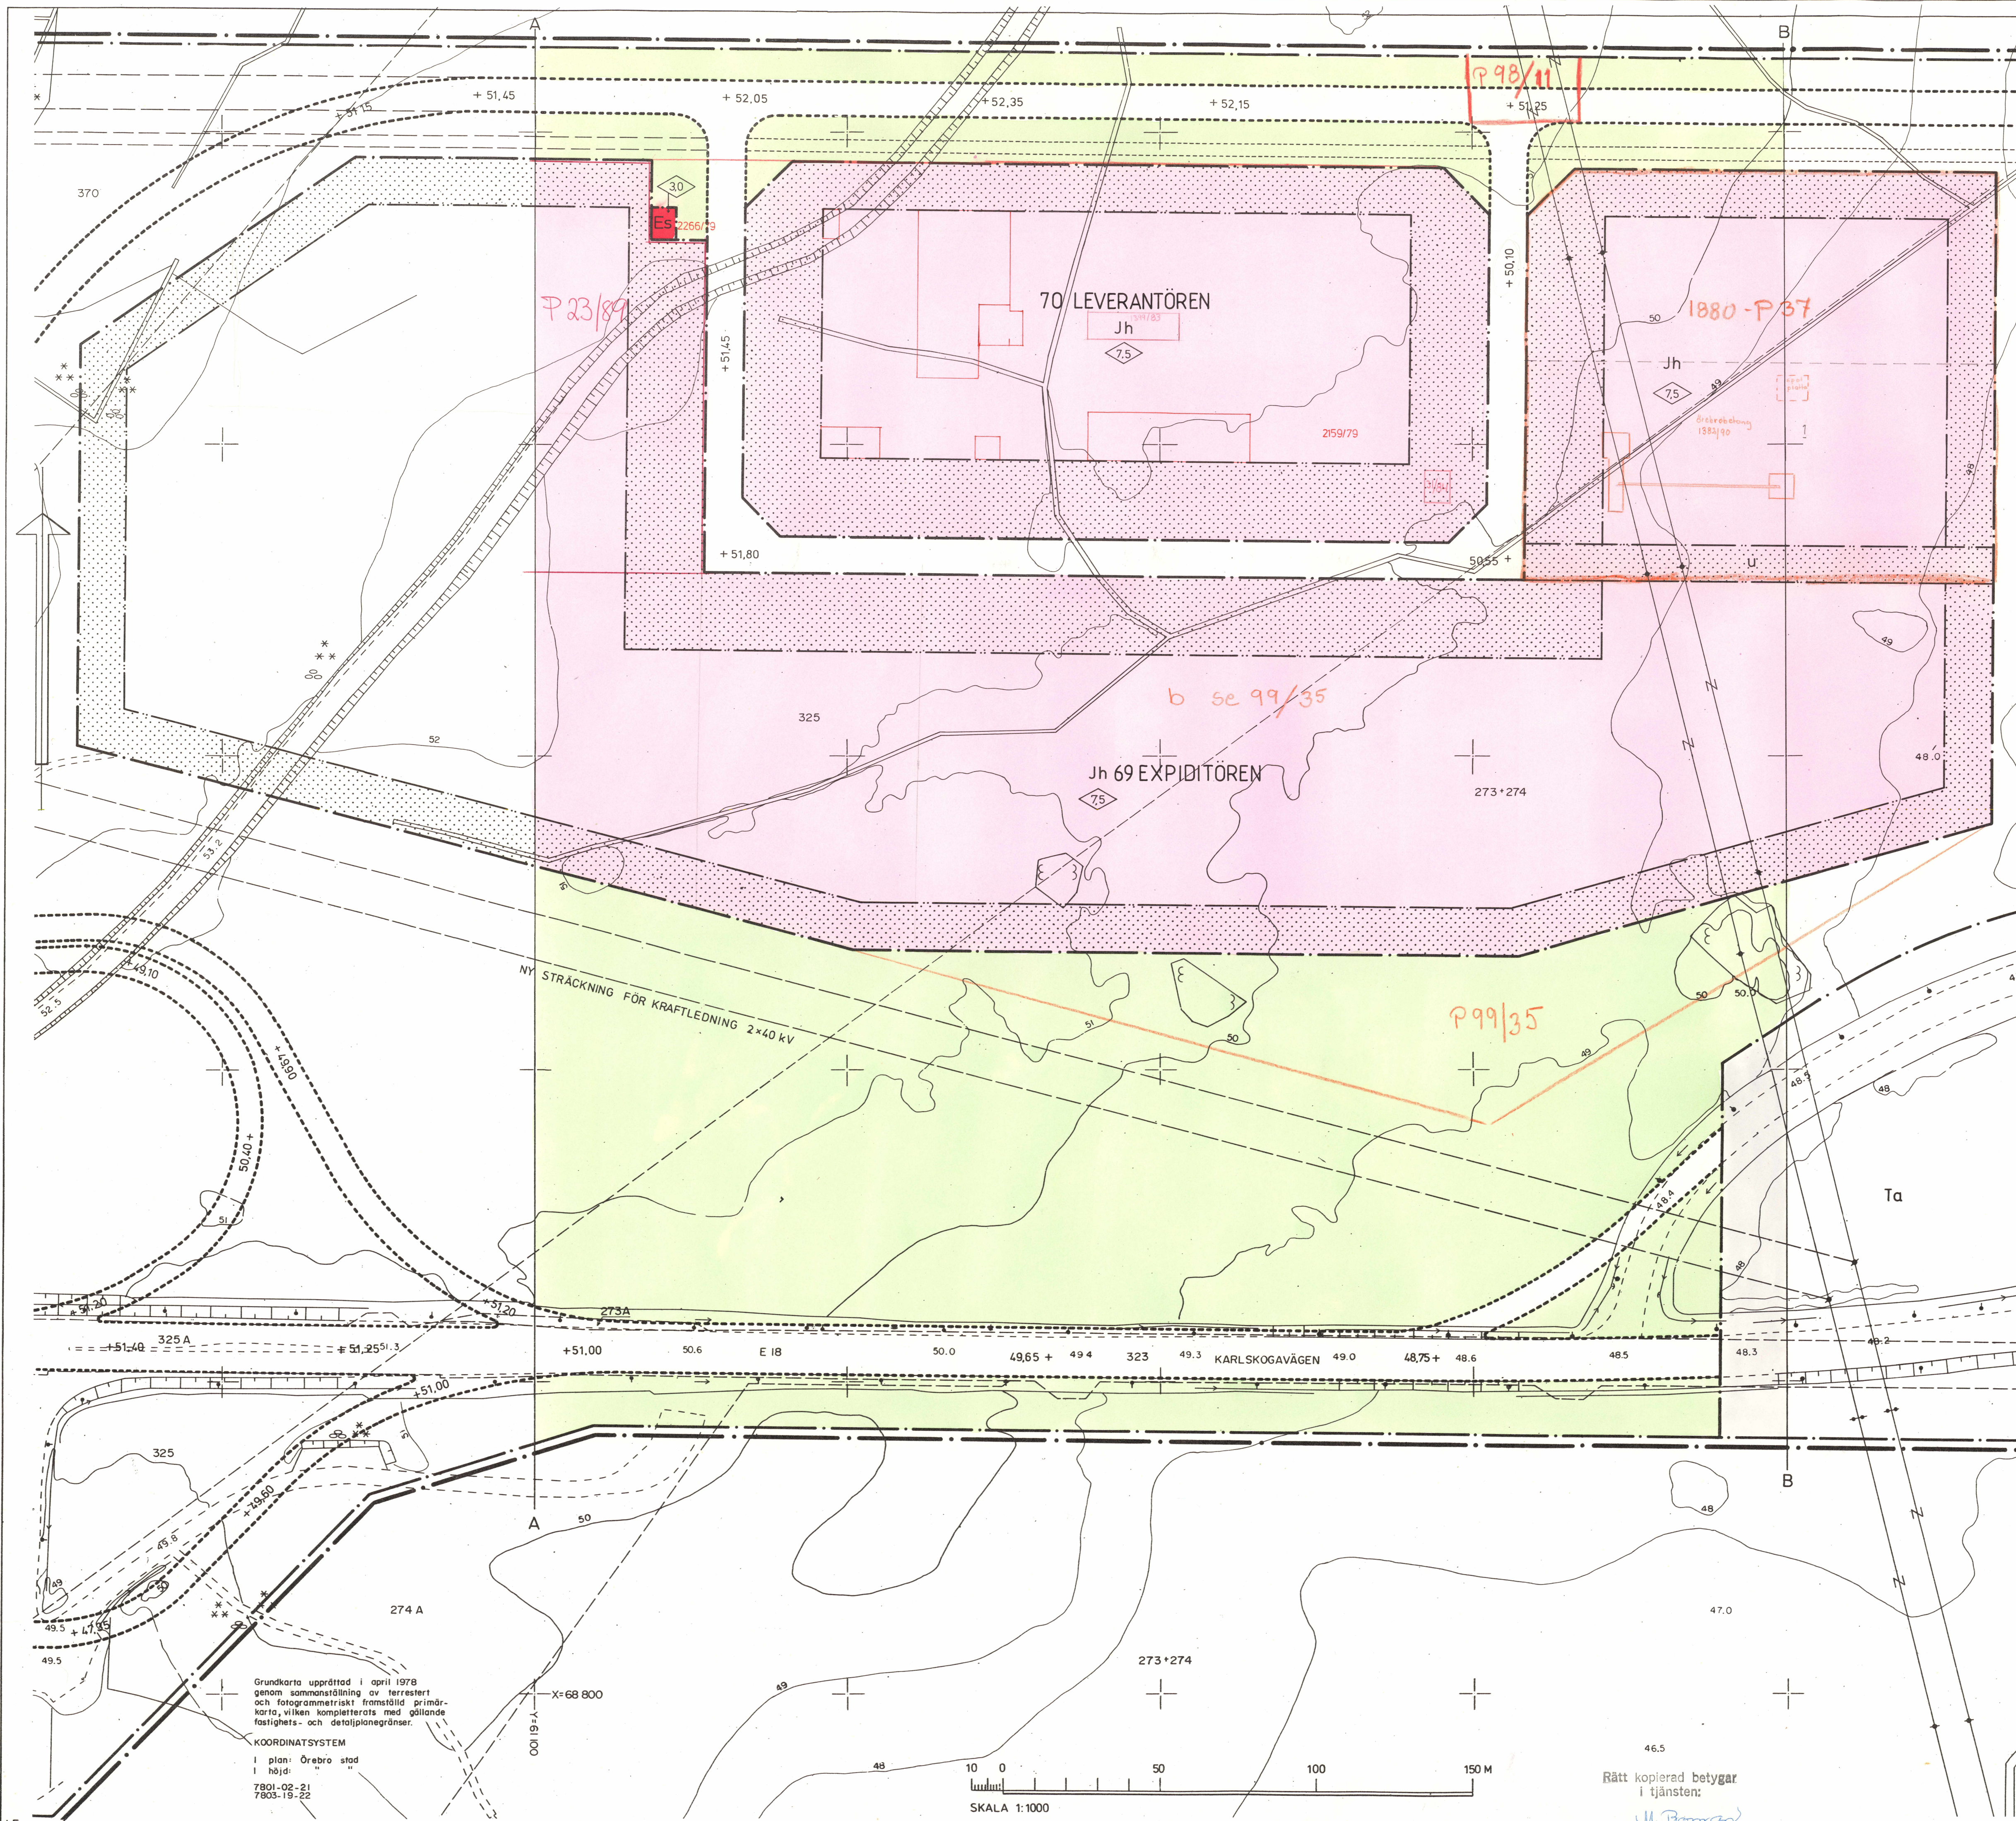

- GRUNDKARTA**
- FASTIGHETSGRÄNS
 - BEFINTLIG BYGGNAD
 - FASTIGHETSBETECKNING
 - STAKET RESP. HACK
 - NIVÅKURVA
 - DIKE
 - SLÄNT
 - KRAFTLEDNING
 - VÄG
 - BEFINTLIG MARKHÖJD
 - BELYSNINGSTOLPE
- STADSPANEKARTA**
- A. GRÄNSBETECKNINGAR**
- STADSPANEGRÄNS BELÄGEN 3 METER UTANFÖR DET OMRÅDE FÖRSLAGET AVSER
 - OMRÅDESGRÄNS
 - BESTÄMMELSEGRÄNS
- B. OMRÅDESBETECKNINGAR**
- ALLMÄN PLATS**
- GATA ELLER TORG
 - PARK ELLER GATUPLANTERING
- BYGGNADSKVARTER**
- Jh INDUSTRI- OCH HANDELSÄNDAMÅL
- SPECIALOMRÅDEN**
- Es OMRÅDE FÖR TRANSFORMATORSTATION
 - Ta OMRÅDE FÖR TRAFIKÄNDAMÅL
- C. ÖVRIGA BETECKNINGAR**
- MARK SOM ICKE FÅR BEBYGGAS
 - U MARK TILLGÄNGLIG FÖR UNDERJORDISKA LEDNINGAR
 - 00.00 GATUHÖJD
 - 00 BYGGNADSHÖJD
 - ILLUSTRATIONSLINJER EJ AVSEDDA ATT FASTSTÄLLAS
 - B-B KONNEKTIONSLINJE

GRUNDKARTANS RIKTIGHET BESTYRKES:
ÖREBRO DEN 6 APRIL 1978
Stig Rosell
STADSINGENJÖR

1978-06-06 § 745 har
byggnadsnämnden i Örebro
antagit detta stadsplaneförslag,
betygar
På tjänstens vägnar
Åke Jacobsson
Byggnadsnämndens sekreterare

Tillhör länsstyrelsens beslut
1978-09-15 dnr 11.082-1400-78
som genast vunnit laga kraft.
Roland Eliasson


KOPIA AV
FÖRSLAG TILL STADSPAN FÖR DEL AV
PILÄNGENS INDUSTRIOMRÅDE
SÖDRA DELEN
I NIKOLAI F.D. ÅNSTA FÖRSAMLING
I **ÖREBRO** KOMMUN
UPPRÄTTAT PÅ PLANKONTORET
ÖREBRO DEN 4. APRIL 1978

BLAD 2

Grundskildblad PLANDIREKTÖR
Erik Bengtsson STADSPANEARKITEKT
Stig Rosell I:E TRAFIKINGENJÖR

A 602

A 602 2

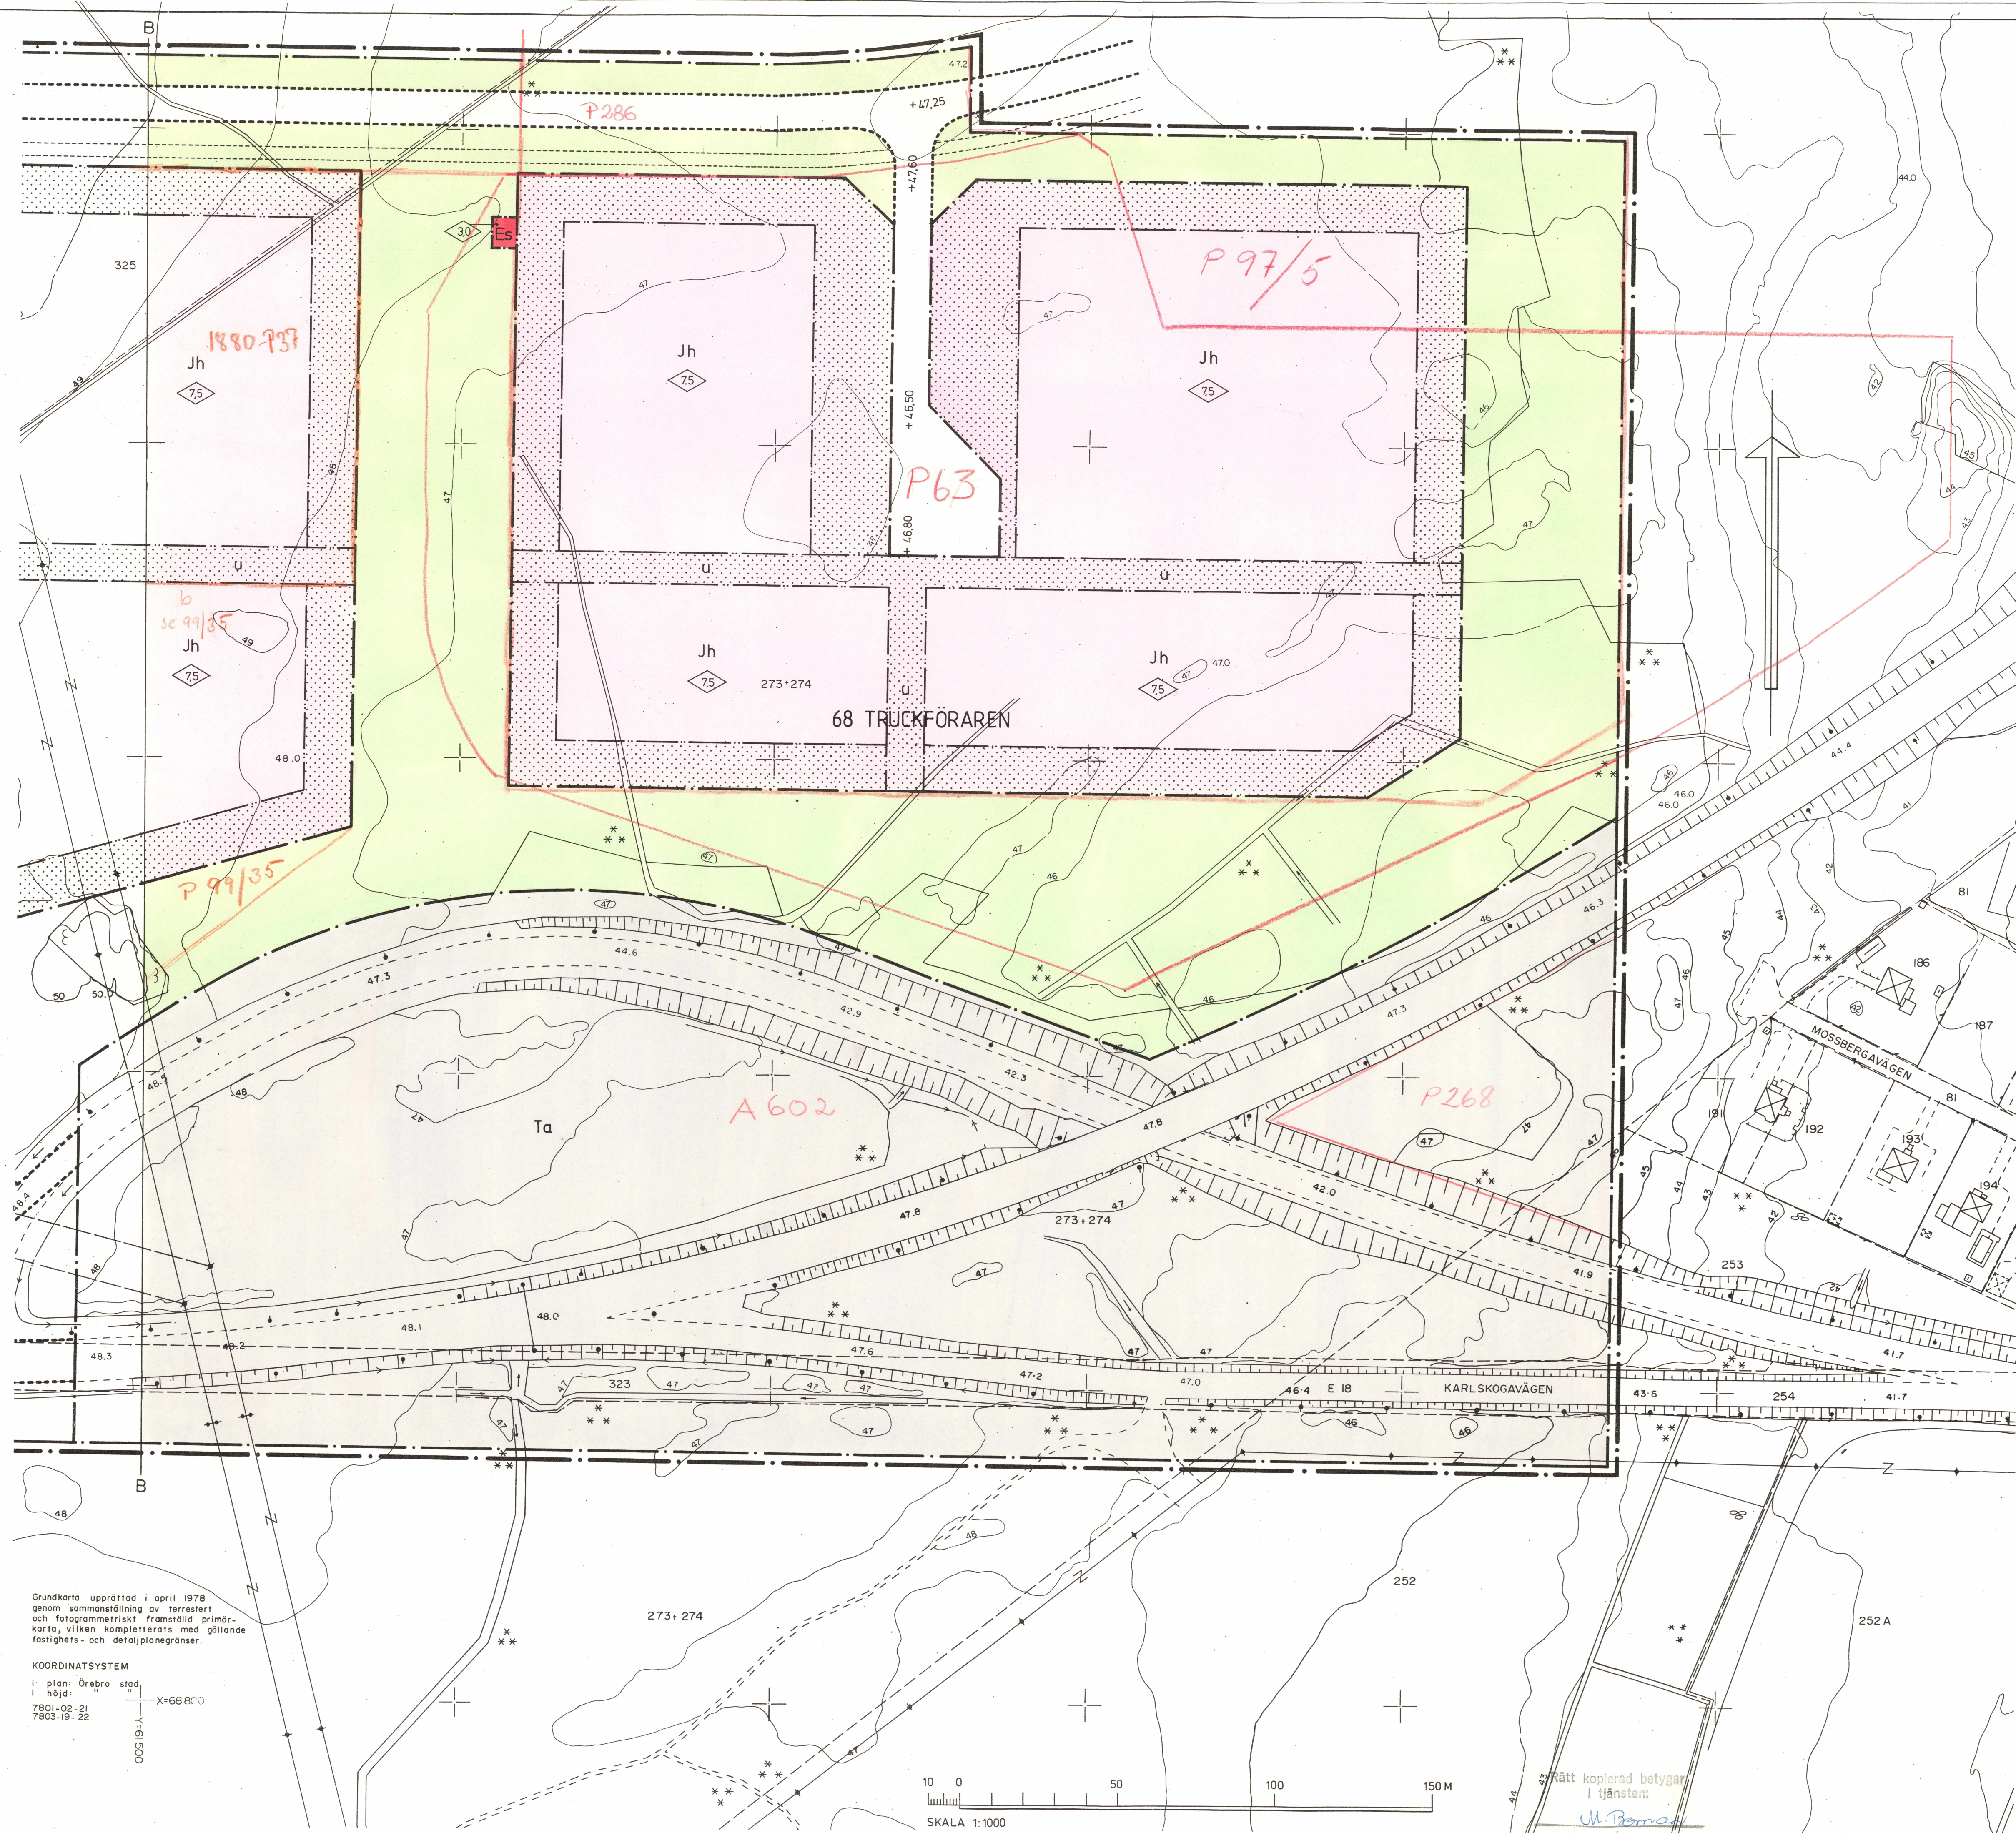

- GRUNDKARTA
- FASTIGHETSGRÄNS
 - BEFINTLIG BYGGNAD
 - 000 FASTIGHETSBECKNING
 - STAKET RESP HACK
 - NIVÅKURVA
 - DIKE
 - SLÄNT
 - KRAFTLEDNING
 - VÄG
 - 00.0 BEFINTLIG MARKHÖJD
 - BELYSNINGSTOLPE

- STADSPANEKARTA
- A. GRÄNSBETECKNINGAR
- STADSPANEGRÄNS BELÄGEN 3 METER UTANFÖR DET OMRÅDE FÖRSLAGET AVSER
 - OMRÅDESGRÄNS
 - BESTÄMMELSEGRÄNS

- B. OMRÅDESBETECKNINGAR
- ALLMÄN PLATS
- GATA ELLER TORG
 - PARK ELLER GATUPLANTERING

- BYGGNADSKVARTER
- Jh INDUSTRI- OCH HANDELSÄNDAMÅL

- SPECIALOMRÅDEN
- Es OMRÅDE FÖR TRANSFORMATORSTATION
 - Ta OMRÅDE FÖR TRAFIKÄNDAMÅL

- C. ÖVRIGA BETECKNINGAR
- MARK SOM ICKE FÅR BEBYGGAS
 - U MARK TILLGÄNGLIG FÖR UNDERJORDISKA LEDNINGAR
 - 00.00 GATUHÖJD
 - BYGGNADSHÖJD
 - ILLUSTRATIONSLINJER EJ AVSEDDA ATT FASTSTÄLLAS
 - B-B KONNEKTIONSLINJE

GRUNDKARTANS RIKTIGHET BESTYRKES:
ÖREBRO DEN 6 APRIL 1978
Stig Brann
STADSENGJÖR

1978-06-06 § 745 här
byggnadsnämnden i Örebro
antagit detta stadsplaneförslag
betygar
På tjänstens vägnar
Ake Jacobsson
Byggnadsnämndens sekreterare

Tillhör länsstyrelsens beslut
1978-09-15 dir 11.082-1400-73
som genast vunnit laga kraft.
Roland Eliasson

KOPIA AV
FÖRSLAG TILL STADSPAN FÖR DEL AV
PILÄNGENS INDUSTRIOMRÅDE
SÖDRA DELEN
I NIKOLAI F.D. ÅNSTA FÖRSAMLING
I ÖREBRO KOMMUN
UPPRÄTTAT PÅ PLANKONTORET
ÖREBRO DEN 4. APRIL 1978

BLAD 3

Granfeldt PLANDIREKTÖR
Erik Bengtson STADSPANEARKITEKT
Stig Brann 1.E TRAFIKENJÖR

A602/7

Grundkarta upprättad i april 1978
genom sammanställning av terrestert
och fotogrammetriskt framställd primär-
karta, vilken kompletterats med gällande
fastighets- och detaljplanegränser.

KOORDINATSYSTEM
I plan: Örebro stad
I höjd:
7801-02-21 X=68800
7803-19-22 Y=61500



A 602 3