

FÖRSLAG TILL ÄNDRING AV  
STADSPLAN FÖR  
**ÖSTRA ORMSTA delplan I**

ORMSTA 1:30 och 1:259

**VALLENTUNA KOMMUN**

STOCKHOLMS LÄN

UPPRÄTTAT DEN 7 APRIL 1987  
PÅ VALLENTUNA STADSARKITEKTKONTOR

1987-06-26

*Ulf Brederberg*  
ULF BREDBERG  
BITR STADSARKITEKT

OP2 173 F7

År 19...87-11-03... fastställdes denna  
stadsplaneändring på sätt länsstyrelsens beslut samma dag närmare utvisar; och må enligt 15 § 3 st. byggnadslagen talan icke fullföljas mot nämnda beslut, varför detta ärende omedelbart vunnit laga kraft. Länsstyrelsen i Stockholms län som ovan.  
På tjänstens vägnar *A. Öhrn*

**STADSPLANEKARTA**

**GRÄNSBETECKNINGAR**

- STADSPLANEGRÄNS BELÄGEN 3 M UTANFÖR DET OMRÅDE FÖR VILKET FASTSTÄLLELSE SÖKES
- ◄—○—○— GÄLLANDE OMRÅDEGRÄNS MED UTFARTSFÖRBUD
- — — GÄLLANDE BESTÄMMESEGRÄNS
- \*—\*— GÄLLANDE OMRÅDEGRÄNS AVSEDD ATT UTGÅ
- \*—\*— GÄLLANDE BESTÄMMESEGRÄNS AVSEDD ATT UTGÅ
- OMRÅDEGRÄNS
- BESTÄMMESEGRÄNS
- ILLUSTRATIONSLINJE EJ AVSEDD ATT FASTSTÄLLAS

**BYGGNADSKVARTER**

- BF** OMRÅDE FÖR BOSTADSÄNDAMÅL, FRISTÅENDE HUS
- Hd** OMRÅDE FÖR KONTORS- OCH HANTVERKSÄNDAMÅL

**ÖVRIGA BETECKNINGAR**

- ◻◻◻◻◻◻◻◻ MARK SOM EJ FÅR BEBYGGAS
- ∩ VIND FÅR EJ INREDAS
- I ANTAL VÅNINGAR
- 000 BYGGNADSAREA
- 0 ANTAL TOMTER

RITN BERIT S ERIKSSON


GRUNDKARTA  
upprättad av Stockholms norra lantmäteridistrikt  
i sept 1986

*Carl Gustaf Larsson*  
Carl Gustaf Larsson  
distriktslantmätare

TILLHÖR BYGGNADSNÄMNDENS  
BESLUT I § 111/87

*Åsger Bengtsson*  
SEKRETERARE

Koordinatsystem: ST-74  
Höjd RH00  
Mätklass: III  
Fastighetsredovisning avslutad 1986-09-30  
Kartbilden är fullständig endast inom planområdet  
0 10 20 30 40 50 60 70 80 90 100 M  
SKALA 1:1000

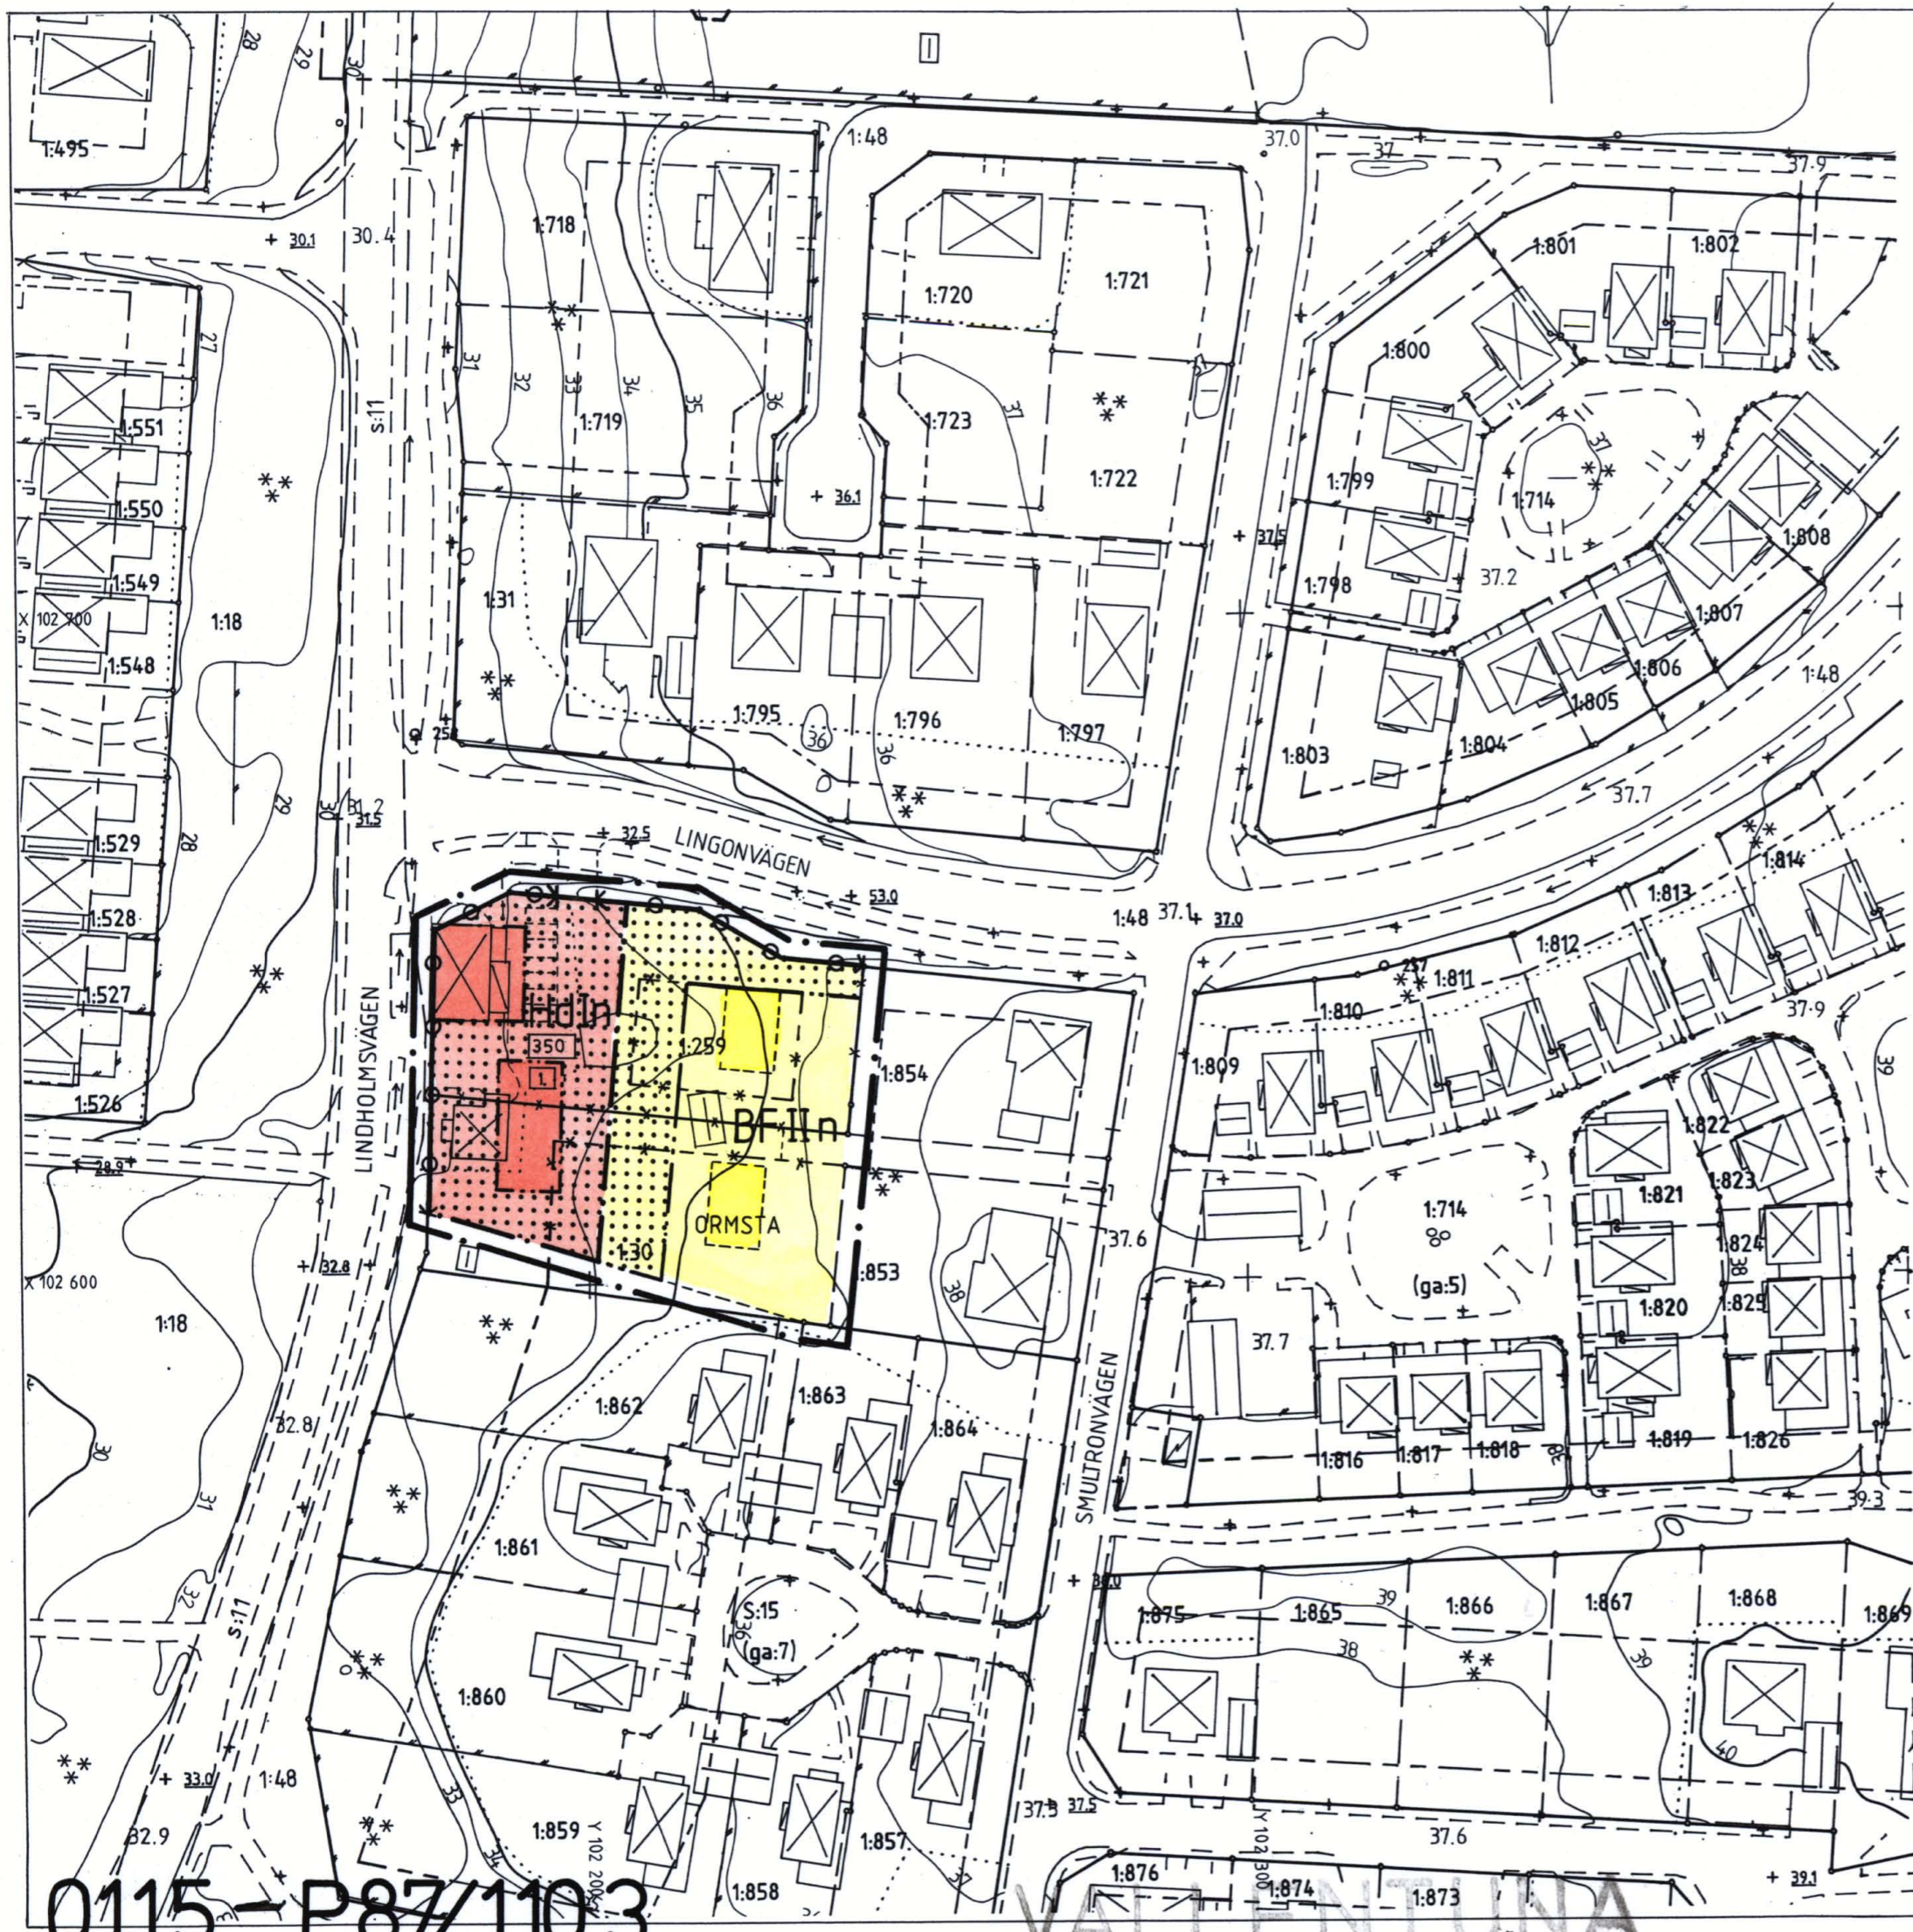

0115 - P87/1103

VALLENTUNA