Topasgatan 3

Butik - 389m²

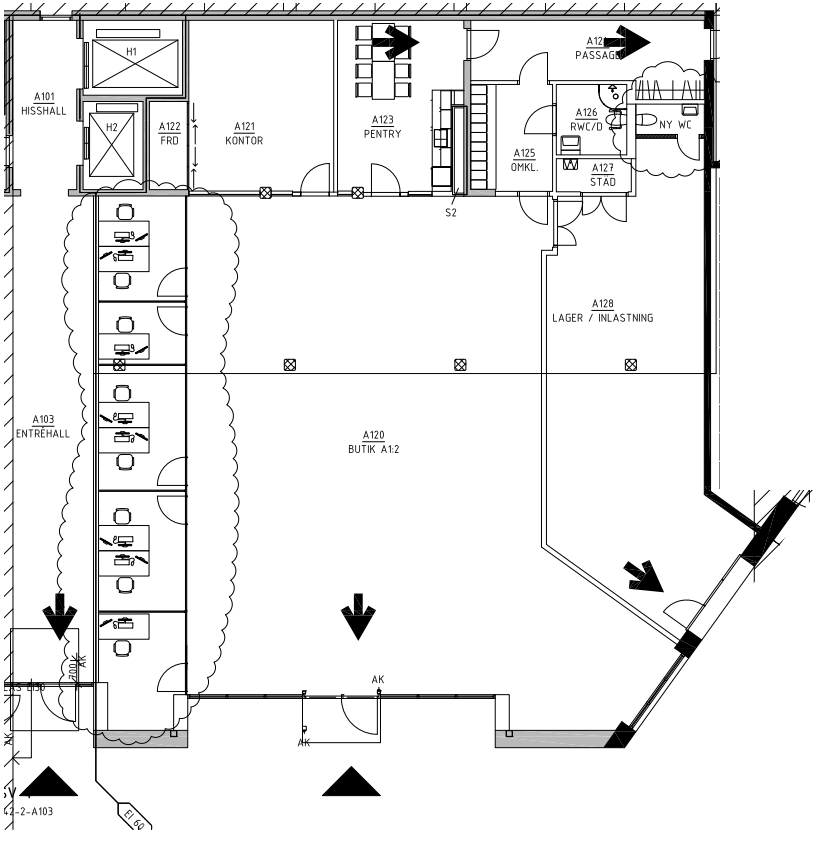

Avvikelser kan förekomma

LOKALISERA