


27135


MUSIKRUM (27 kvm), 9 ST

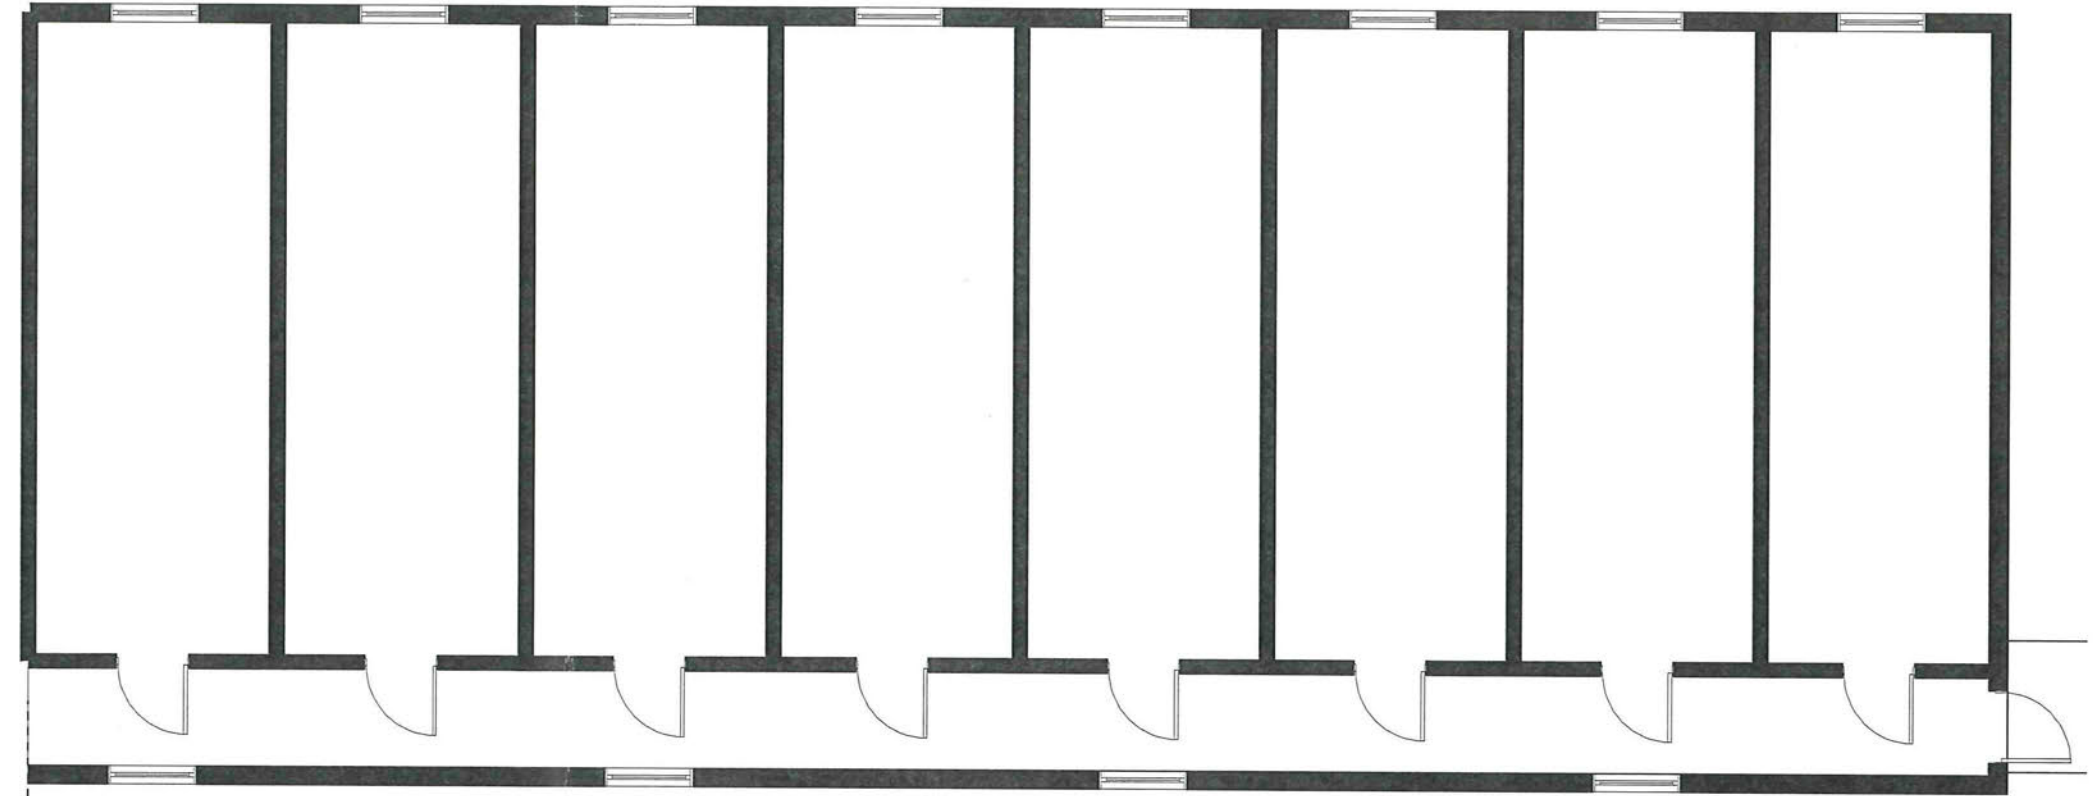

DELNINGSLINJE

25472

TOTAL LÄNGD = 52607 mm

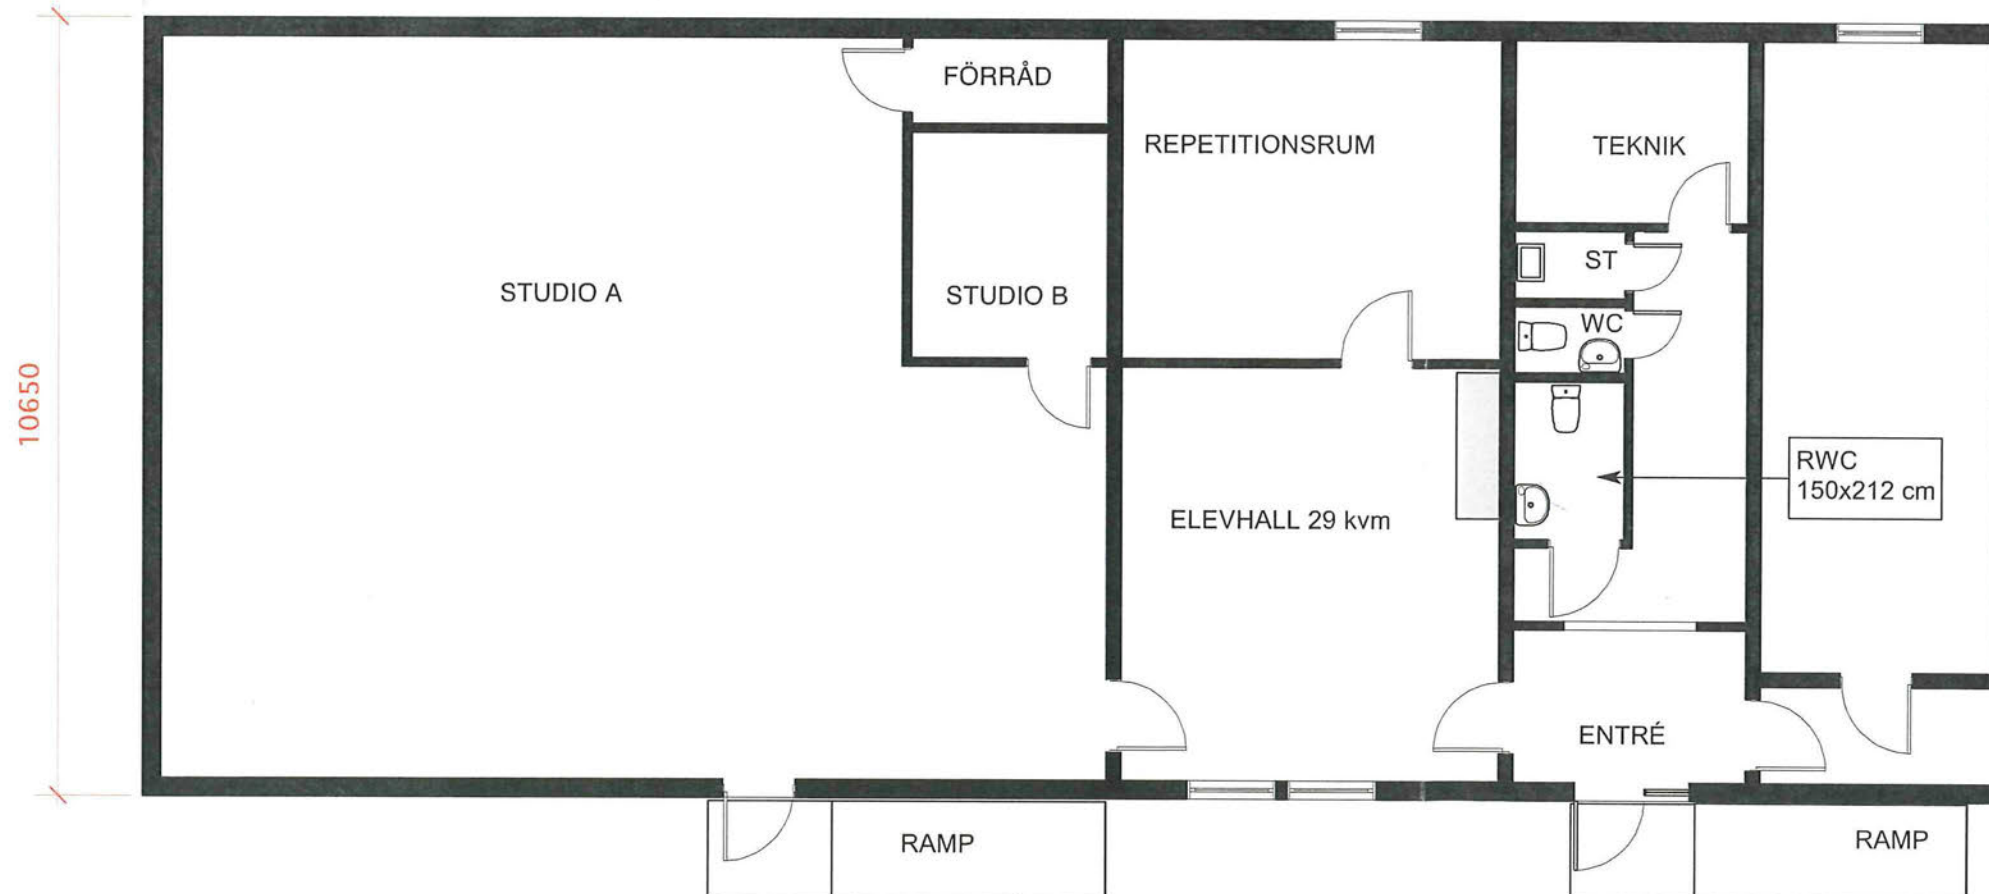

NYNÄSHAMNS KOMMUN
Miljö & Samhällsbyggnadsnämnden

2009-12-11

Dnr 2007.0241/229-14

MUSIKHUS I NYNÄSHAM
RELATIONSITNING 2009 12 09
PLAN SKALA 1:100