


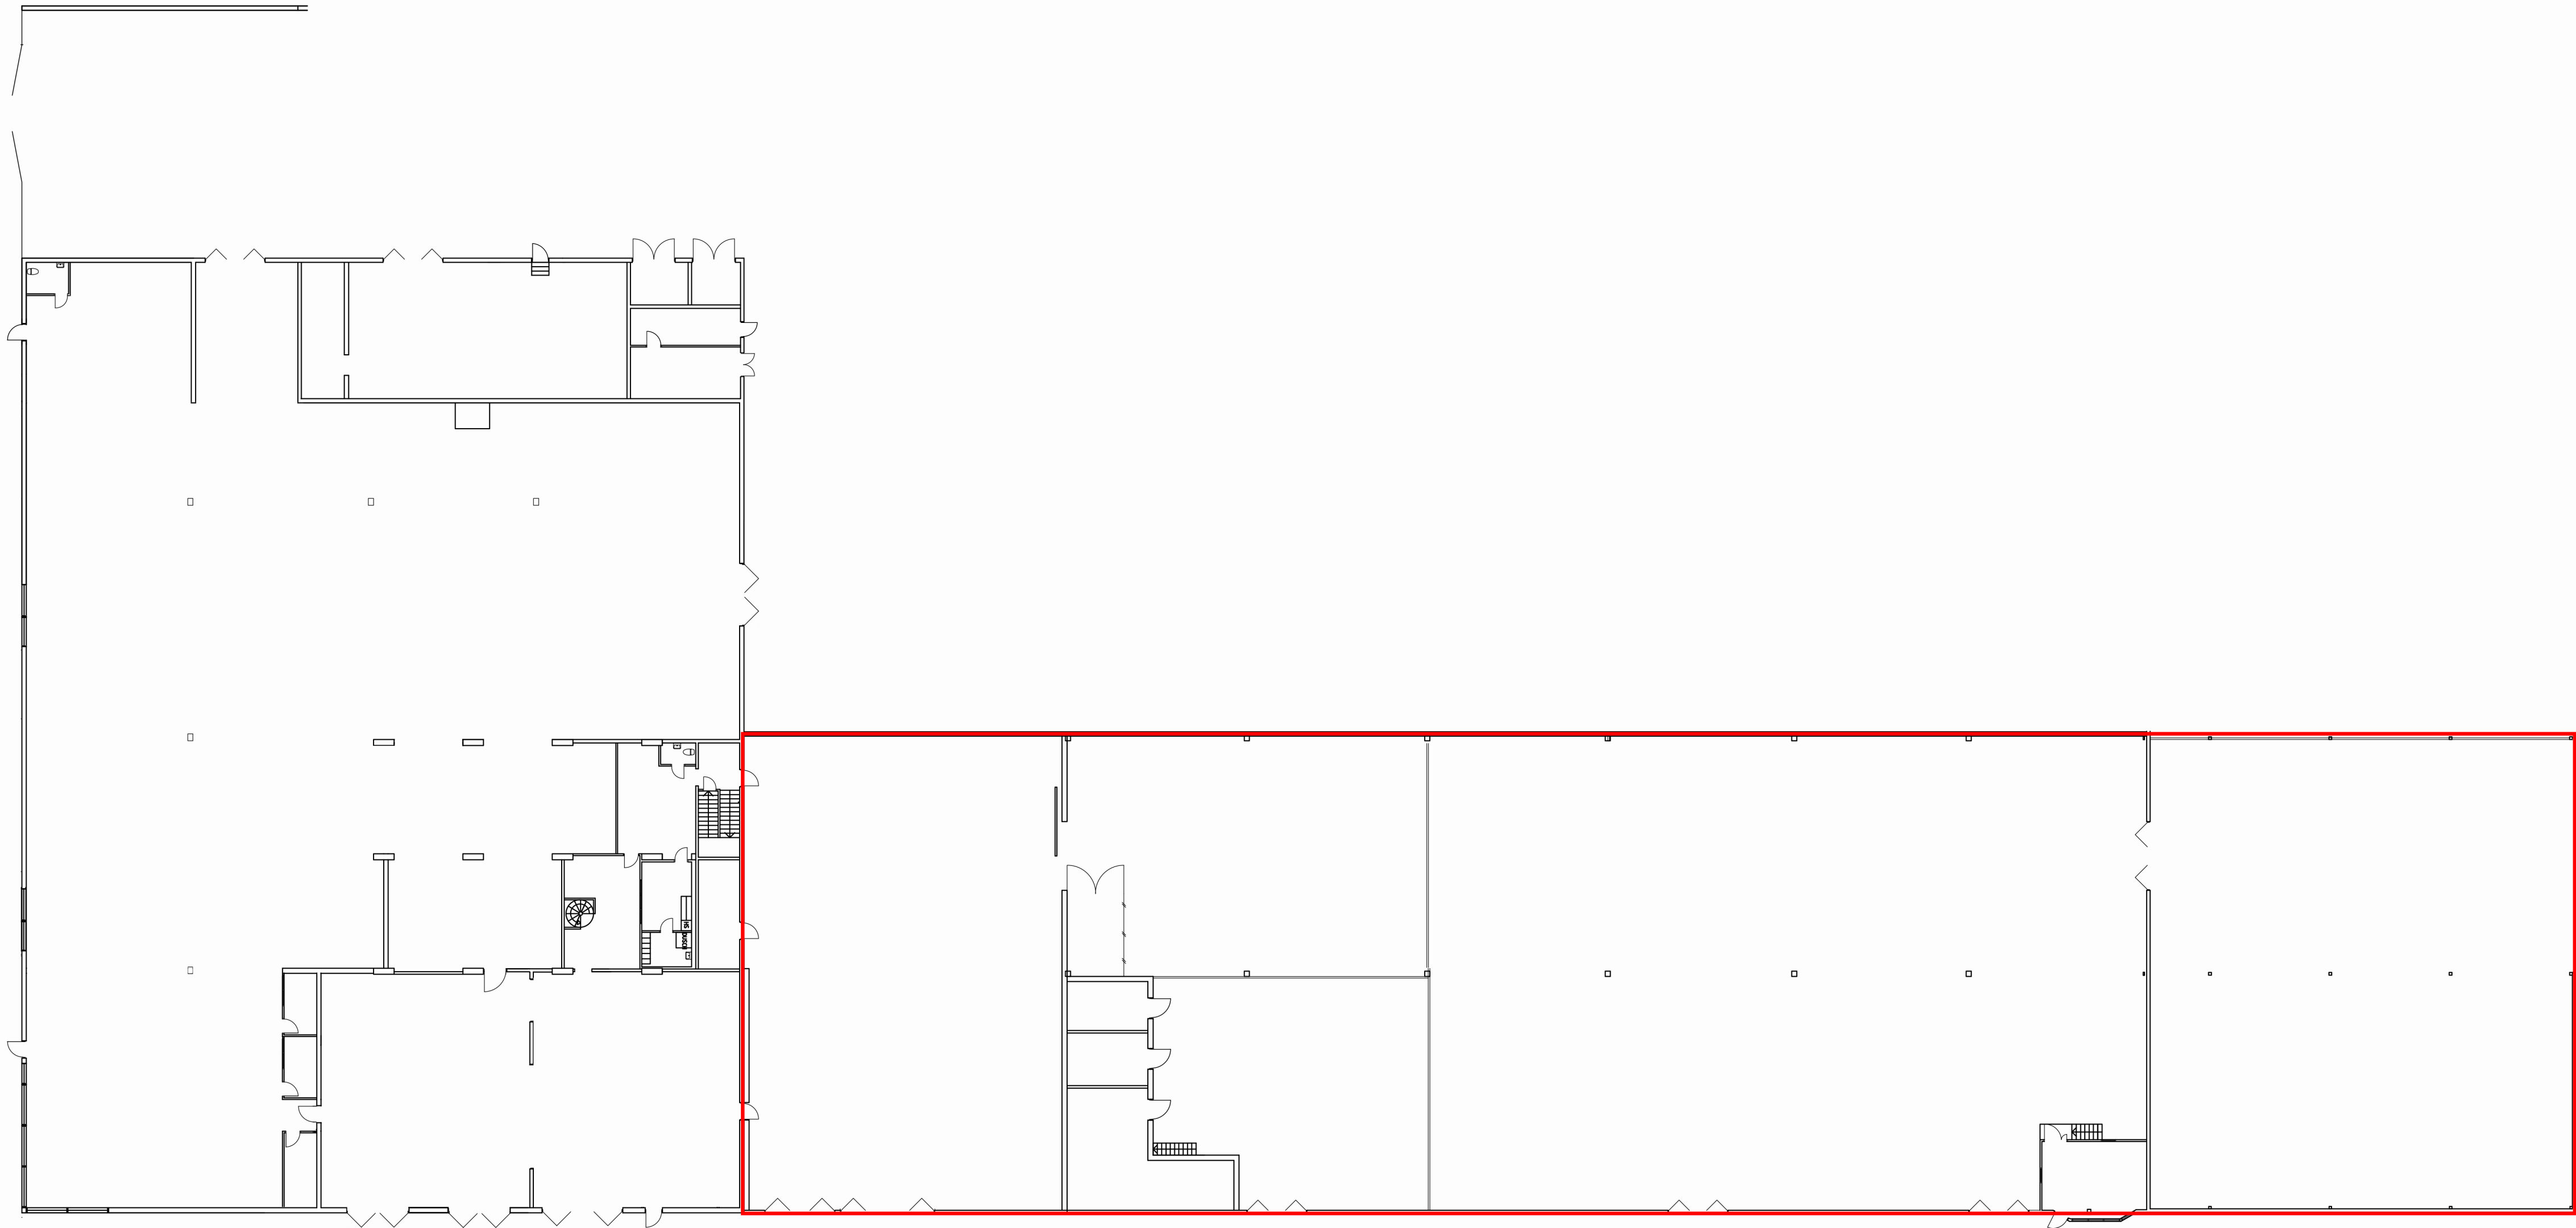

x	x	x	x	x
REV	ANT	REV	AVSER	SIGN.

DATUM

RELATIONSRTNING

RITAD/KONSTR.	DATUM
RITNINGSNUMMER	REV.
SKALA	—

A1=1:250 A3=1:200