


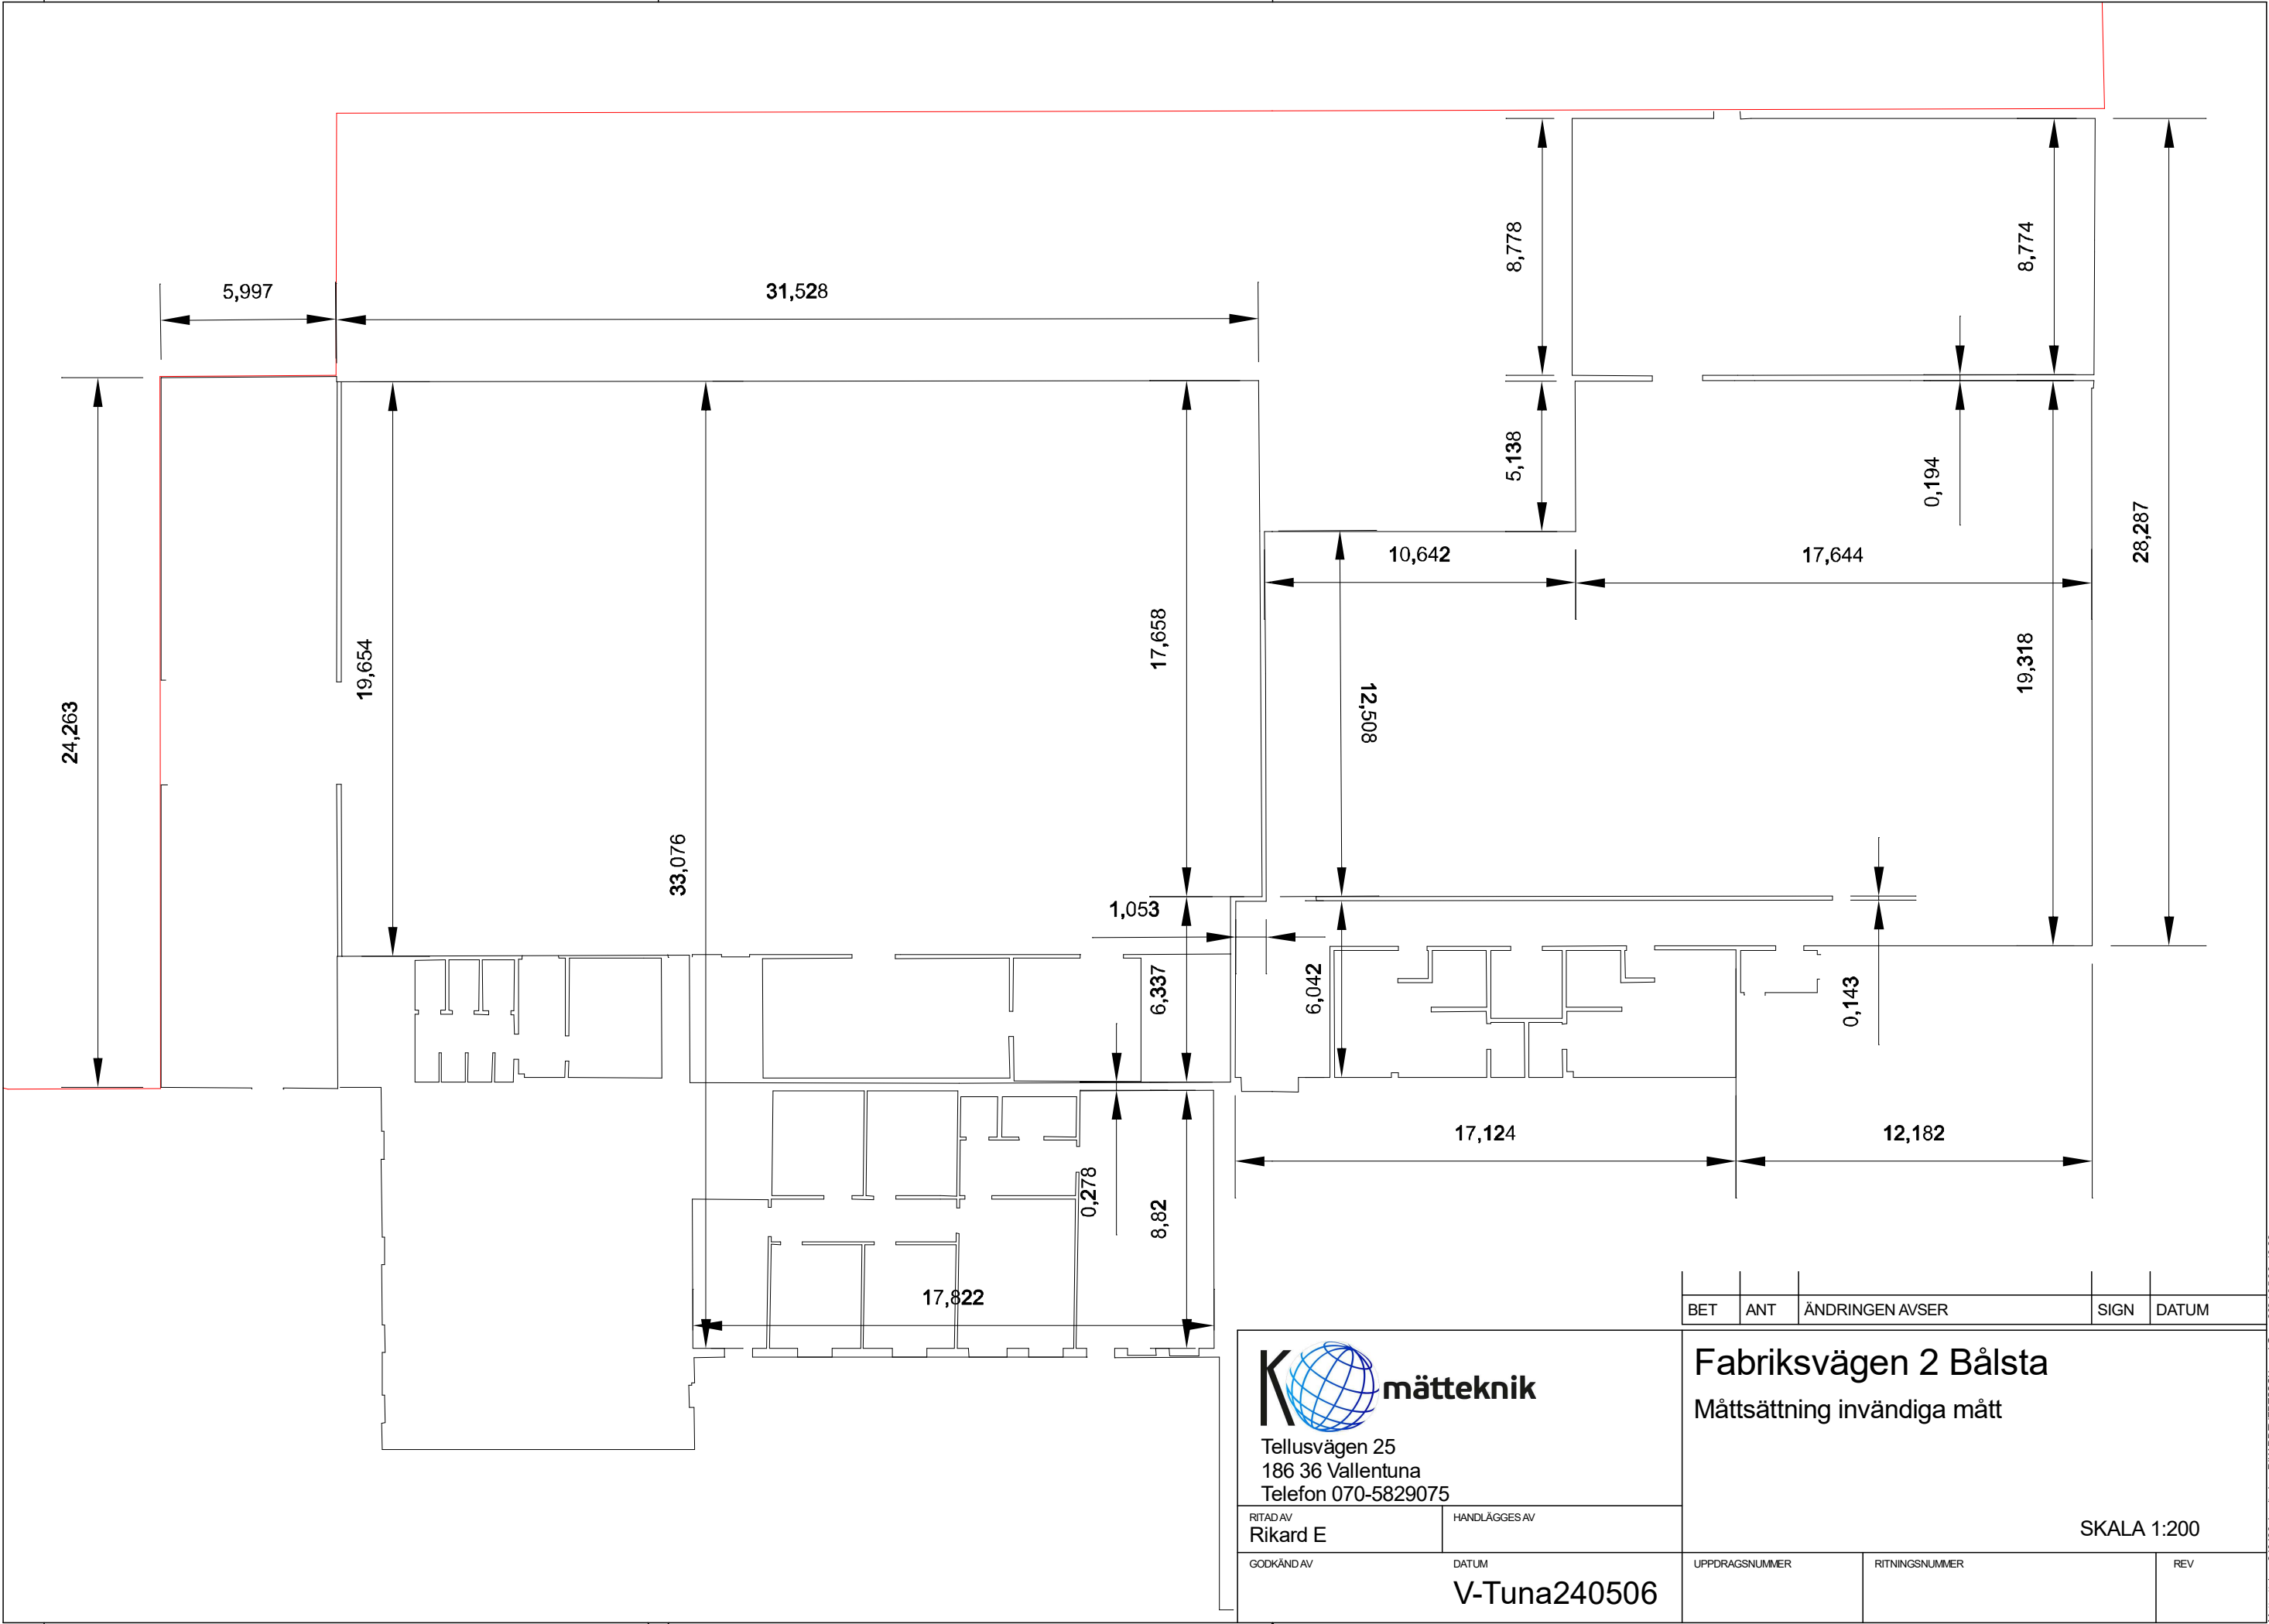

**K-mätteknik**
Tellusvägen 25
186 36 Vallentuna
Telefon 070-5829075

RITAD AV
Rikard E

HANDLÄGGES AV

GODKÄND AV

DATUM
V-Tuna240506

BET	ANT	ÄNDRINGEN AVSER	SIGN	DATUM
Fabriksvägen 2 Bålsta				
Måttsättning invändiga mått				
SKALA 1:200				
UPPDRAGSNUMMER		RITNINGNUMMER		REV

Måttsättning_240426.dwg ritad av RIKARDEVERTSSON med Geo, 2024-05-06, 13:22