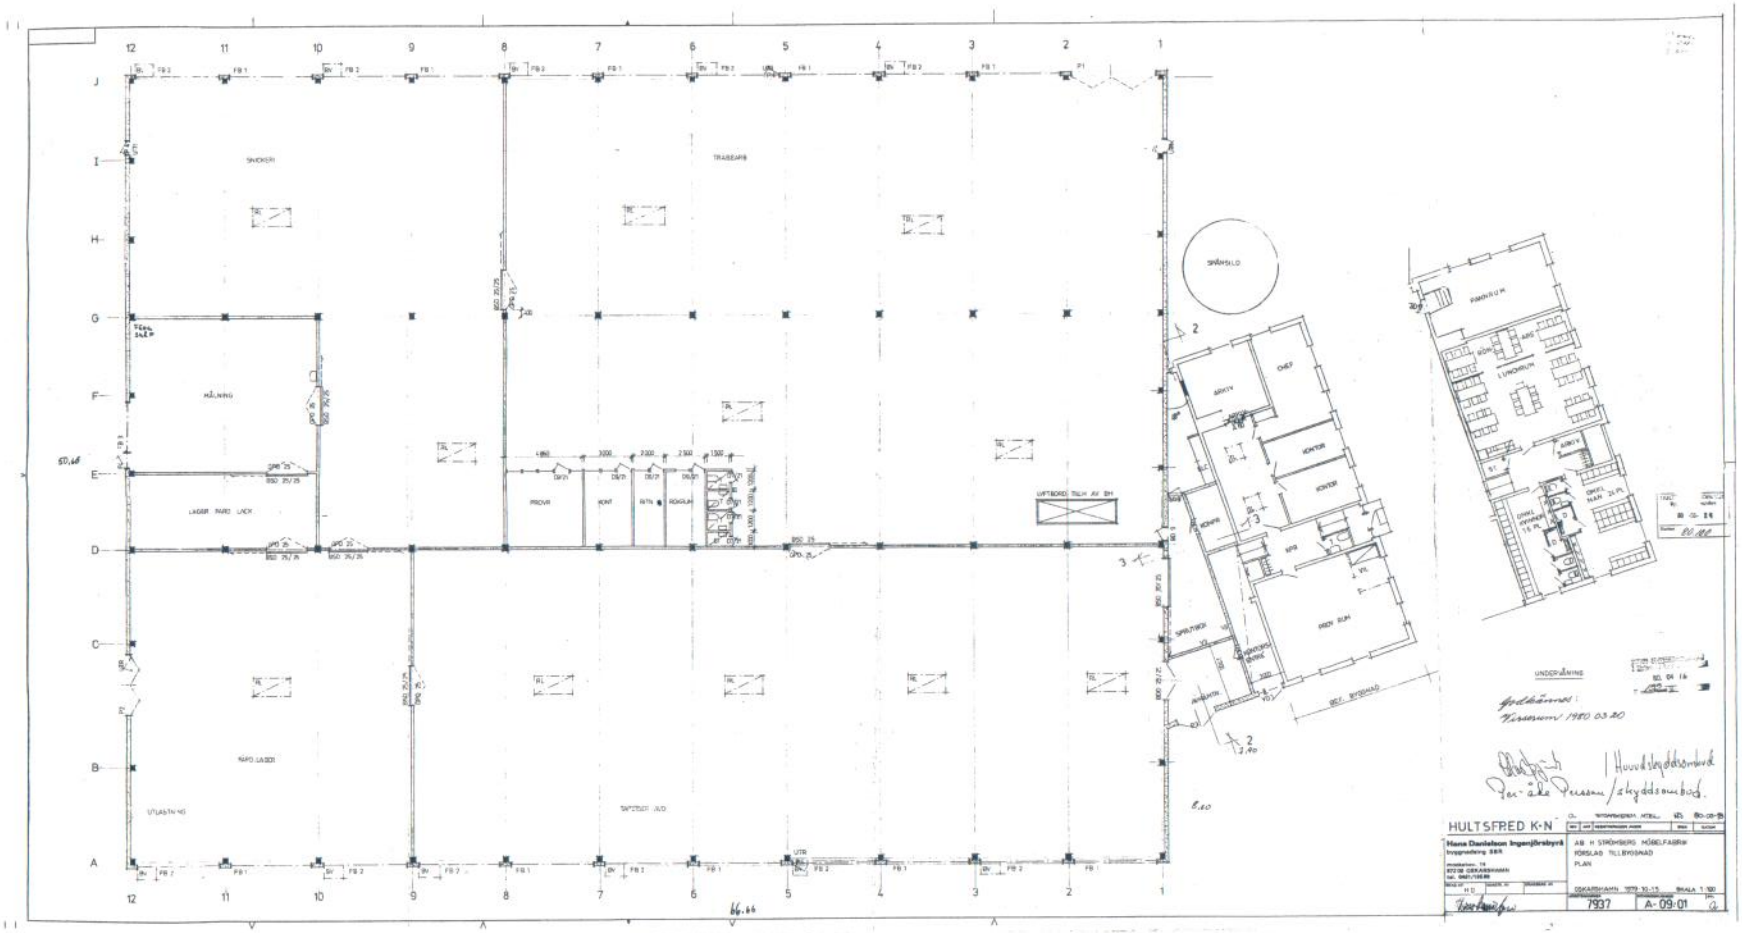

63 SP NG217 30 X 31 74