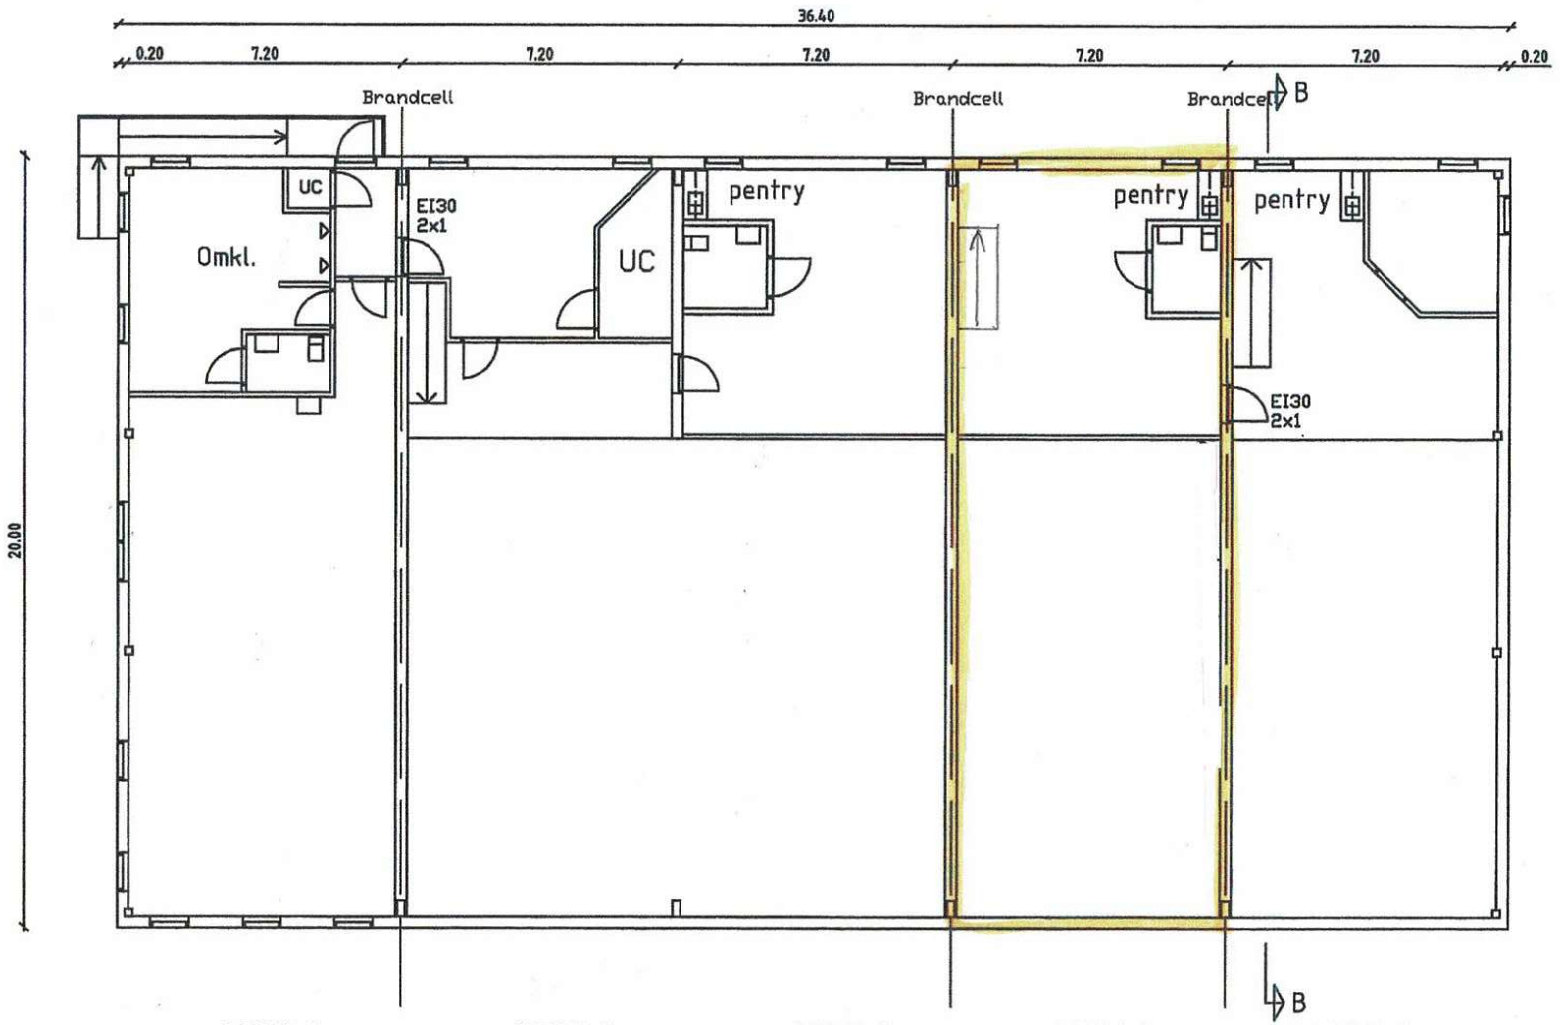



ENTRÉSOL PLAN HUS 1 1:200

0 5 10M

Relationsritn

Uppdaterad

Bilaga 5

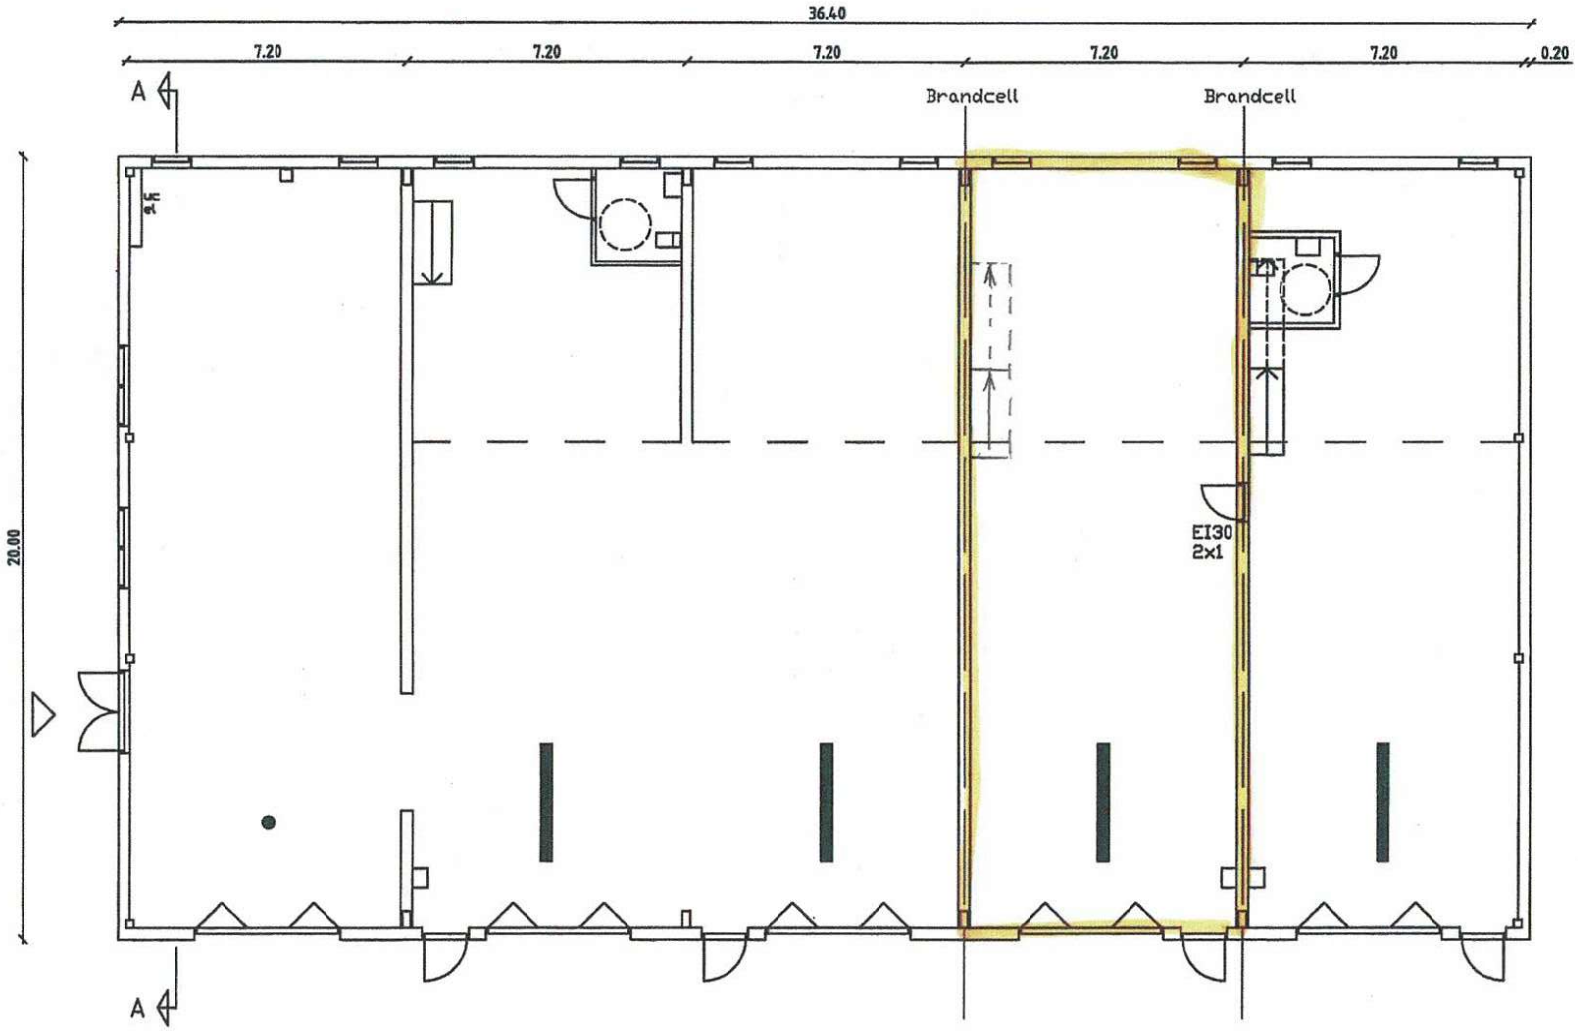

LOKAL 1	LOKAL 2	LOKAL 3	LOKAL 4	LOKAL 5
ENTRÉPLAN ~140M²	ENTRÉPLAN ~140M²	ENTRÉPLAN ~140M²	ENTRÉPLAN ~140M²	ENTRÉPLAN ~140M²
ENTRÉSOL ~140M²	ENTRÉSOL ~50M²	ENTRÉSOL ~50M²	ENTRÉSOL ~50M²	ENTRÉSOL ~50M²

ENTRÉPLAN HUS 1 1:200

HUS 1 BYGGNADS AREA 20,0 x 36,4=728,0M²

0 5 10M

Relationsr
Uppdatera

Bilaga 5