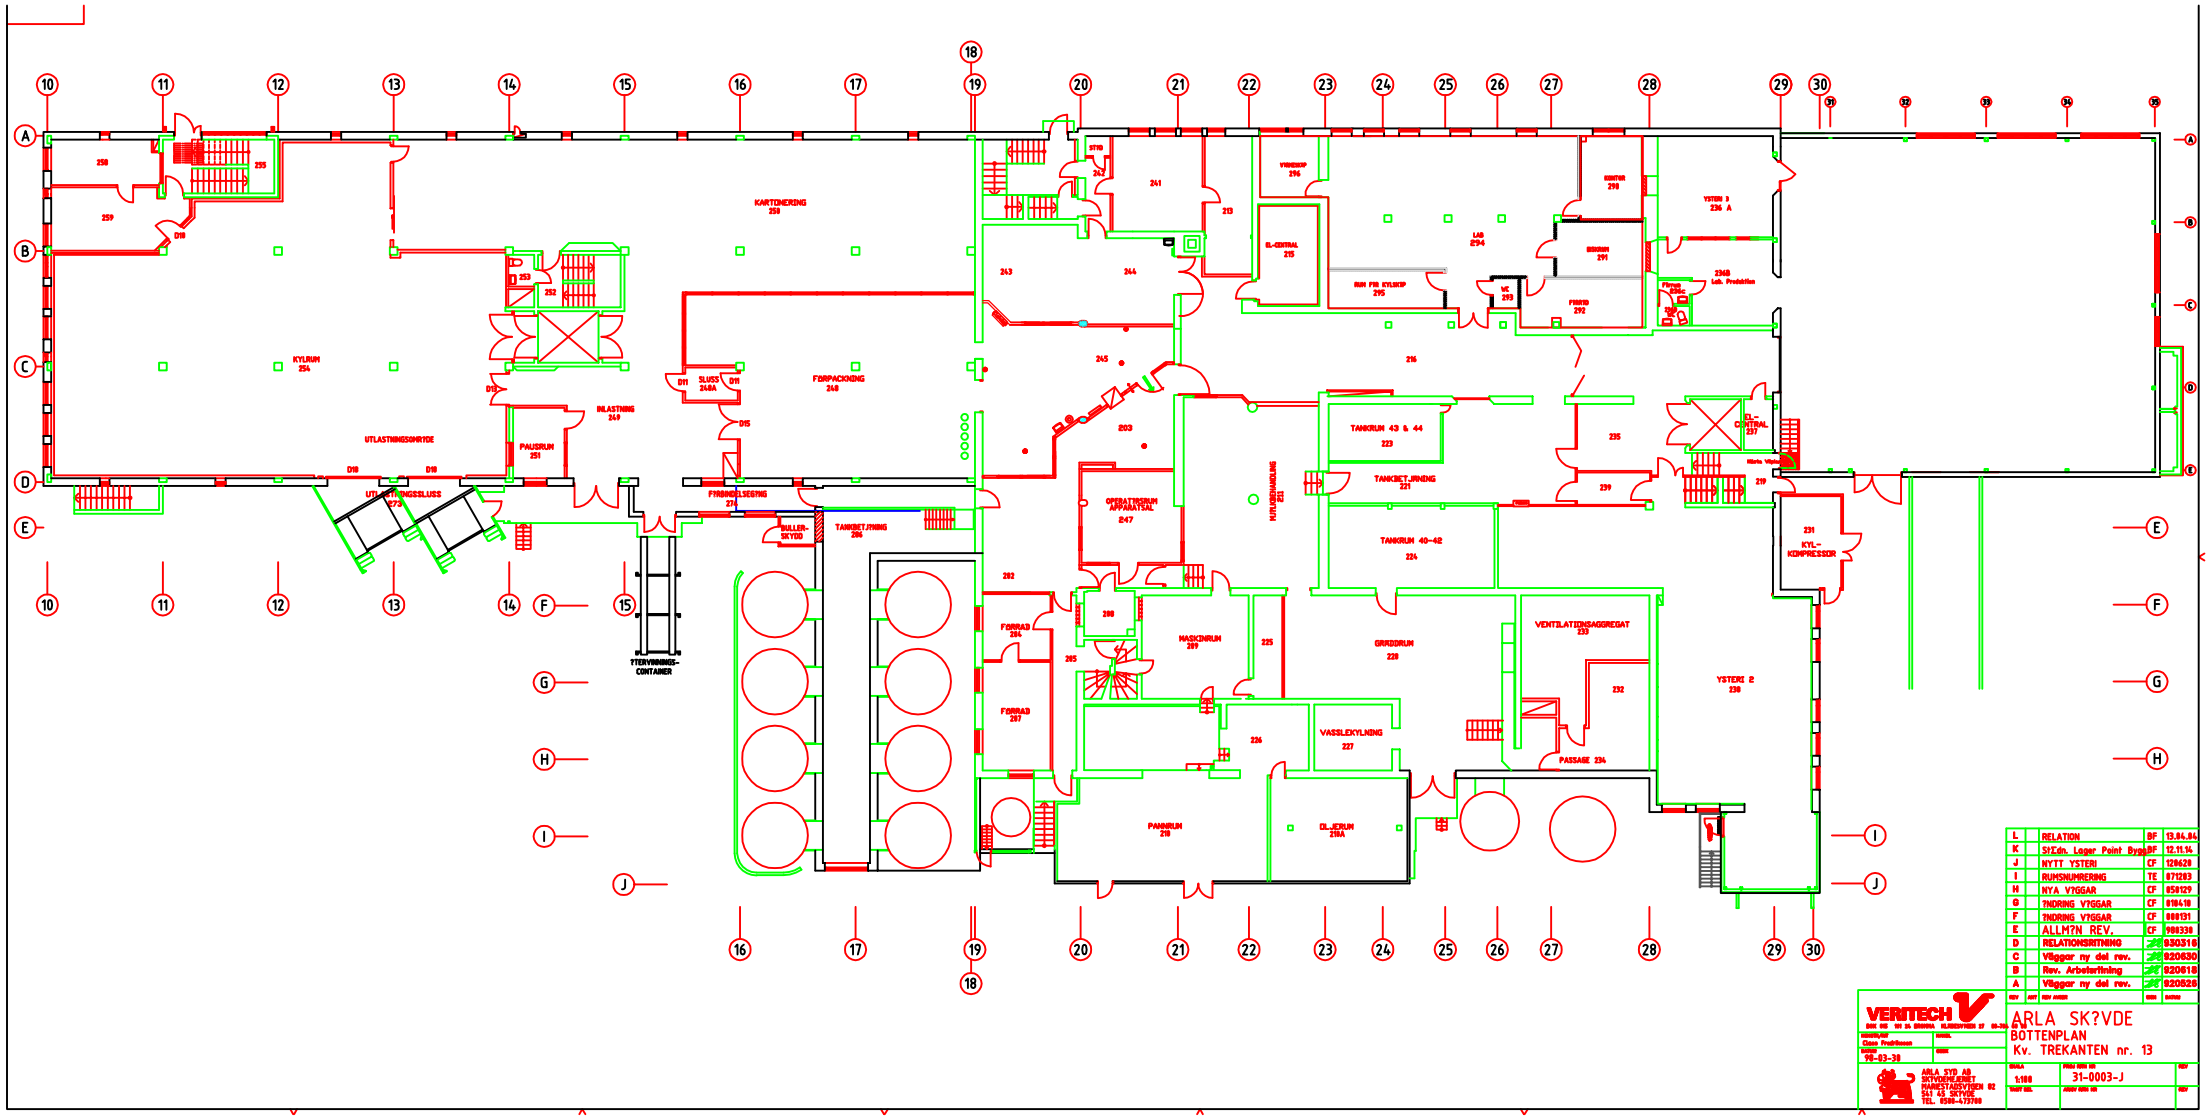


| | | | |
|---|---|---|---|
| L | RELATION | BF | 13.04.84 |
| K | Stÿdn. Lager Point Byggl | BF | 12.11.94 |
| J | NYTT YSTERI | CF | 120620 |
| I | RUMSNUMRERING | TE | 871283 |
| H | NYA VÄGGAR | CF | 850129 |
| G | ÄNDRING VÄGGAR | CF | 818418 |
| F | ÄNDRING VÄGGAR | CF | 880131 |
| E | ALLMÄN REV. | CF | 900338 |
| D | RELATIONSRITNING | [illegible] | 930318 |
| C | Väggar ny del rev. | [illegible] | 920630 |
| B | Rev. Arbetsritning | [illegible] | 920618 |
| A | Väggar ny del rev. | [illegible] | 920526 |
| REV | ÄNT | REV ANSVAR | DATUM |

VERITECH

ARLA SKÅVDE
BOTTENPLAN
Kv. TREKANTEN nr. 13

ARLA SYD AB
SKÅVDEANLÄGGNINGEN
RAMNESTADSVÄGEN 62
541 43 SKÖVDE
TEL. 0500-477000

1:100

31-0003-J