



BOTTENPLAN
31-0005-B

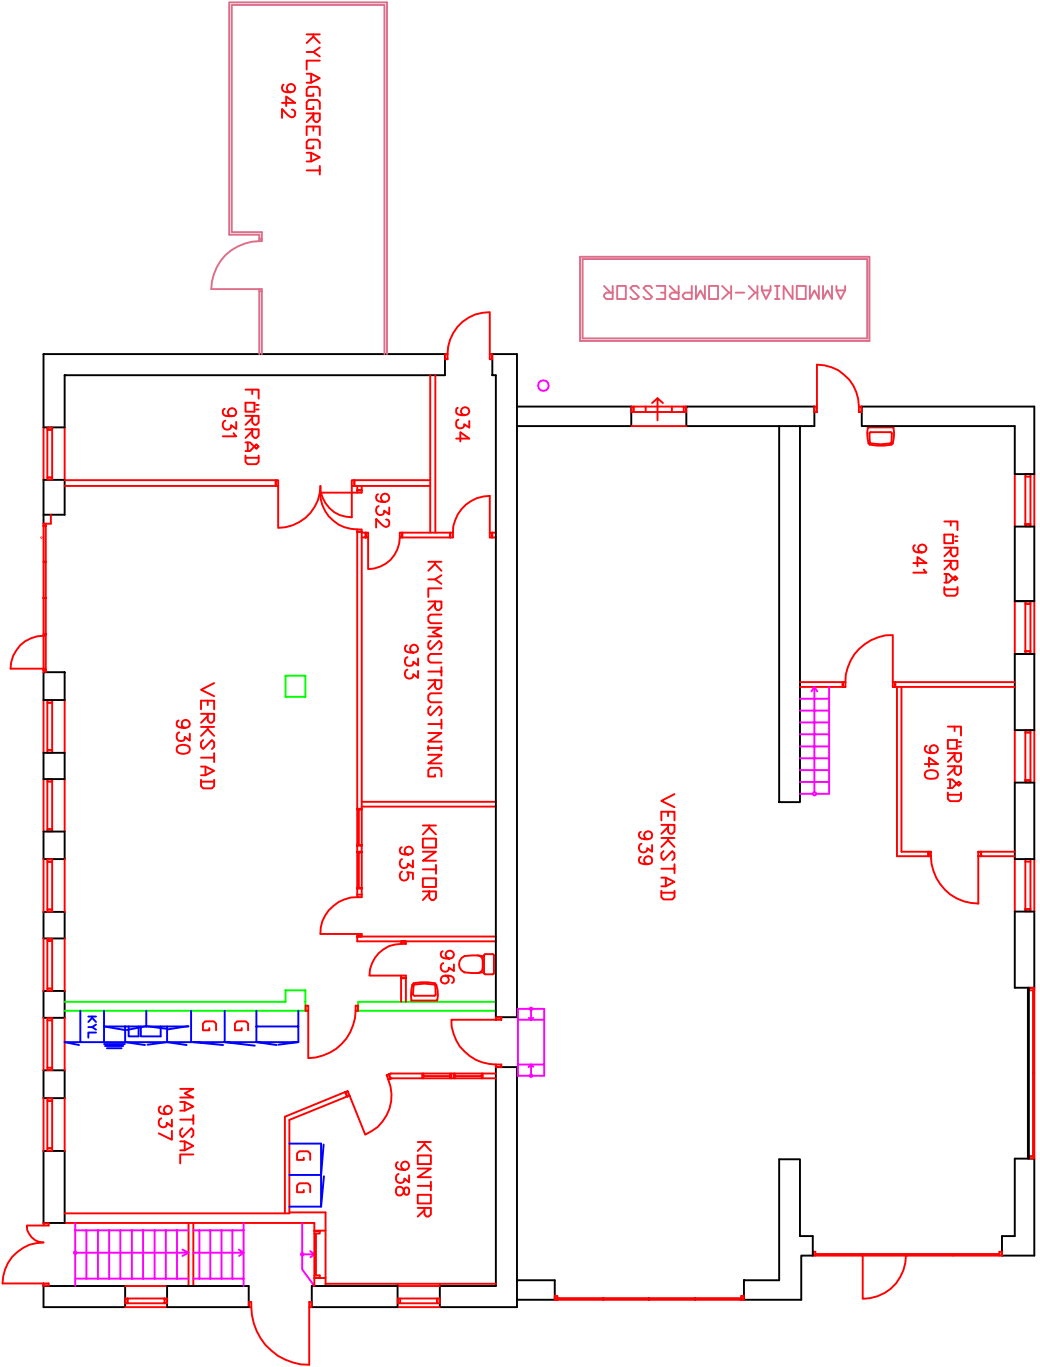

KALLARPLAN
31-0006-C

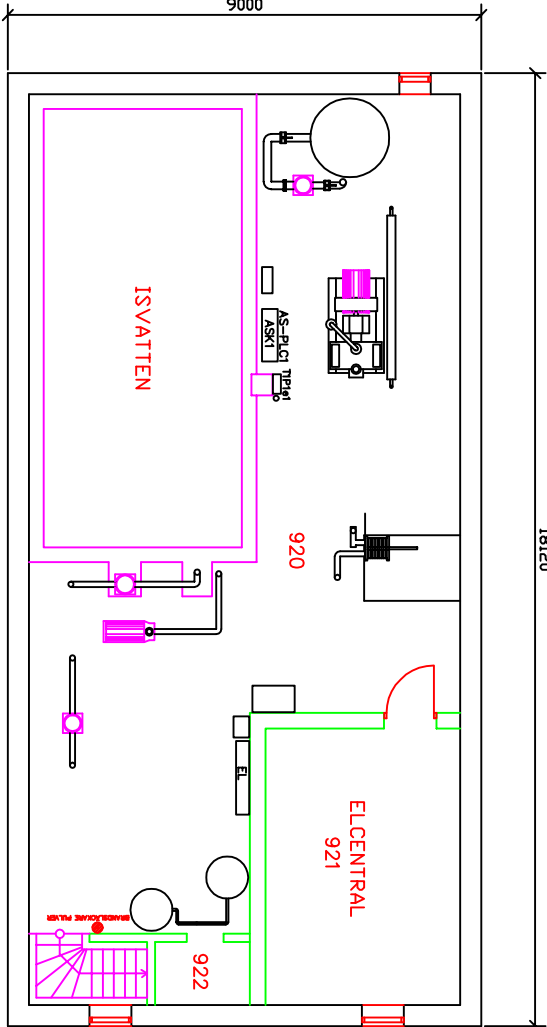

RELATIONSRTNING				2 ritningar till 1			
31-0005-B och 31-0006-C	seminarie	seminarie	seminarie	ARLA Skövde	VERKSTAD	PLANRITNINGAR	1:50
