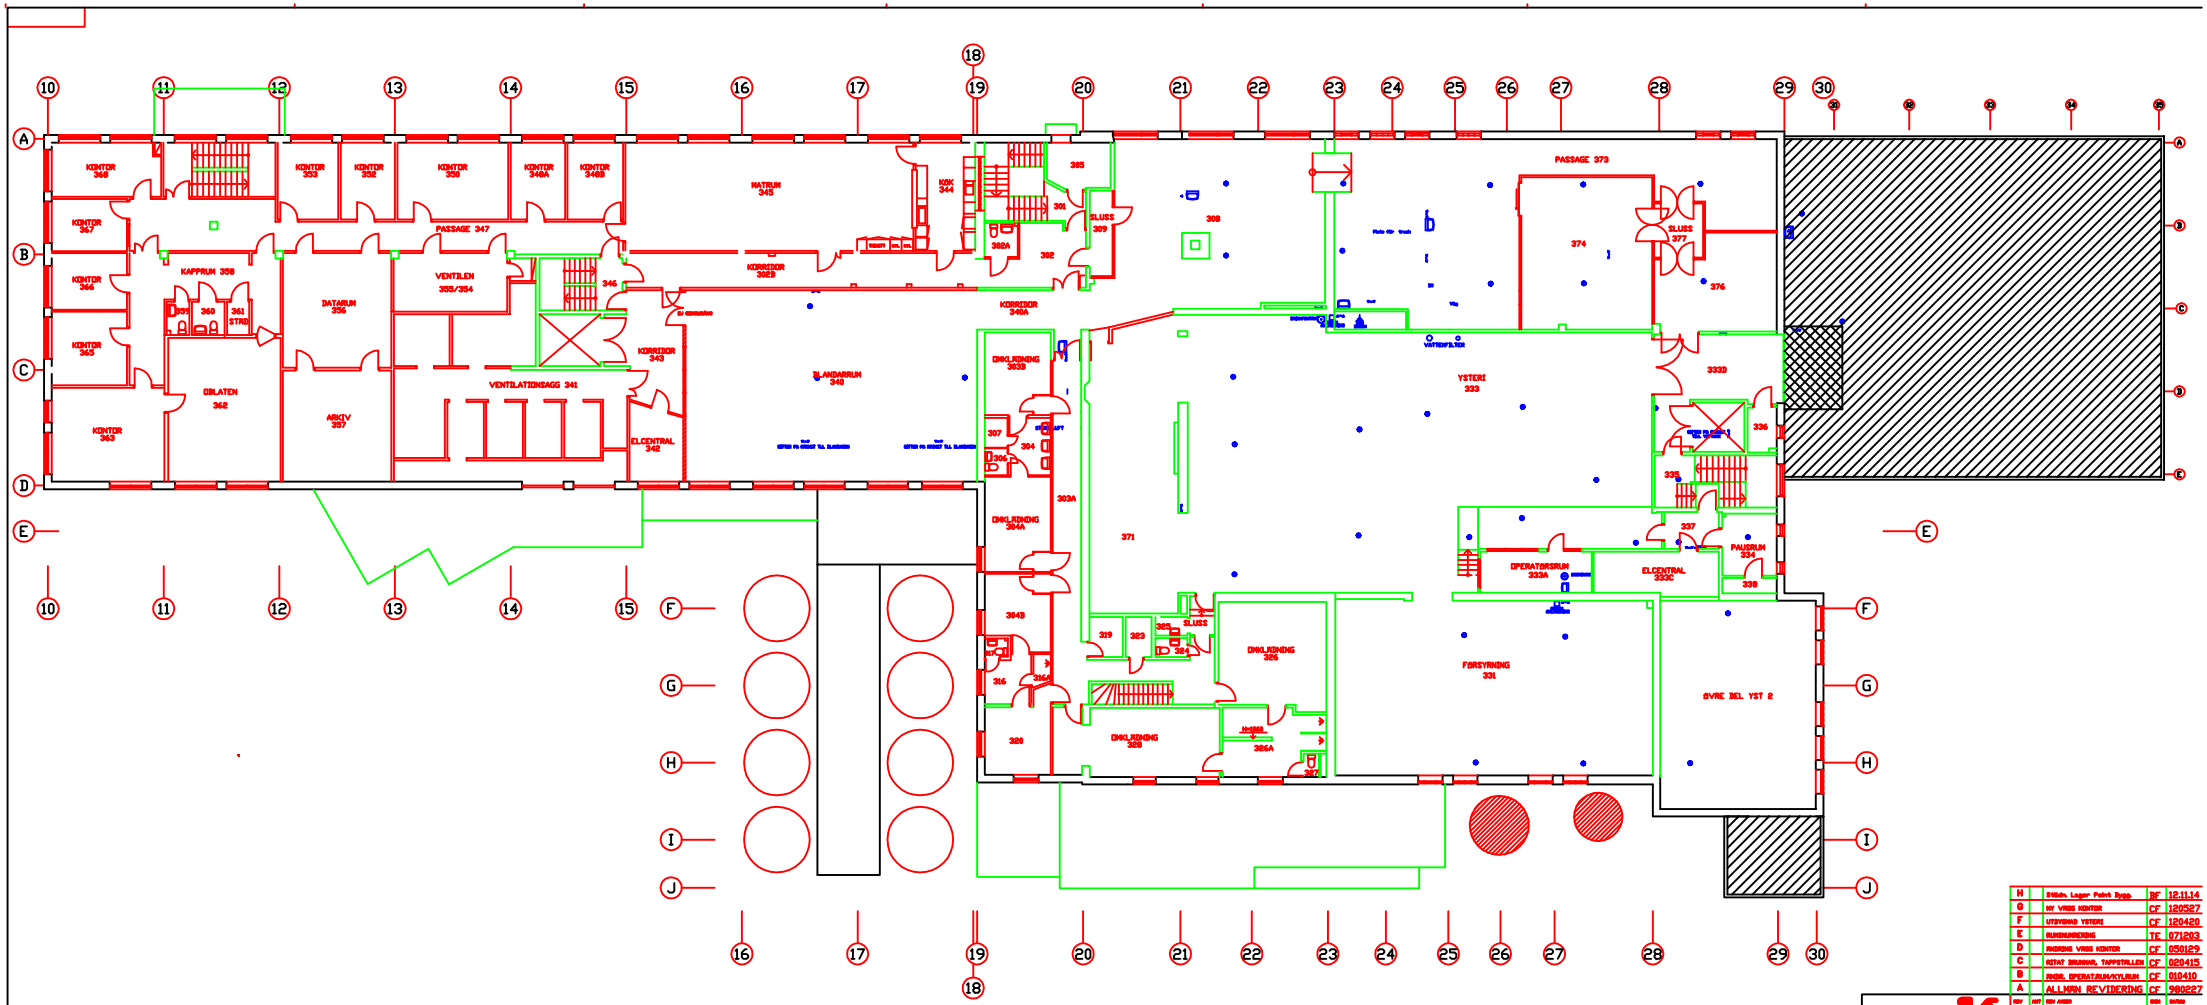

H		Sikten Lager Paint Bygg.	BF	121114
G		NY VRES KONTOR	CF	120527
F		UTBYGNAD YSTERI	CF	120420
E		RÄNDNUMRERING	TE	071203
D		ÖMRÖRS VRES KONTOR	CF	050129
C		ÖSTAT BRUNNAR, TAPPSTÄLLEN	CF	020415
B		ÖMDR. OPERATÖRUM/KYLRUM	CF	010410
A		ALLMÄN REVIDERING	CF	980227
REV	ÄNT	REV ÄNDR	SIGN	DATUM

VERITECH

Ritad: L. Ekldf
Sign: 92 04 27

Granskad: L. Lindstedt
Sign:

ARLA FOODS
SKÖVDEMEJERIET
MARGERITAGÅRDSVÄGEN 8
541 45 SKÖVDE
TEL. 0500-473700

ARLA SKÖVDE

Kv. Trekanten nr. 13

PLAN 1 TRP.

SKALA: 1:100

RELATIONSRITNING

31-0004-G