


Entré

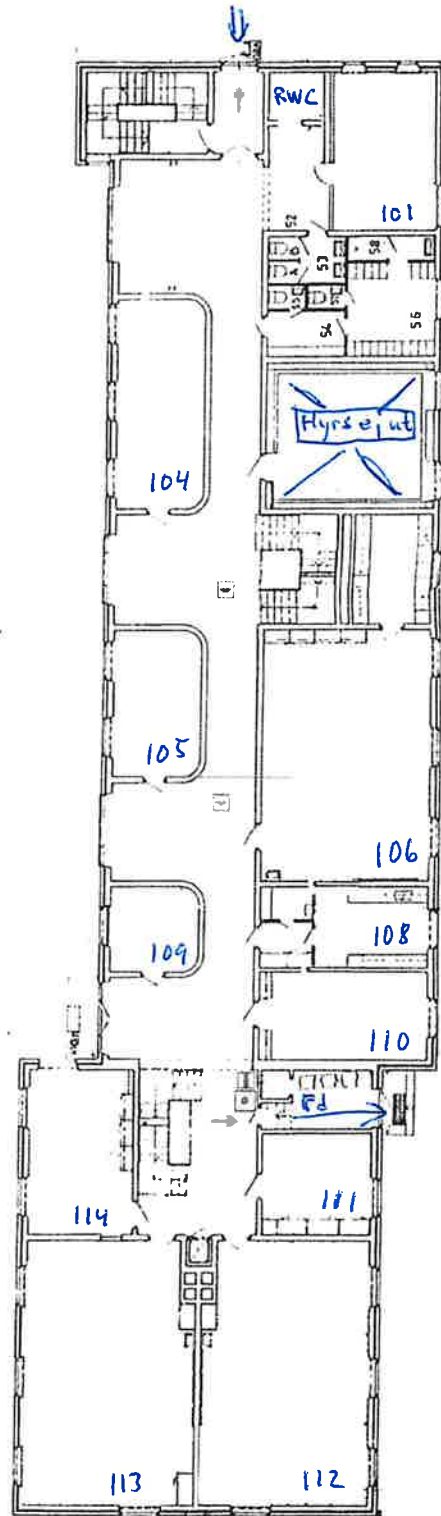

Annex markplan

SYMBOLFÖRKLARING

- Brandlarmsknapp
- Handbrandsläckare
- Larmdon
- Rökdetektor
- Brandpost
- Centralapparat
- Gasvarning
- Utrymningsväg
- Brandcellsgräns

DÖBELUSGATAN

2