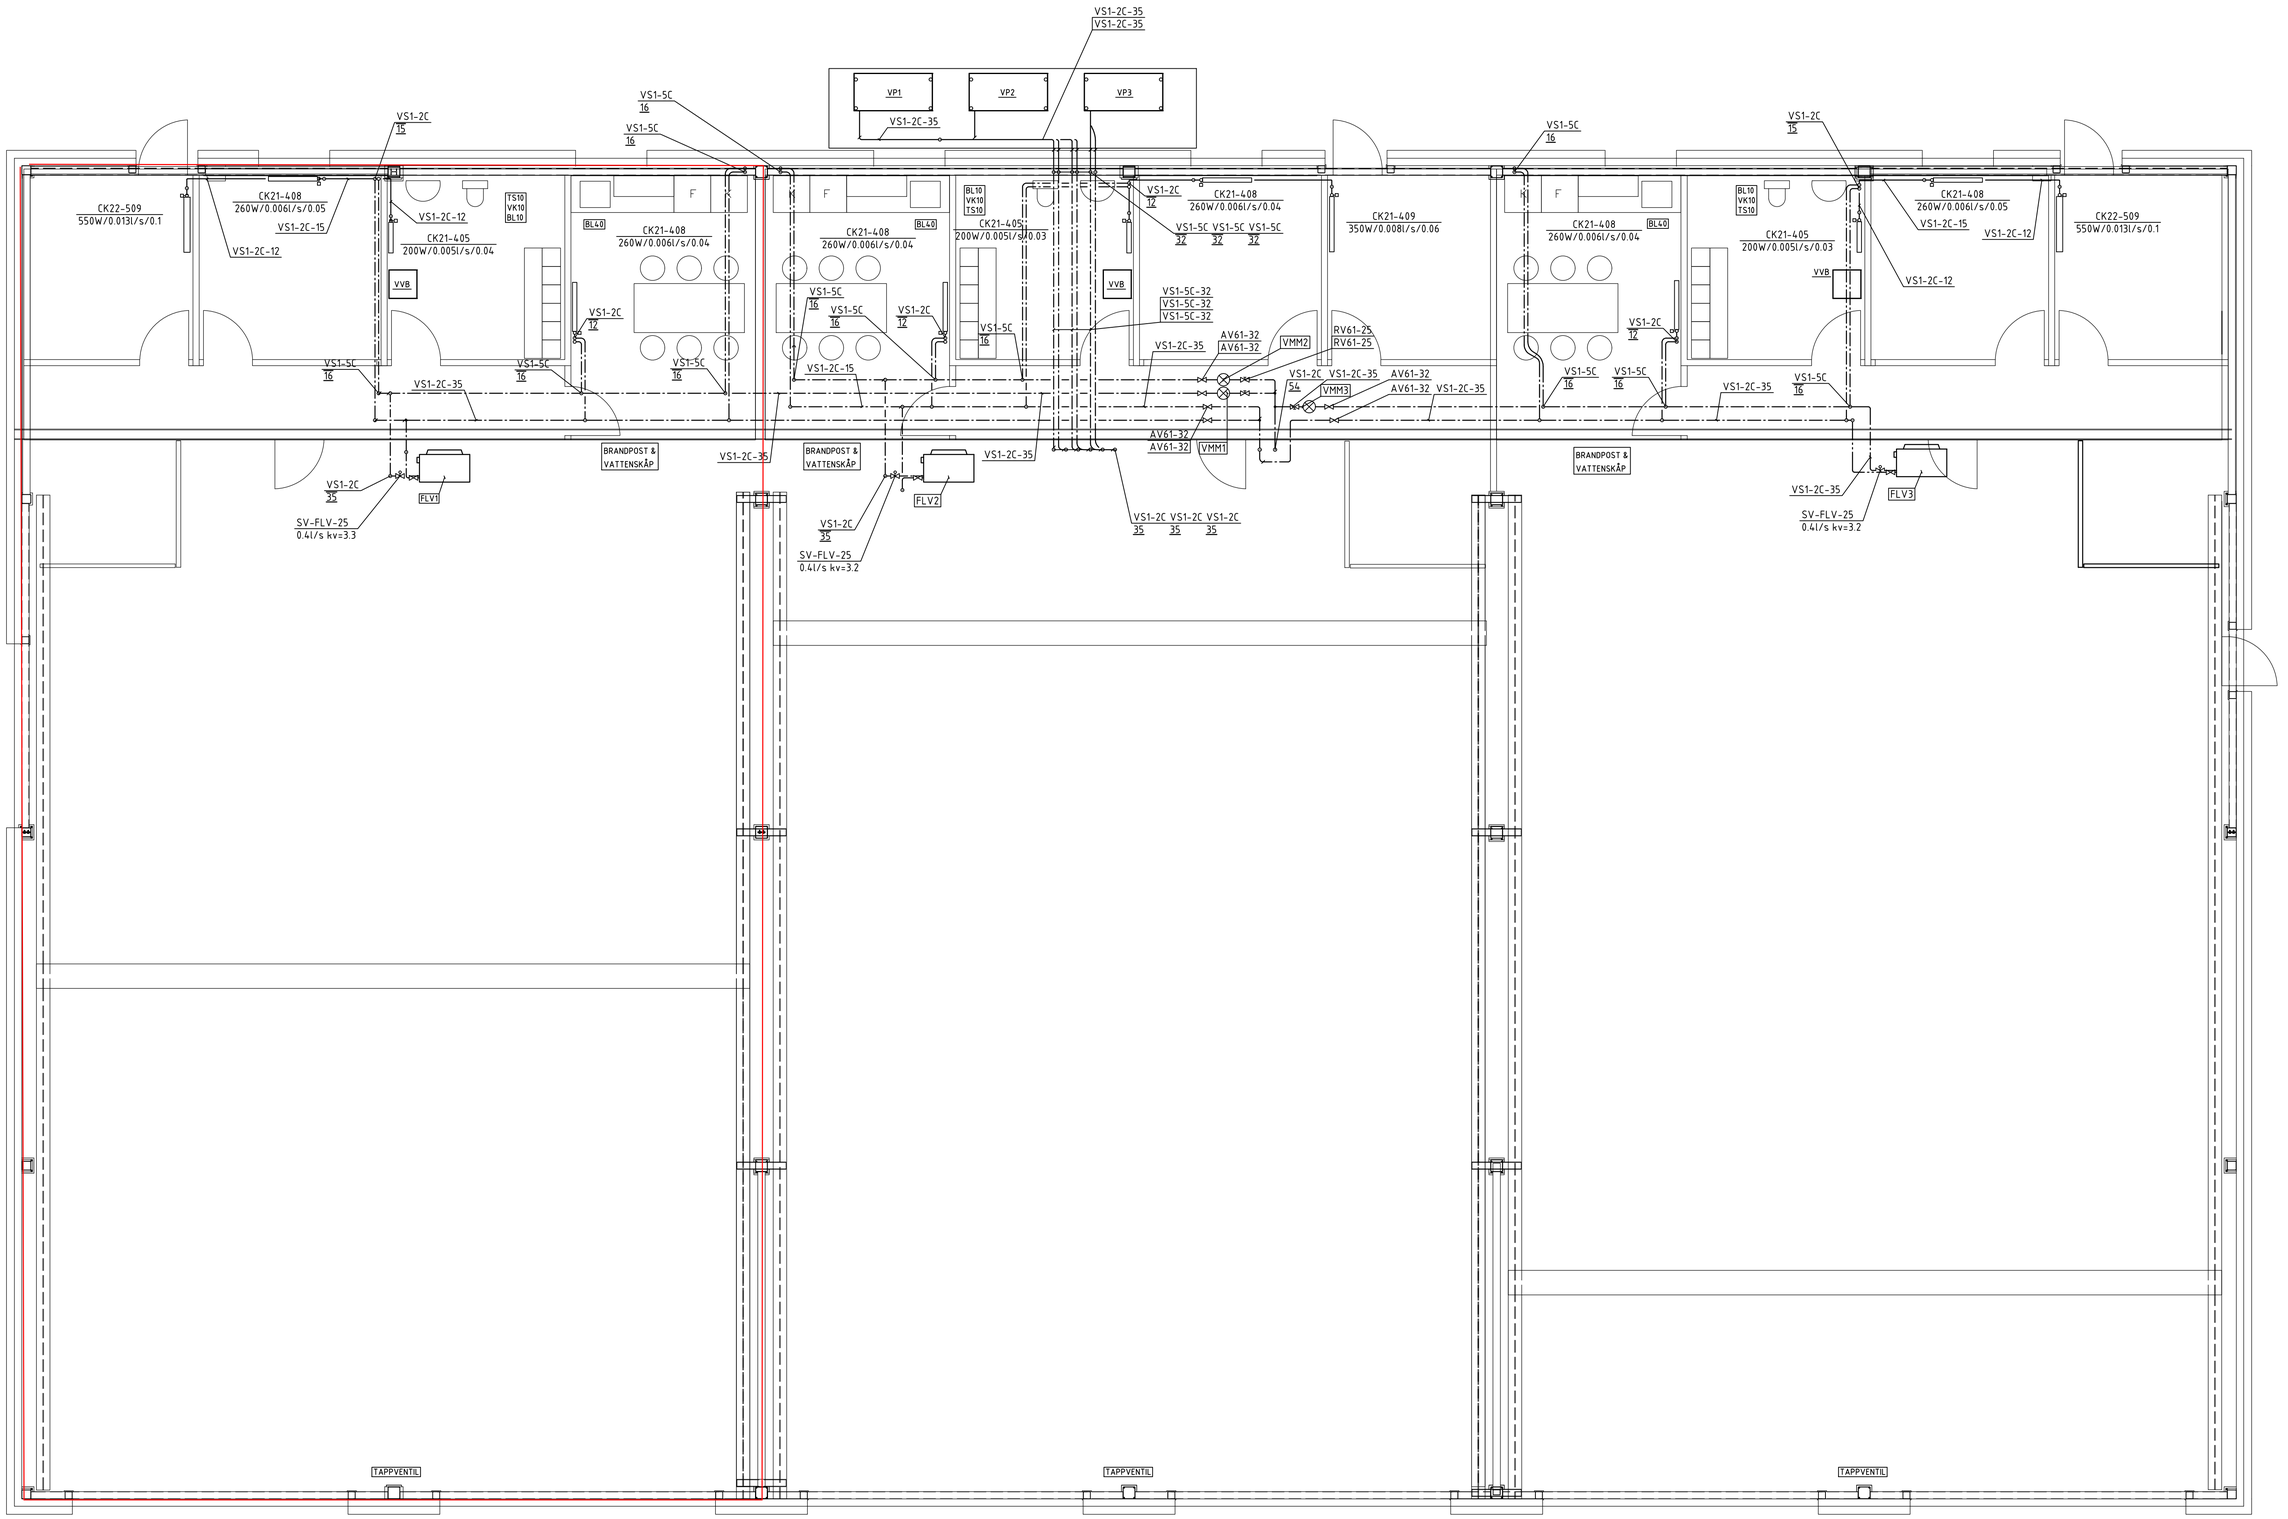

RELATIONSHANDLING 2020-07-02

VÄSTRA TORP 1:105

RÖRINSTALLATIONER, PLAN 1

LG CONTRACTING del av INSTALCO

enerva energi och installation www.enerva.se

SKALA 1:50

0 1 5 m

Johan 02 Jul/ 2020 / 13:13 Filnamn C:\Users\Johan\Desktop\Server\LG Contracting\2020-041 NIWA Ilanda\19 Ritningar\W\RDF\V-50.1-101.dwg