


A523 1340

98-40852

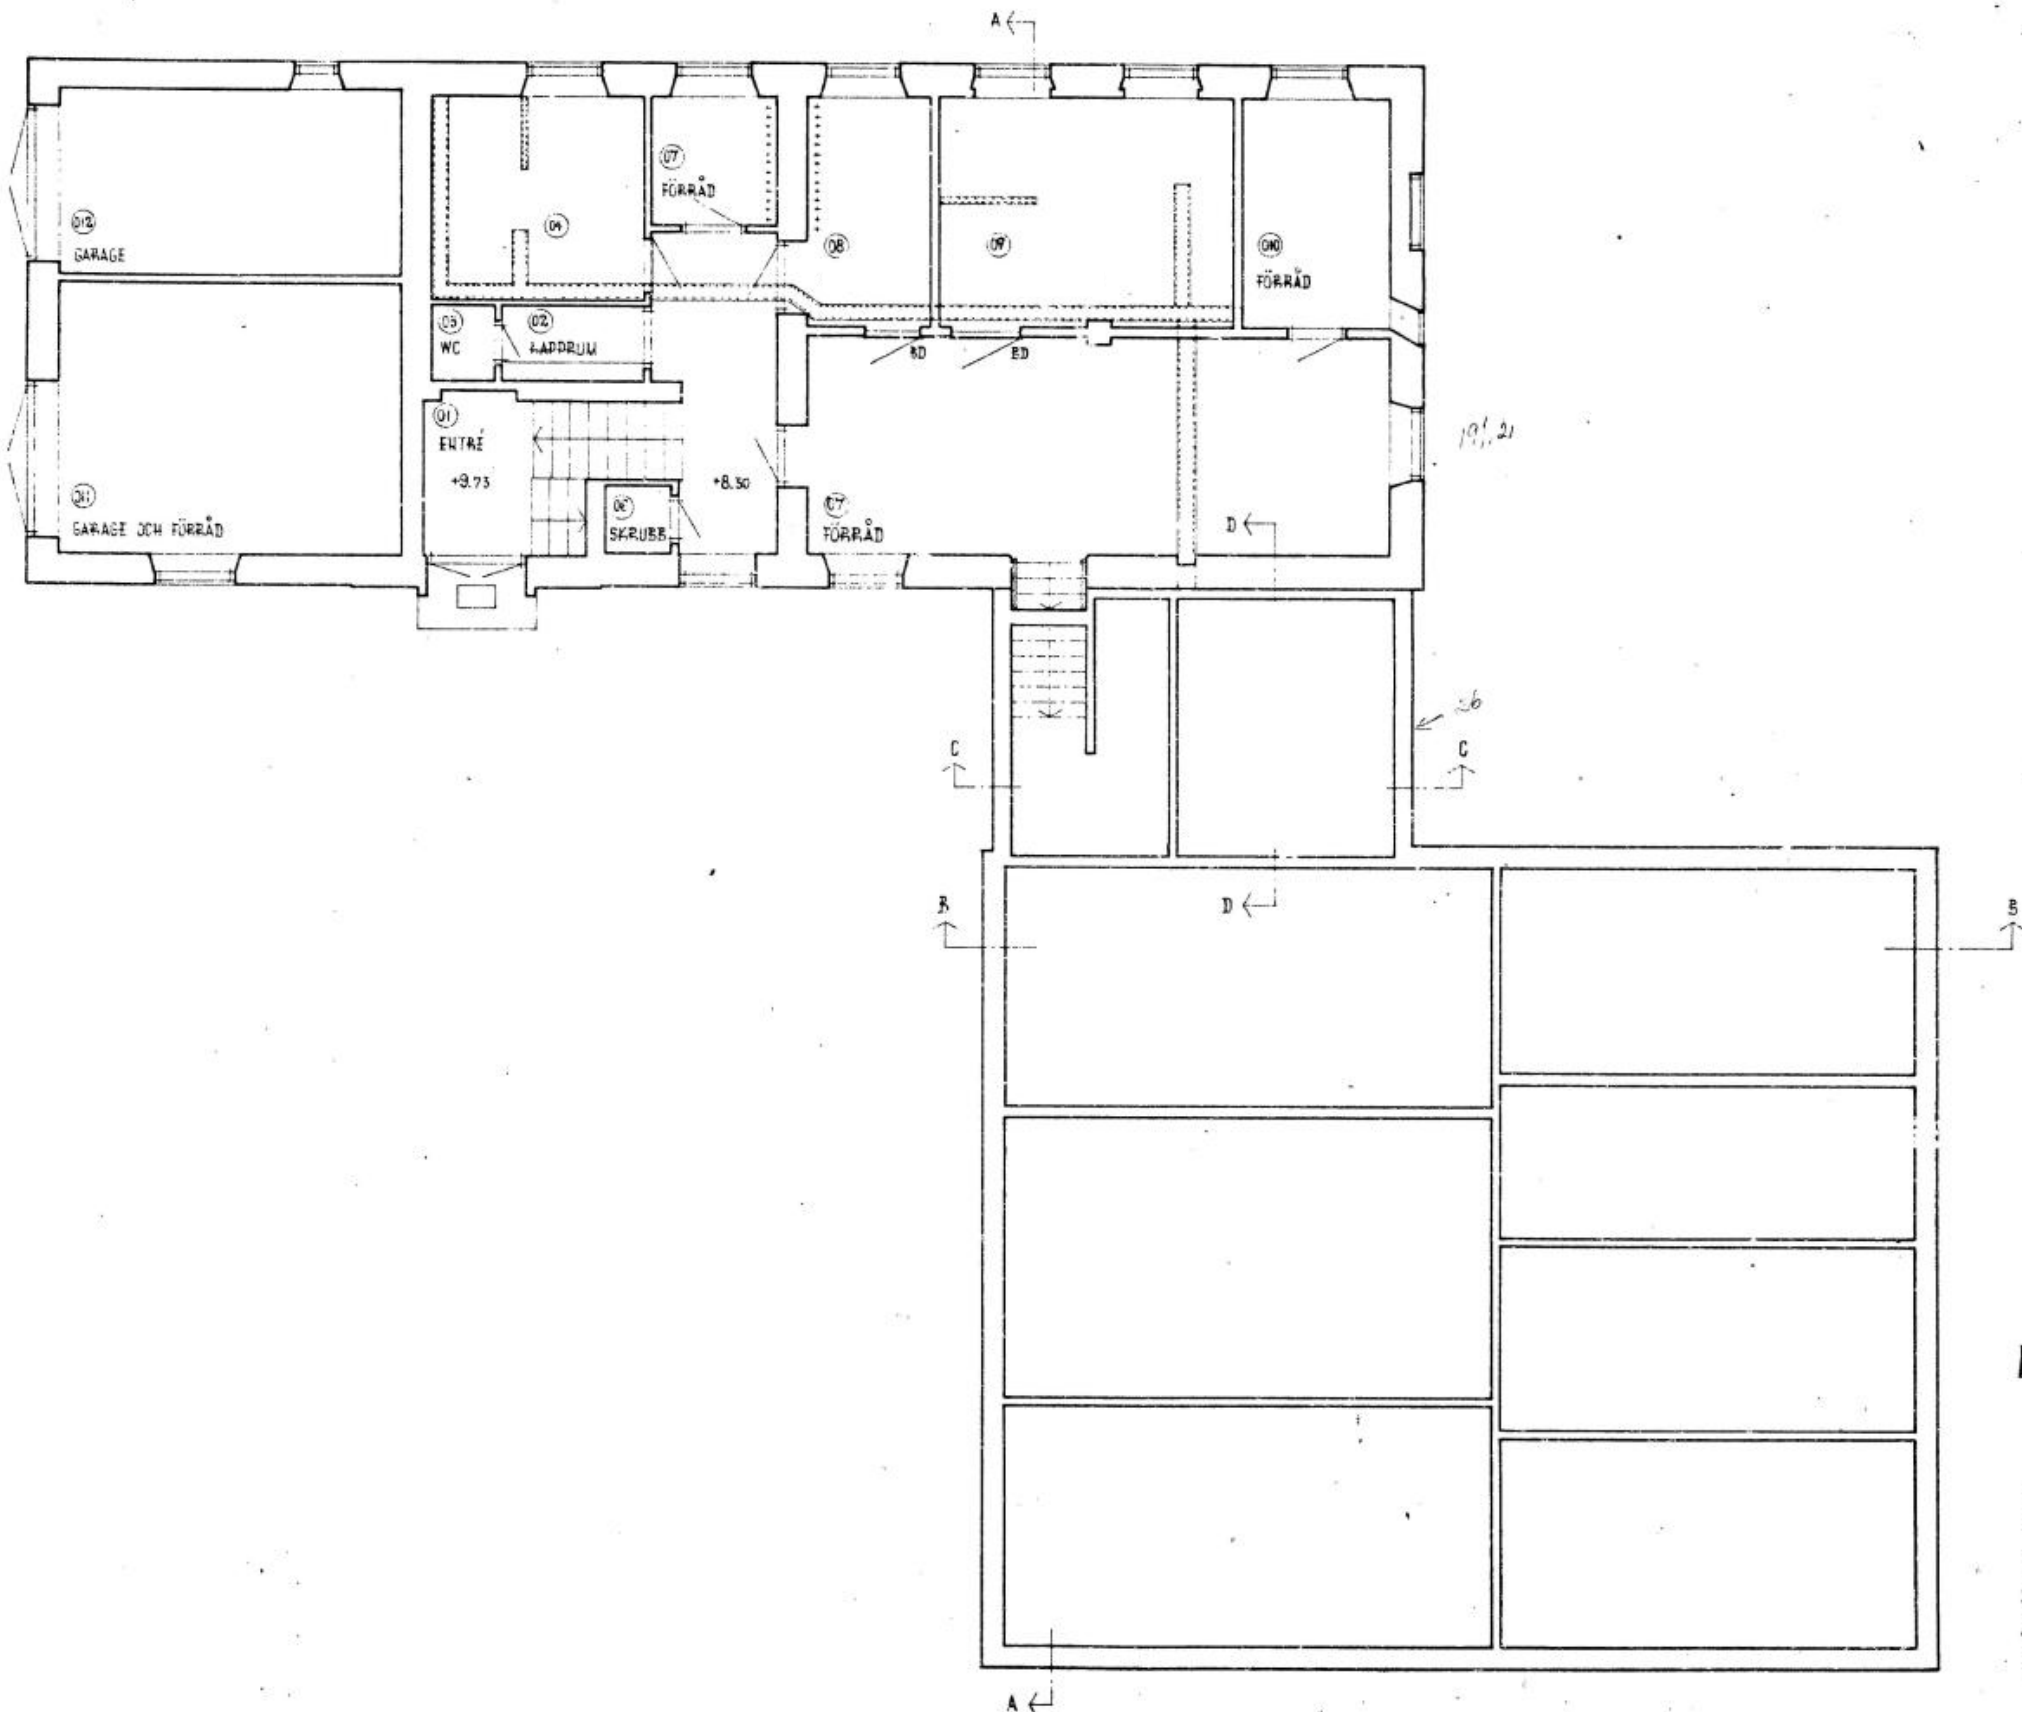

IKB-45219

000004

MOHED - TELE

TILLBYGGNAD
 RELATIONSRTNING, SKALA 1:100
 KÄLLARPLAN
 STOCKHOLM 1 DECEMBER 1960

Ingemar Ark
 ÅKERRIANS ARKITEKTER