


A523 1342

98-40853

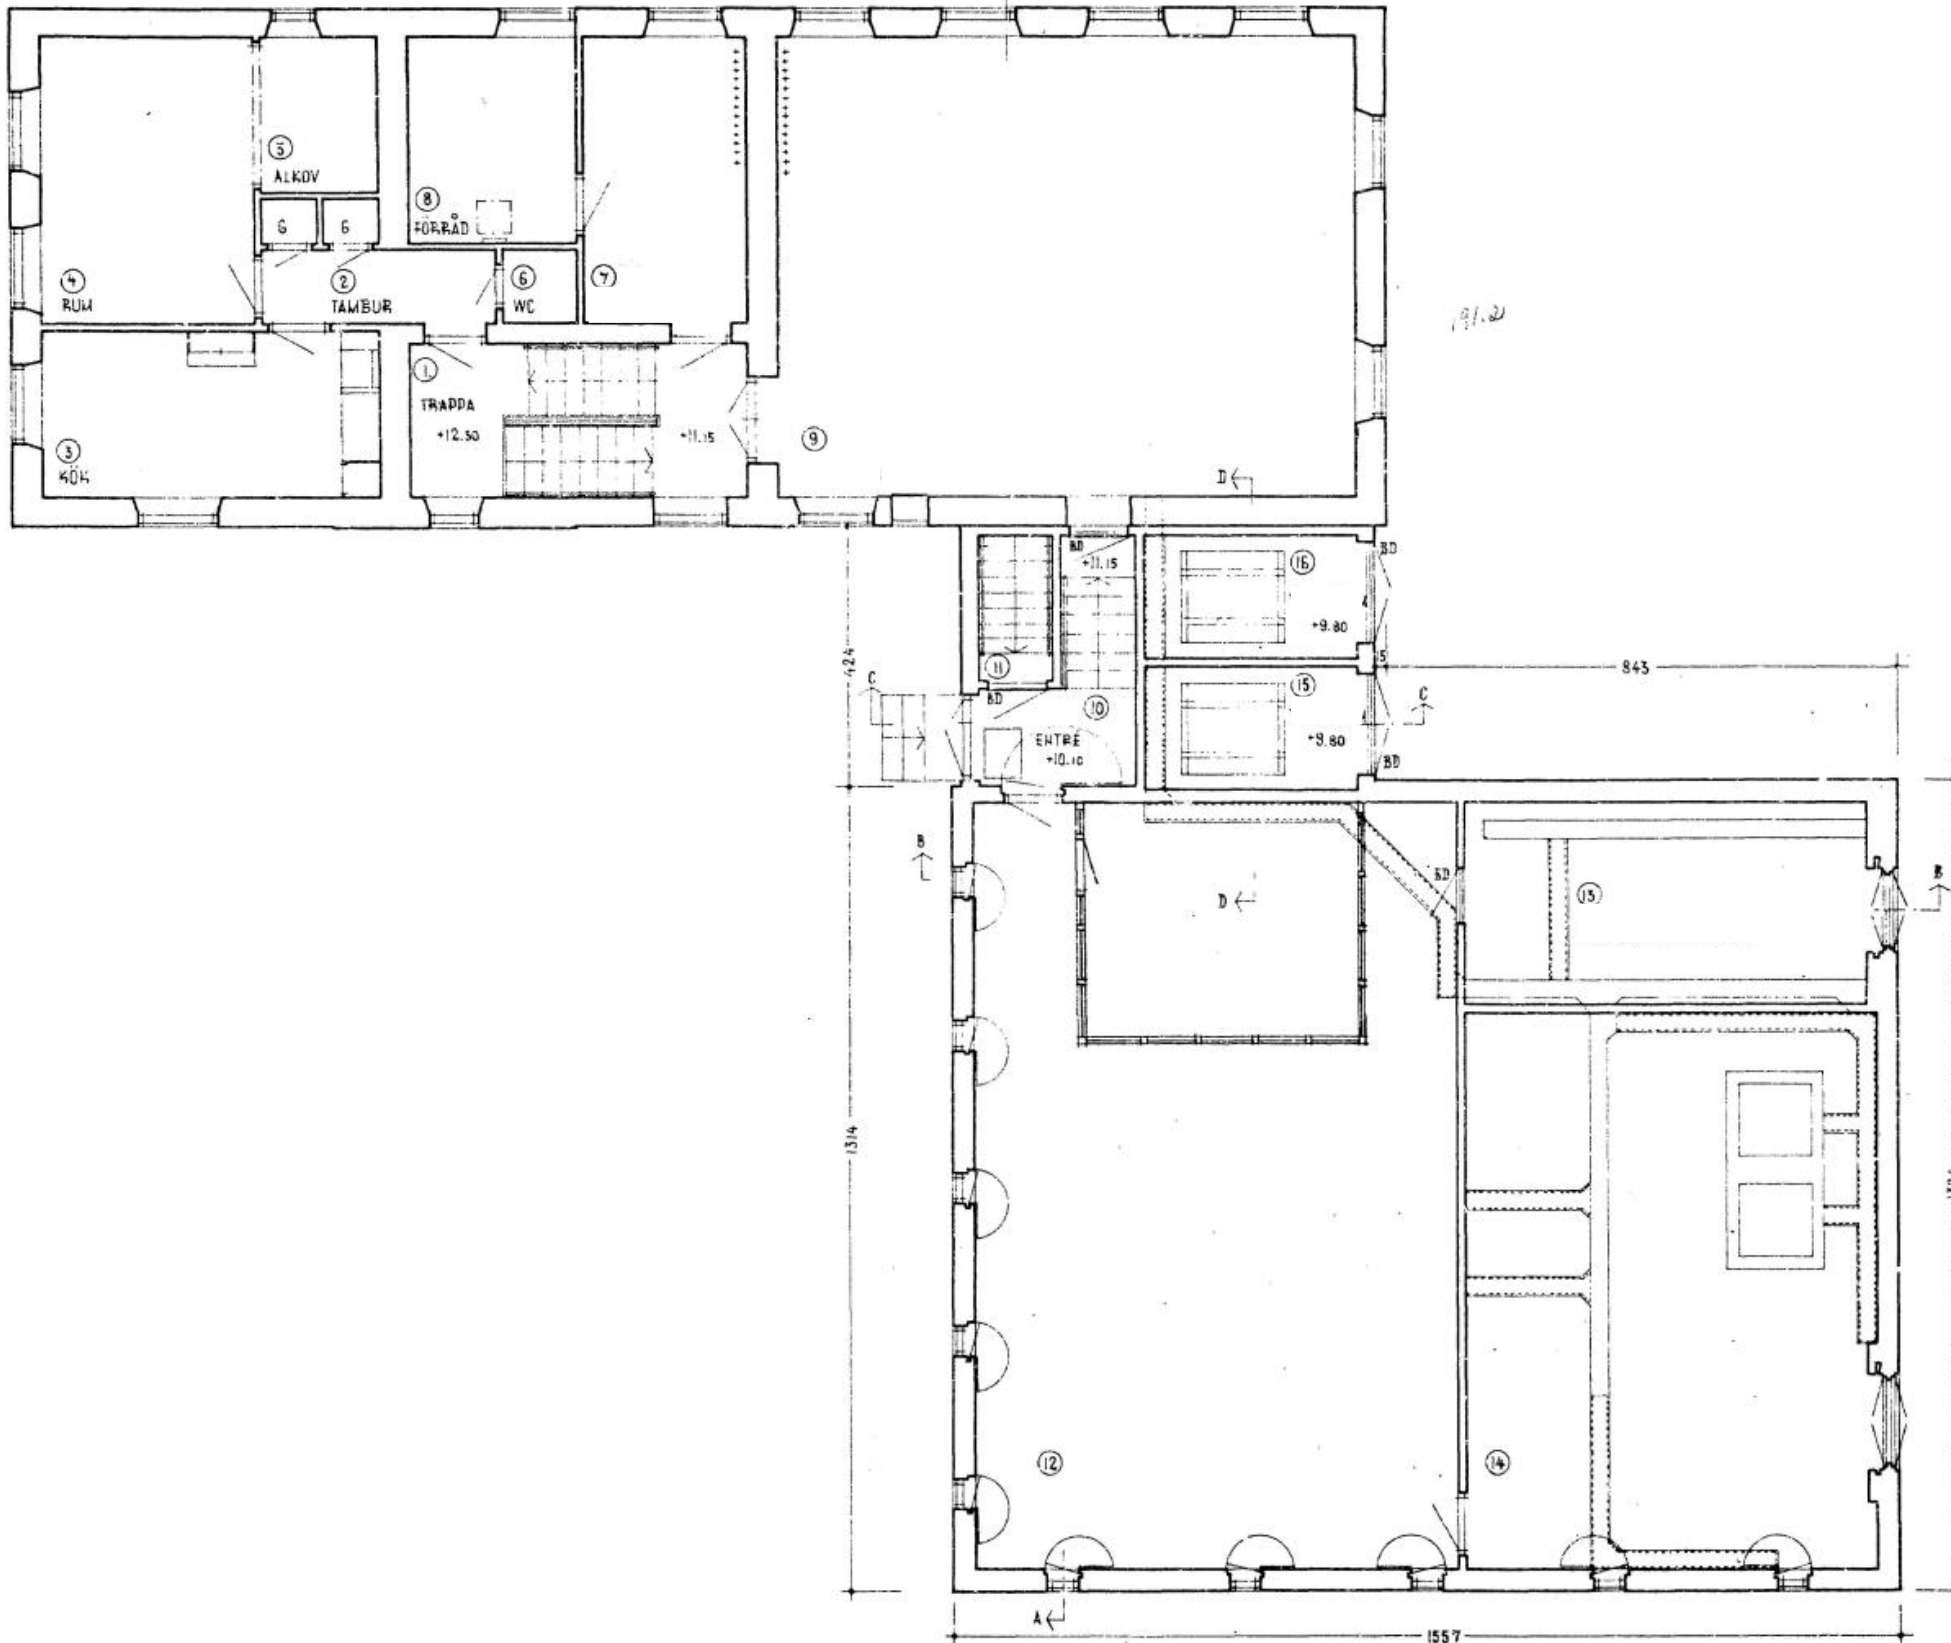

301.5

IKB-45219

000005

MOHED - TELE

TILLBYGGNAD
 RELATIONSRTNING, SKALA 1:100
 BOTTENVÄNING
 STOCKHOLM 1 DECEMBER 1960

Åkerblad
 ÅKERBLADS ARKITEKTKONTOR