




A523 1356

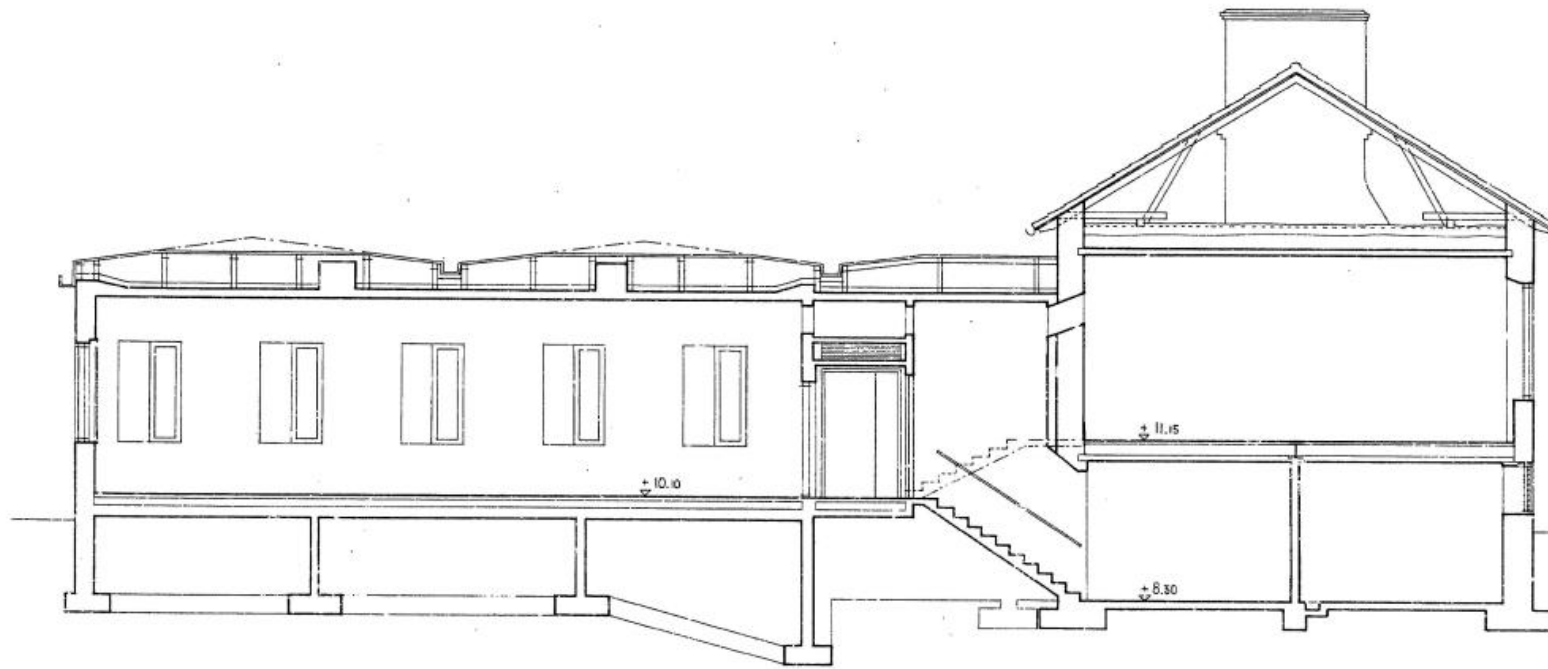


SEKTION A-A

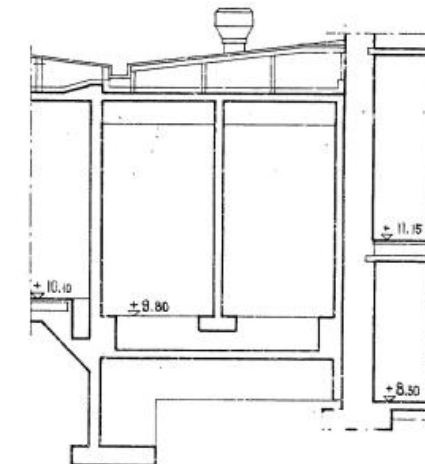

SEKTION D-D

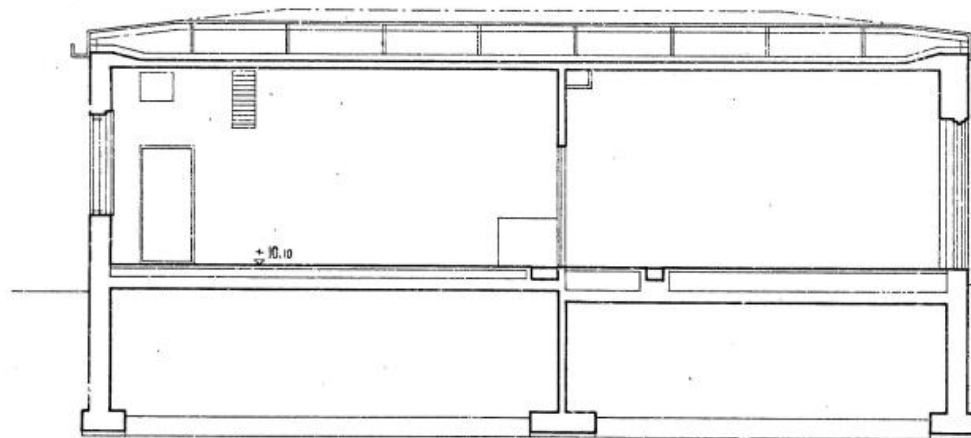

SEKTION B-B

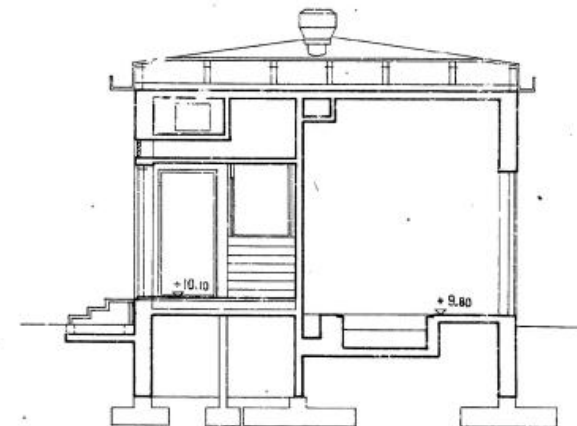

SEKTION C-C

IKB-45219

000013

MOHED - TELE

TILLBYGGNAD
RELATIONSBITNING, SKALA 1:100

SEKTIONER
STOCKHOLM 1 DECEMBER 1960

Åkerblads ARKJAR
ÅKERBLADS ARKITEKTKONTOR