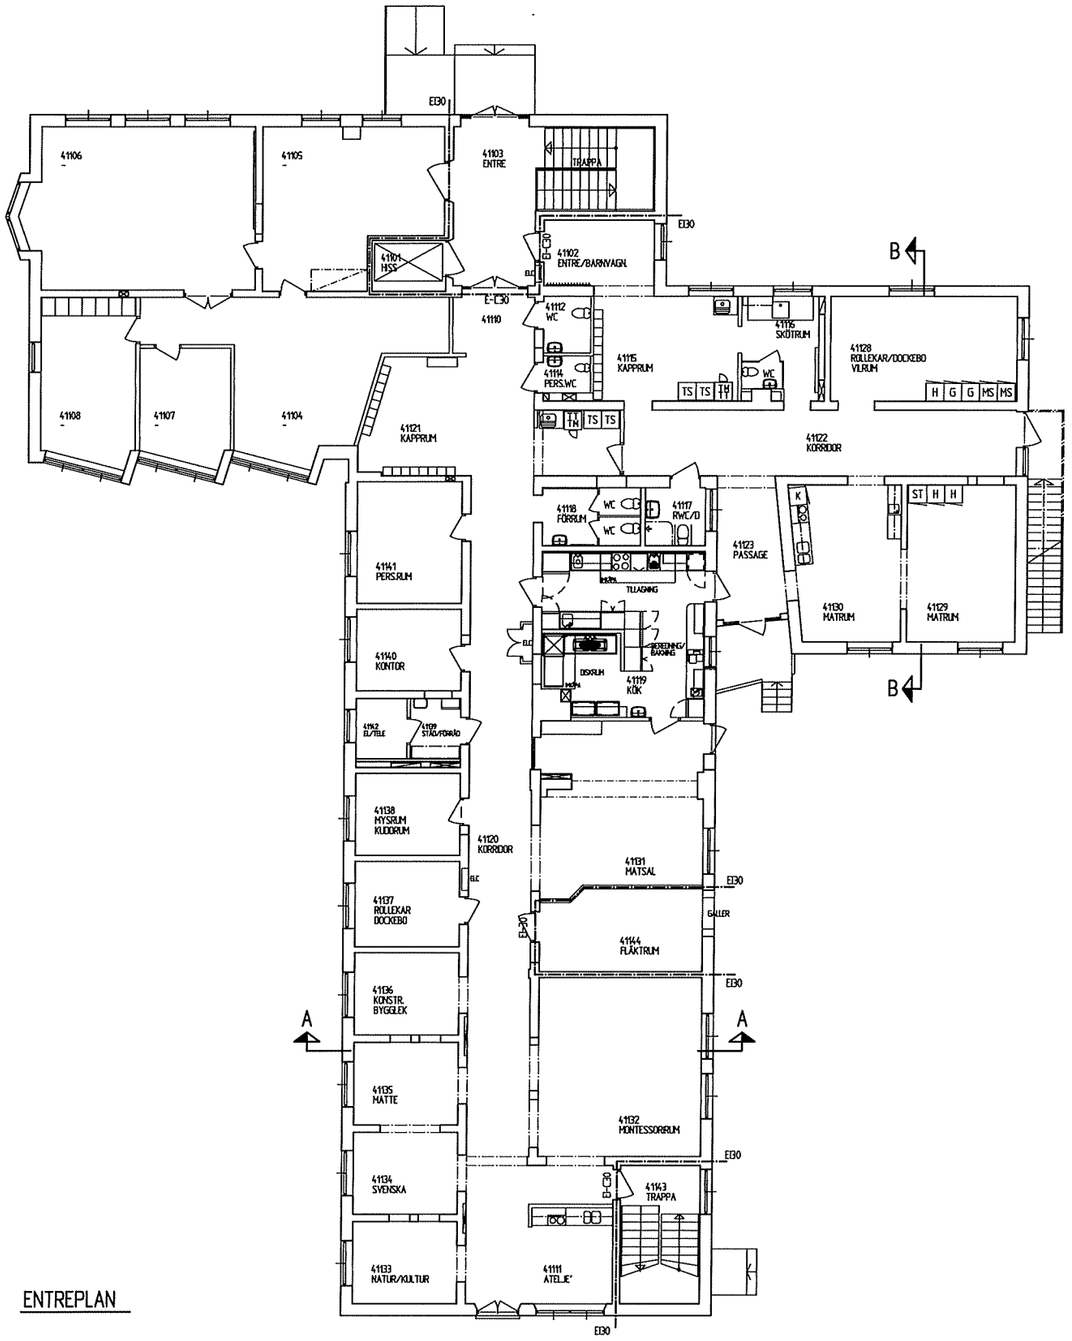

ENTREPLAN

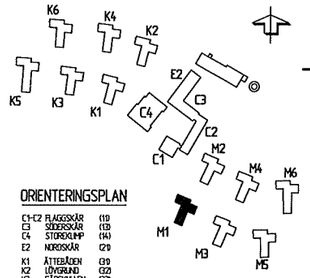

ORIENTERINGSPLAN

C1-C2	FLAGGSKÄR	(19)
C3	SÖDERSKÄR	(13)
C4	STORRUMP	(14)
E2	NORDSKÄR	(21)
K1	ÄTTEBÅDEN	(31)
K2	LÖVGRUND	(32)
K3	GÄRSKOLLEN	(33)
K4	TVEGÖLJA	(34)
K5	ÄSPESKÄR	(35)
K6	LÅNGSKÄR	(36)
M1	VITBÅDEN	(41)
M2	HÅSSKÄR	(42)
M3	VASSKÄR	(43)
M4	RÅGRUND	(44)
M5	DJUPESKÄR	(45)
M6	HÖGHOLMEN	(46)

BET	ANT	ÄNDRINGEN AVSER	SIGN	DATUM

RELATIONSHANDLING

GULLBERNAHULT 24
KARLSKRONA KOMMUN

GULLBERNA PARK
Fastighetsbolaget Gullberna KB

PROJEKT BYGGAREN

UPPDRAG NR	RITAD AV	HANDLÄGGARE
202003		Ptg
DATUM 2003-03-14	ANSVARIG Pär Tyrberg	

BYGGNAD M1 - VITBÅDEN (41)

ENTRÉPLAN

SKALA	NUMMER	BET
1:100/A1	41-10-02	

F.O. Syar-Emm-Ekö, Sgelver\ritningsbeg\ritningar.dwg