61948

46188

Förb.rum 291
Hwc 290
289
288
Ek.287
Samtal 292
Åklagar-rum 293
Vänthall 285
Tingssal 5 286
306,8 m²
Korridor 284
Tingssal 4 283
Häktesrum 282
Pass. 281
Vänthall 280
Tingssal 2 231
Samtal 5 233a
Samtal 6 233b
Samtal 7 233c
Vänthall 230
Tingssal 3 232
Förb.rum 237
Förb.rum 238
Reserv 239
Överläggn. 2 240
242b
242c
Korridor 242
Vänthall-korridor 241
Lagman 203
Bitr 204
Reserv 204a
Sammanträde/Vigselrum 205
Hiss 206
Trapphall 208
Vänthall 207
Kapprum 209
210
Notarie 211
Notarie 212
Notarie 212a
Rådman 213
Bitr 217
Bitr 218
Bitr 219
Bitr 220
Bitr 221
216
Städ 214
Hwc 215
Arkiv 222a
Korridor 222
Trapphall 223
Advokat 243
Åklagare 244
245
246
Kpr 247
Trappa 248
Kopiering 249
Närförråd 250
Förbr.rum 251
Målsäganderum 251a
Korridor 265
Tingssal 1 266
268
Samtal 1 269
Samtal 2 270
Samtal 3 271
Överläggning 3 272
Passage 267
NUTgl
263a
263b
Kapprum 266
Överläggning 264
Vindfång 261
Rådman 224
Notarie 225
Rådman 226
Reserv 227a
Notarie 227
Bouppt 228
Bouppt 228a
Bitr. inskr. 229
Passage 252a
Vänthall-korridor 252
Korridor 253a
253
Press / besök 254a
Inskr 255a
Inskr 255b
Post 256
Expedition 256a
Expedition 257
258
260
Passage 254b

A B C D E F

EI30 B60 B15 F30 F15 E15

0 1 2 3 4 5 10 15 METER

FORMAT A1: SKALA 1:100 A3: SKALA 1:200

EXTERNA REFERENSER:
$xref(1)
$xref(2)
$xref(3)
$xref(4)
$xref(5)
$xref(6)
$xref(7)
$xref(8)

BET	ANT	ÄNDRING AVSER	DATUM	SIGN

RELATIONSHANDLING

VASAKRONAN

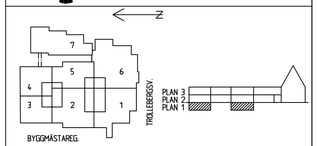

VASAKRONANS PROJEKTNUMMER NR

HÄRADSHÖVDINGEN 2
LUNDS TINGSRÄTT

A	FOJAB ARKITEKTER	T: 046-384800	F: 046-384850
K	CENTERLÖF & HOLMBERG	T: 046-124550	F: 046-181570
V	THEORELLS	T: 046-313400	F: 046-313420
E	SCANDIAKONSULT	T: 046-333940	F: 046-333941

UPPDRAG NR	RITAD/KONSTR AV	HANDLÄGGARE
295.02	CM	C.PERING
DATUM	SKALA	FASTSTÄLLD
2003 09 18	1:100	

PLAN 2

RITNINGSDEFINITIONSFIL M0056001_02.---_A-30-01-20_-_.DWG CAD VER 2002

OBJEKT ID M0056:001 NUMMER A-30-01-20 REV

ORIGINALFORMAT: A1