
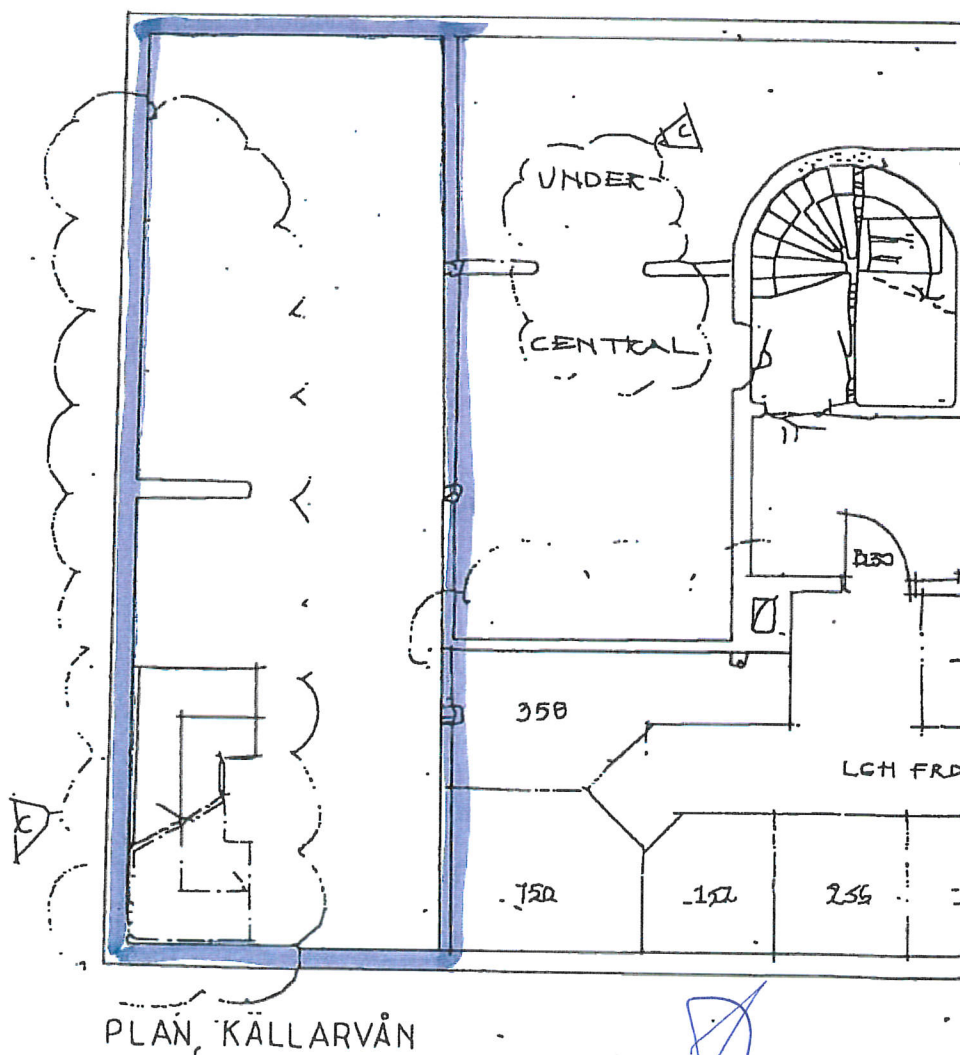


BIL 1 SID 2/2

HYRESKONTRAKT SJ2010502-4

FLÖVS KOMMUN

LÅSTEN 10

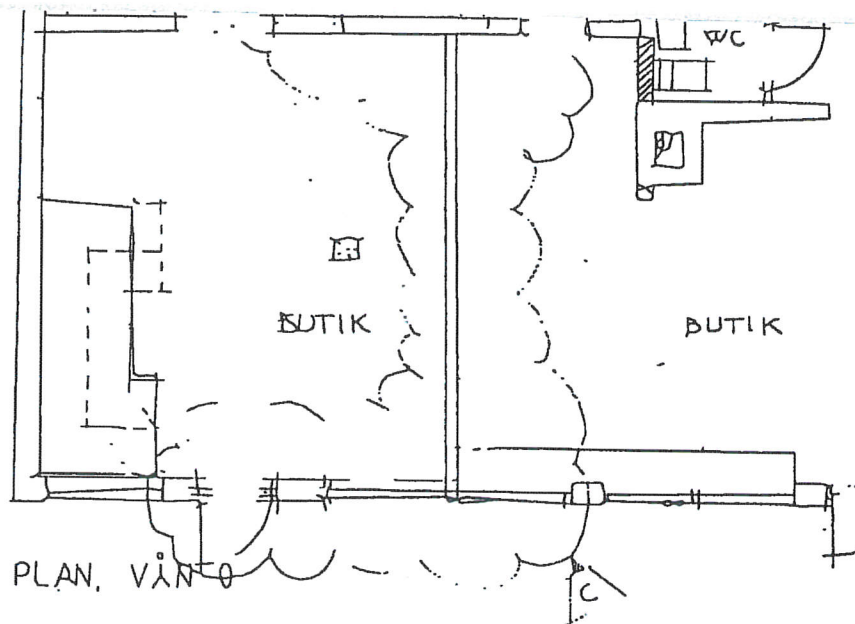

[illegible]