


Botten - Plan 1

PLANLÖSNING

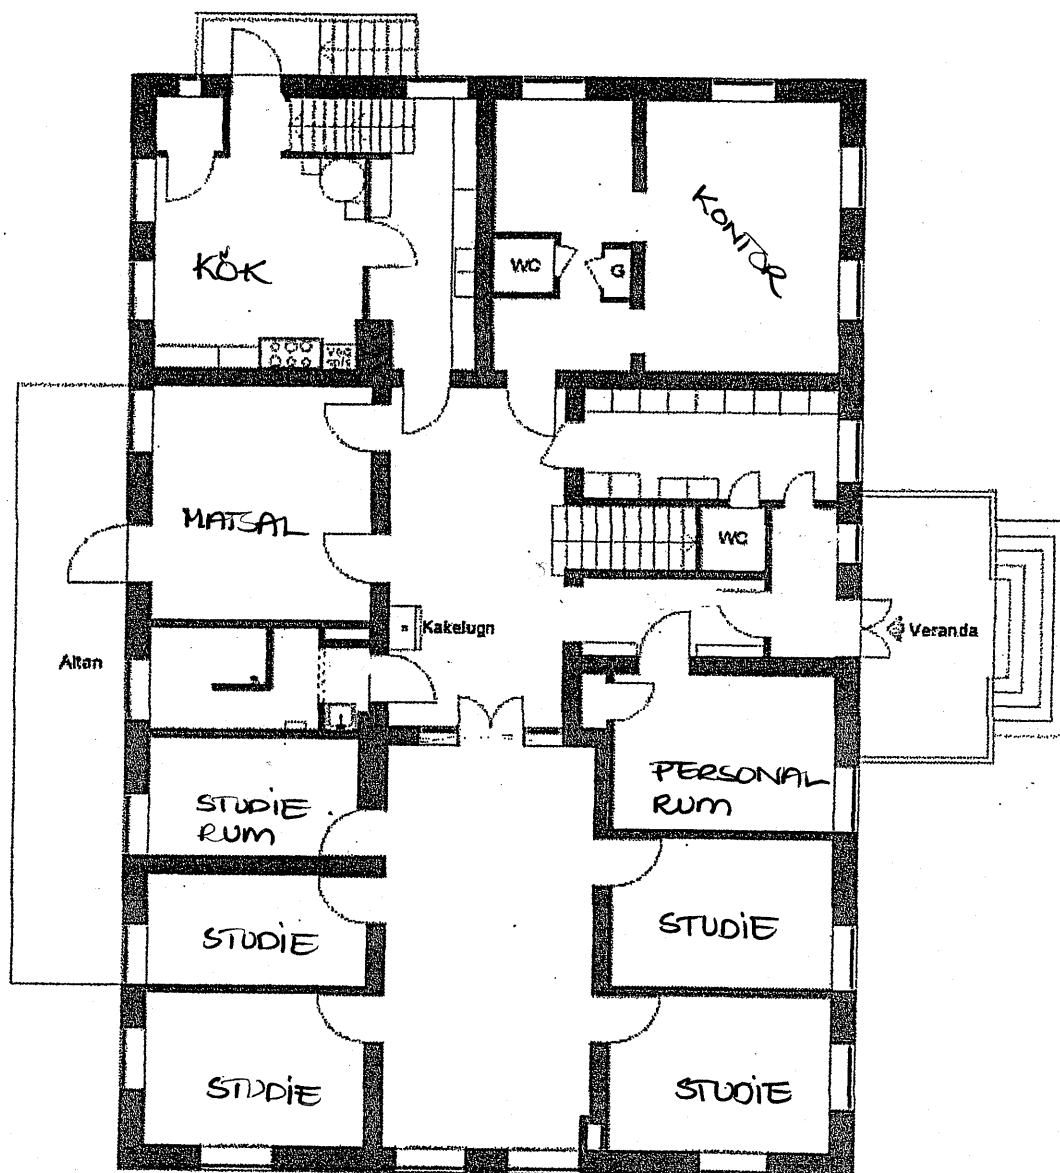

Bottenvåning