No 274 I. Bind
1944

15.

Gillatan med den fastställda utvängen beviljas.
Stockholm den 1 nov. 1944
Grunnantvellenkog

KV. LÅROBOKEN NR ~~11~~ 14
ABRAHAMSBERG
KÄLLARPLAN

Stockholms stads remissmyndighet för dessa del och med hänsyn till sockenens fastställda kontrakt godkänd till eltorrröpkse vid bebyggande av tomten Nr 11 i kv. Läroboken
inom Tvärsumma ; tillgängde det sökanden förelikt nämnda kontrakt att för godkännande undertecknade fastighetskontoret förslag till utvändig gestaltning, innan sådant arbete utf...
Enligt uppdrag:
Stockholm den 16/10 1944

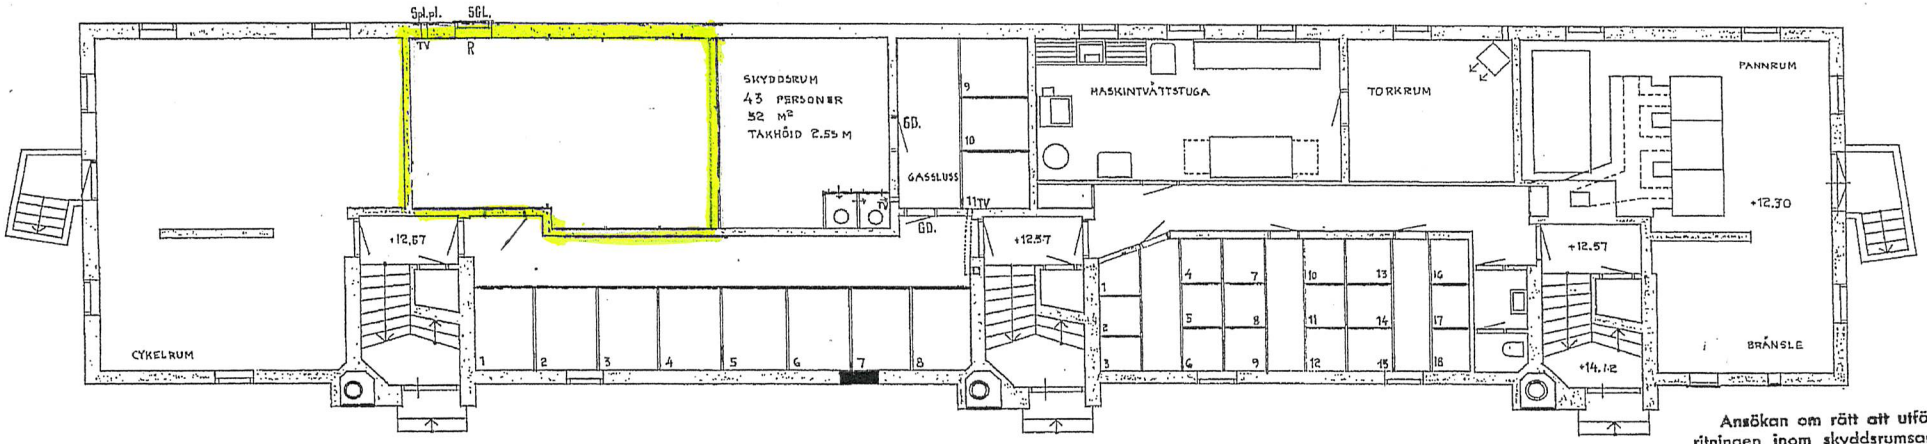

SKALA 1:100

Ansökan om rätt att utföra på ritningen inom skyddsrumsanläggningen angivna källarkontor ingives till luftskyddsbyrån.

Ink. d. 11-10. 1944 D.nr. 2354

GRANSKAD ~~utan anmärkning~~ med å ritn. a... cm.
När skyddsrumsanläggningen f... skall anmälan för slutbesiktning ... För byggnadsarbetets utförande ... byggnadsnämndens lov inhämtas.
Stockholm den 11.10. 1944
LUFTSKYDDSBYRÅN

STOCKHOLM OKT 1944.
B. Rehnvall
ARKITEKT SAR.

635.

Bilaga 1 till avtal 99-1553-1-9034-2