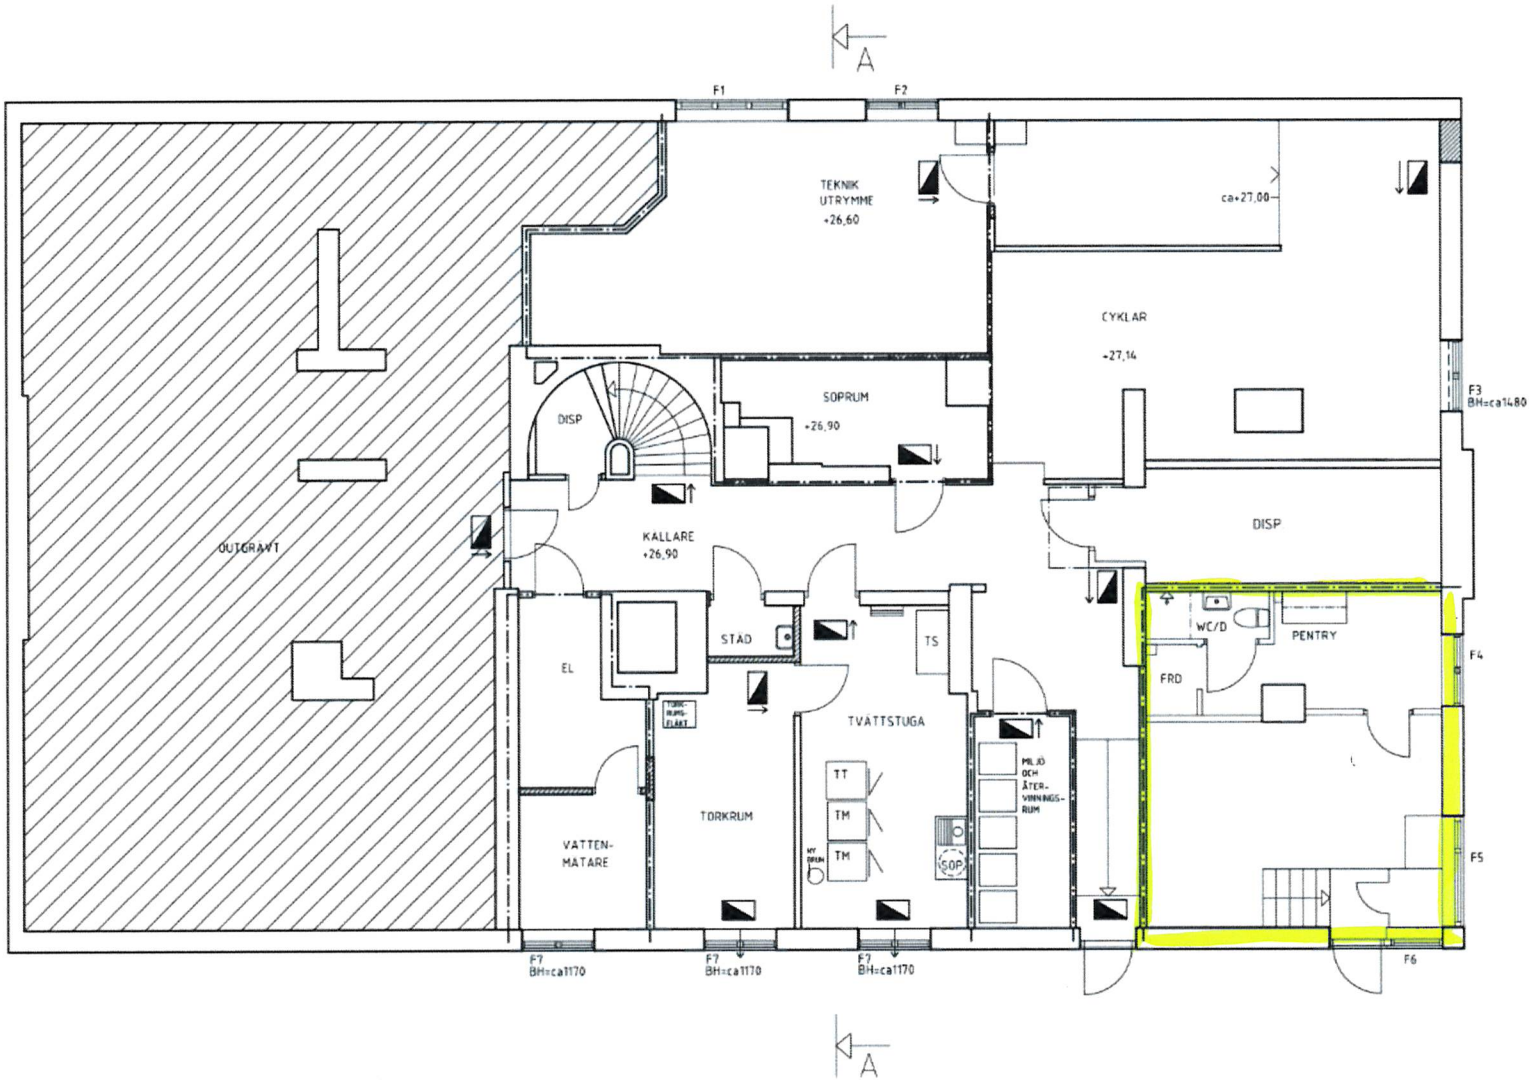


KÄLLARVÅNING

FÖRKLARINGAR

NY VÄGG

GOLVMATERIAL
KLINKER
P PARKETT NY
PB PARKETT BEFINTLIG
FB FURUGOLV BEFINTLIGT
L LINOLEUM

FÖRKLARINGAR-BRAND:

EI60 (BRANDCELLGRÄNS)

RÖKDETEKTOR (STYRNING AV BRANDGASVENTILATION I TRAPPHUS)

EFTERLYSANDE UTRYMNINGSSKYLT

UTRYMNINGSSTRATEGI

BET	ANT	ÄNDRINGEN AVSER	SIGN	DATUM

RELATIONSHANDLING

kv ODALBONDEN nr 2
STAGNELIUSVAGEN 60
STOCKHOLM, KUNGSHOLMEN

RITS ARKITEKTER AB
KUNGSBROPLAN 3A
112 27 STOCKHOLM
TEL 08-785 30 30
FAX 08-785 38 89

UPPDRAG NR	RITAD AV	HANDLÄGGARE
07024	EB	PD
DATUM	ANSVARIG	
2009-01-30	P DAVIDSON	

OMBYGGNAD AV BOSTADSHUS
KÄLLARVÅNING

SKALA	NUMMER	BET
1:100 (A3)	A-02	-

0 1 2 3 4 5 6 7 8 9 10 M

Plottad: 09 02 02 14:23 Fil: M:\Projekt\07024\A\Ritar\Rel\A-02.dwg