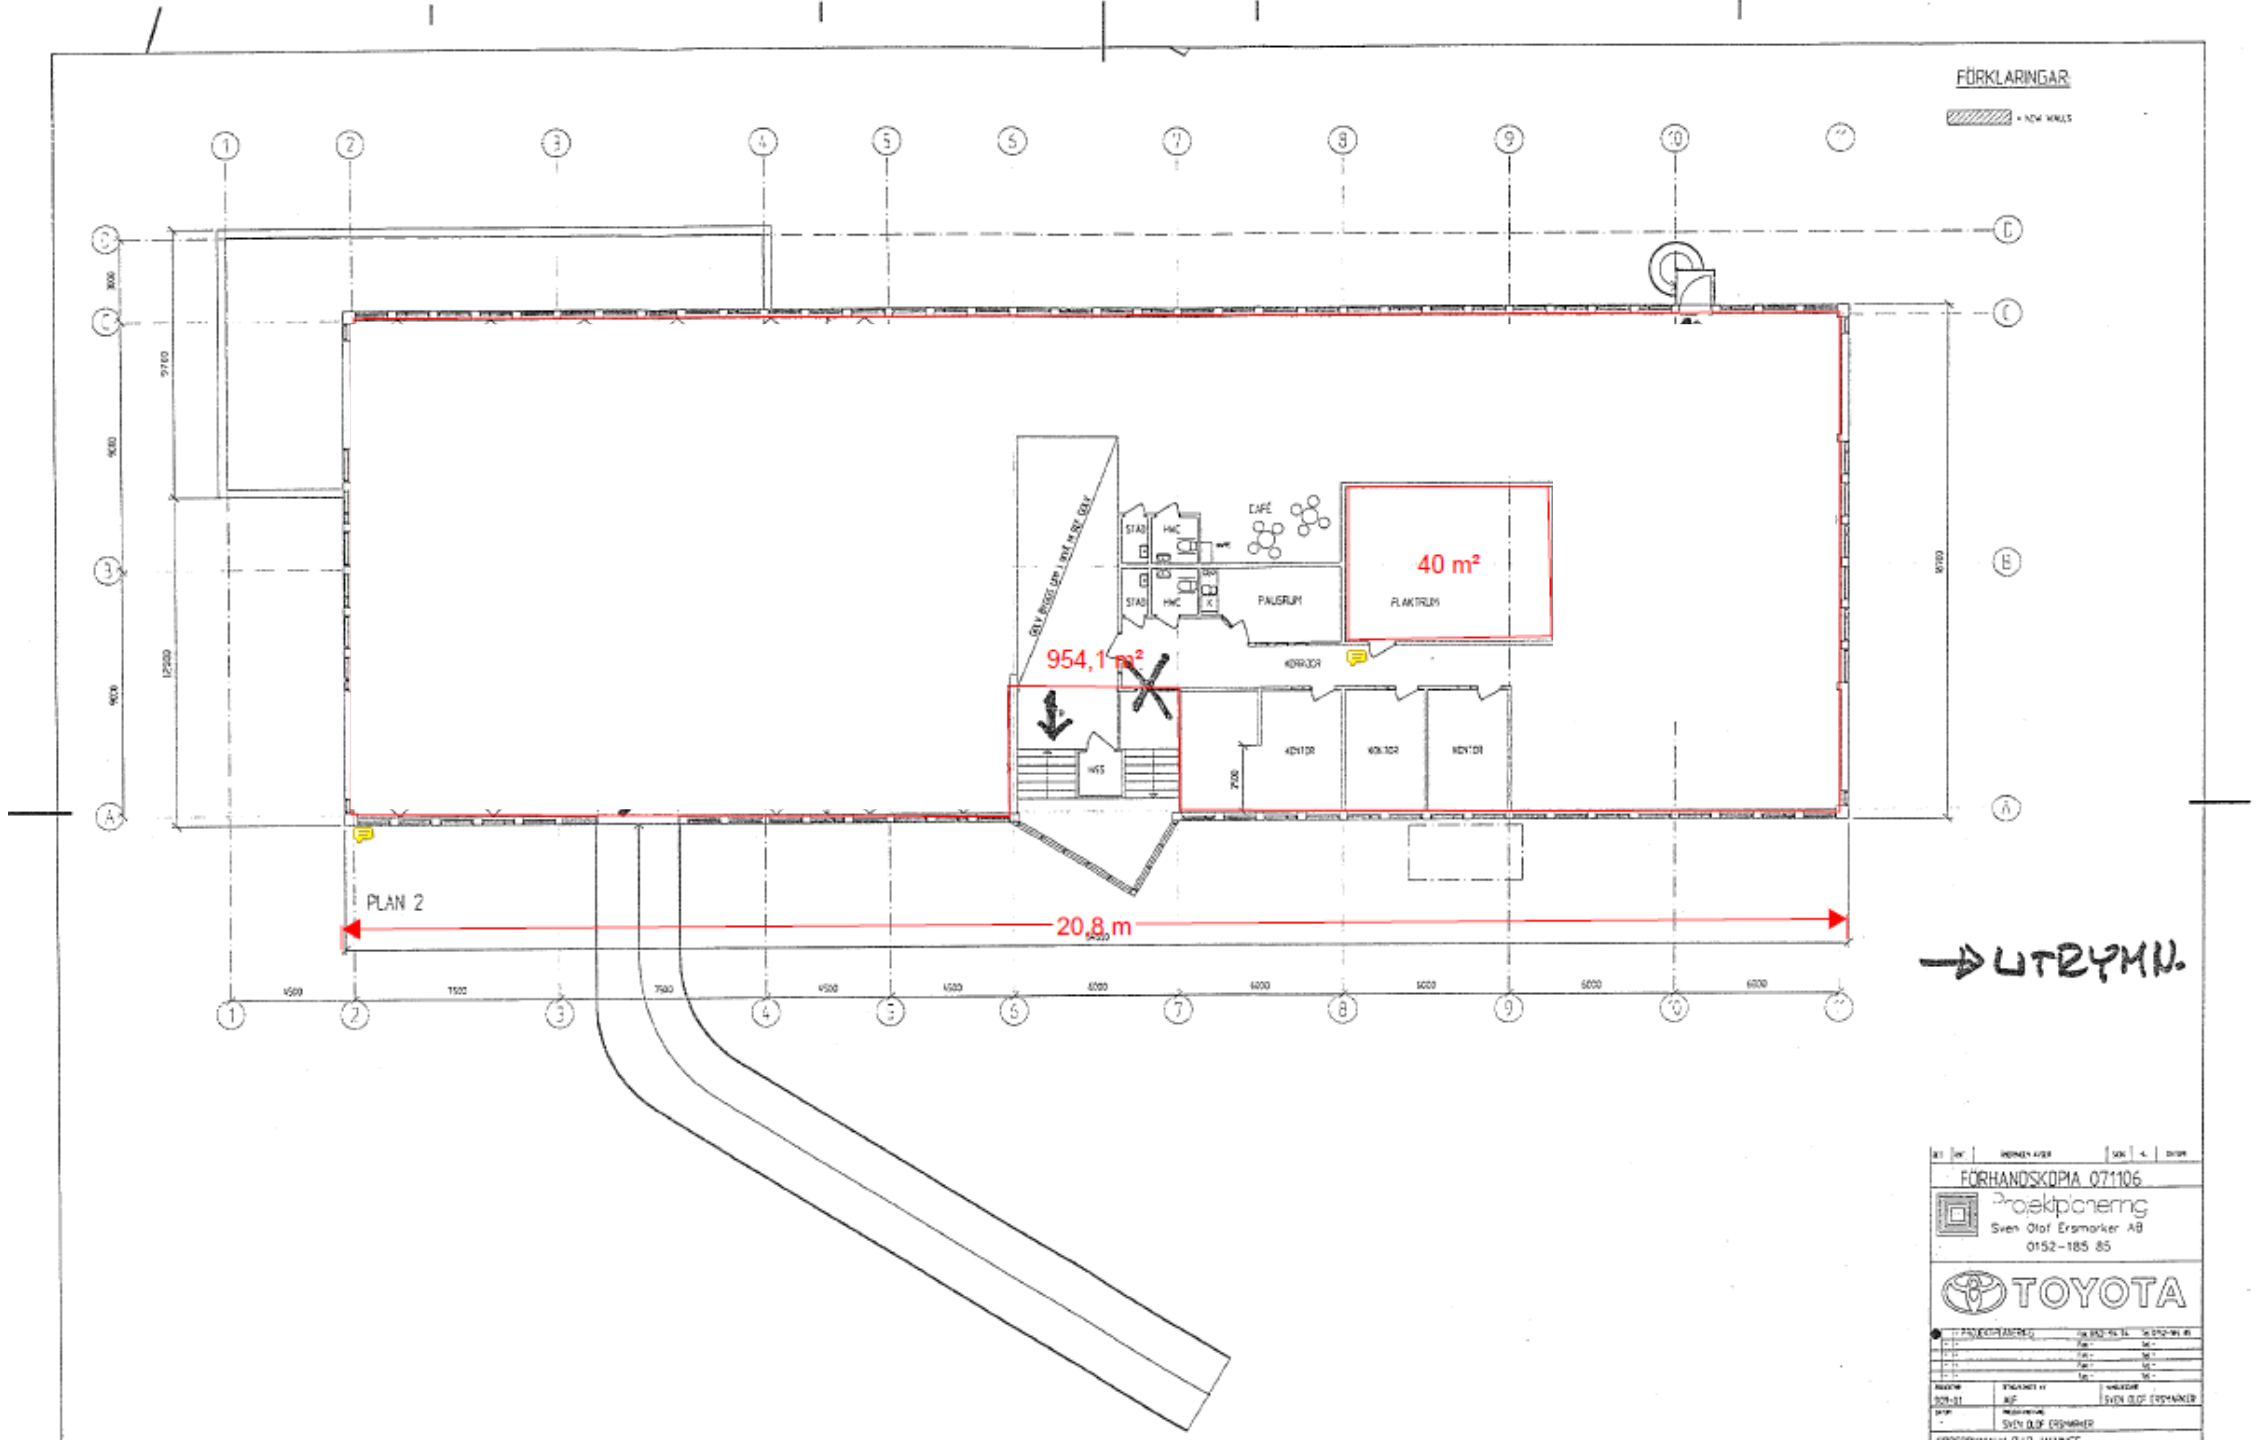


FÖRHANDSKOPIA 071106

Projektplanering
Sven Olof Ersmarker AB
0152-185 85

TOYOTA