


FÖRKLÄRINGAR

HÄNVISNINGAR

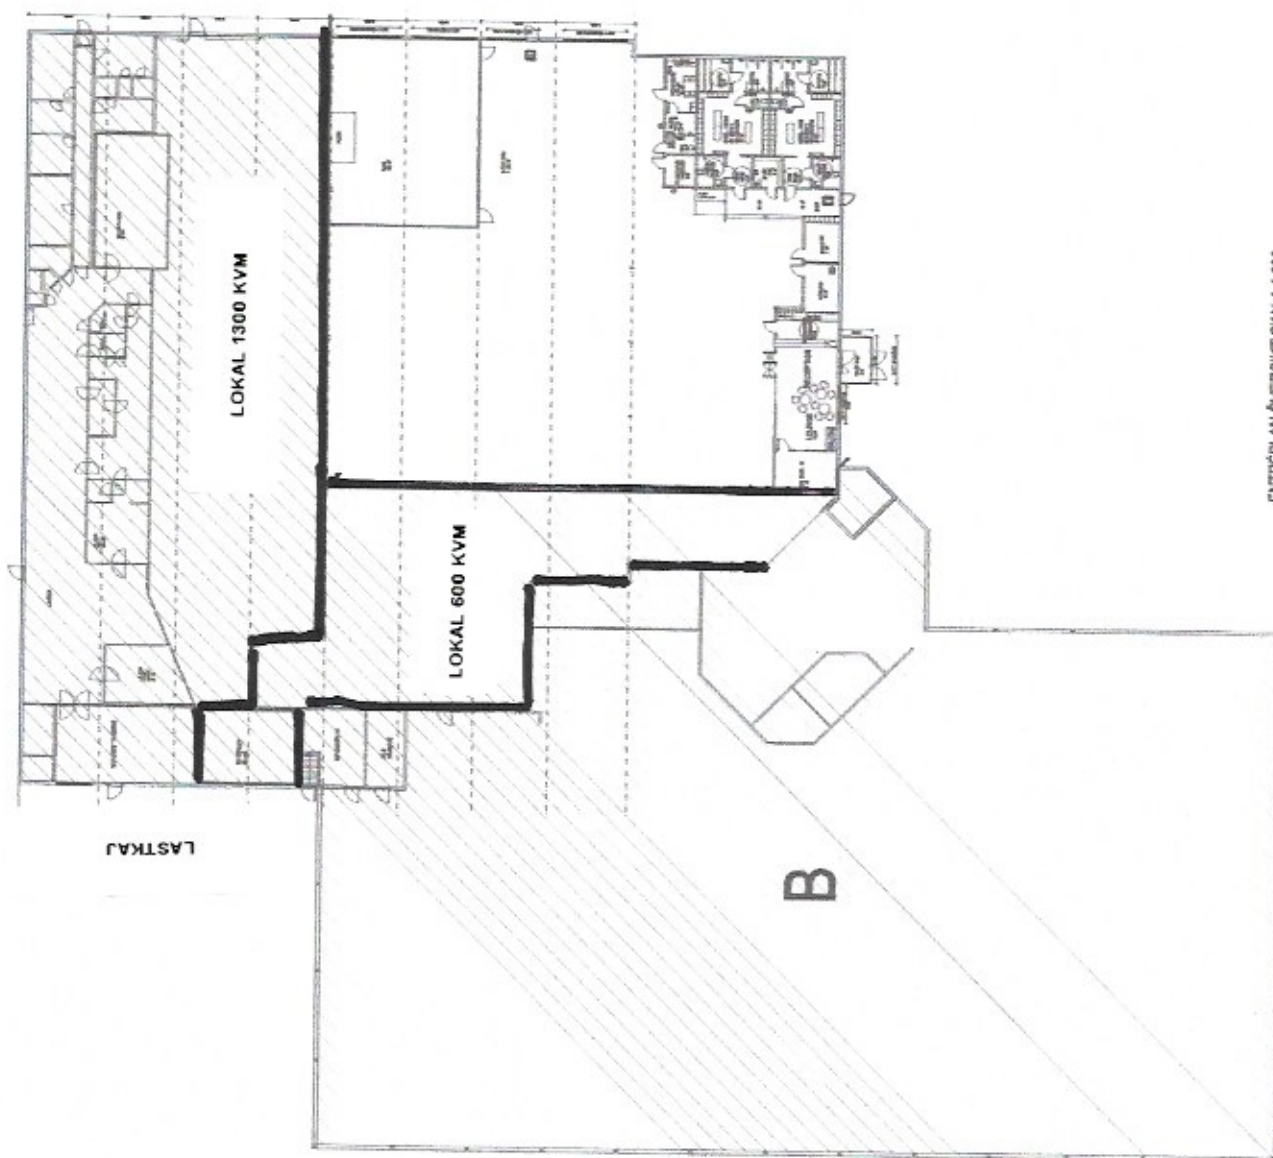

ENTRÉPLAN ÖVERSIKT SKALA 1:200

INVENTAR			
RUND 7-114			
ENTRÉPLAN ÖVERSIKT			
A-40-1-10			

0 4 8 12 16 20M