


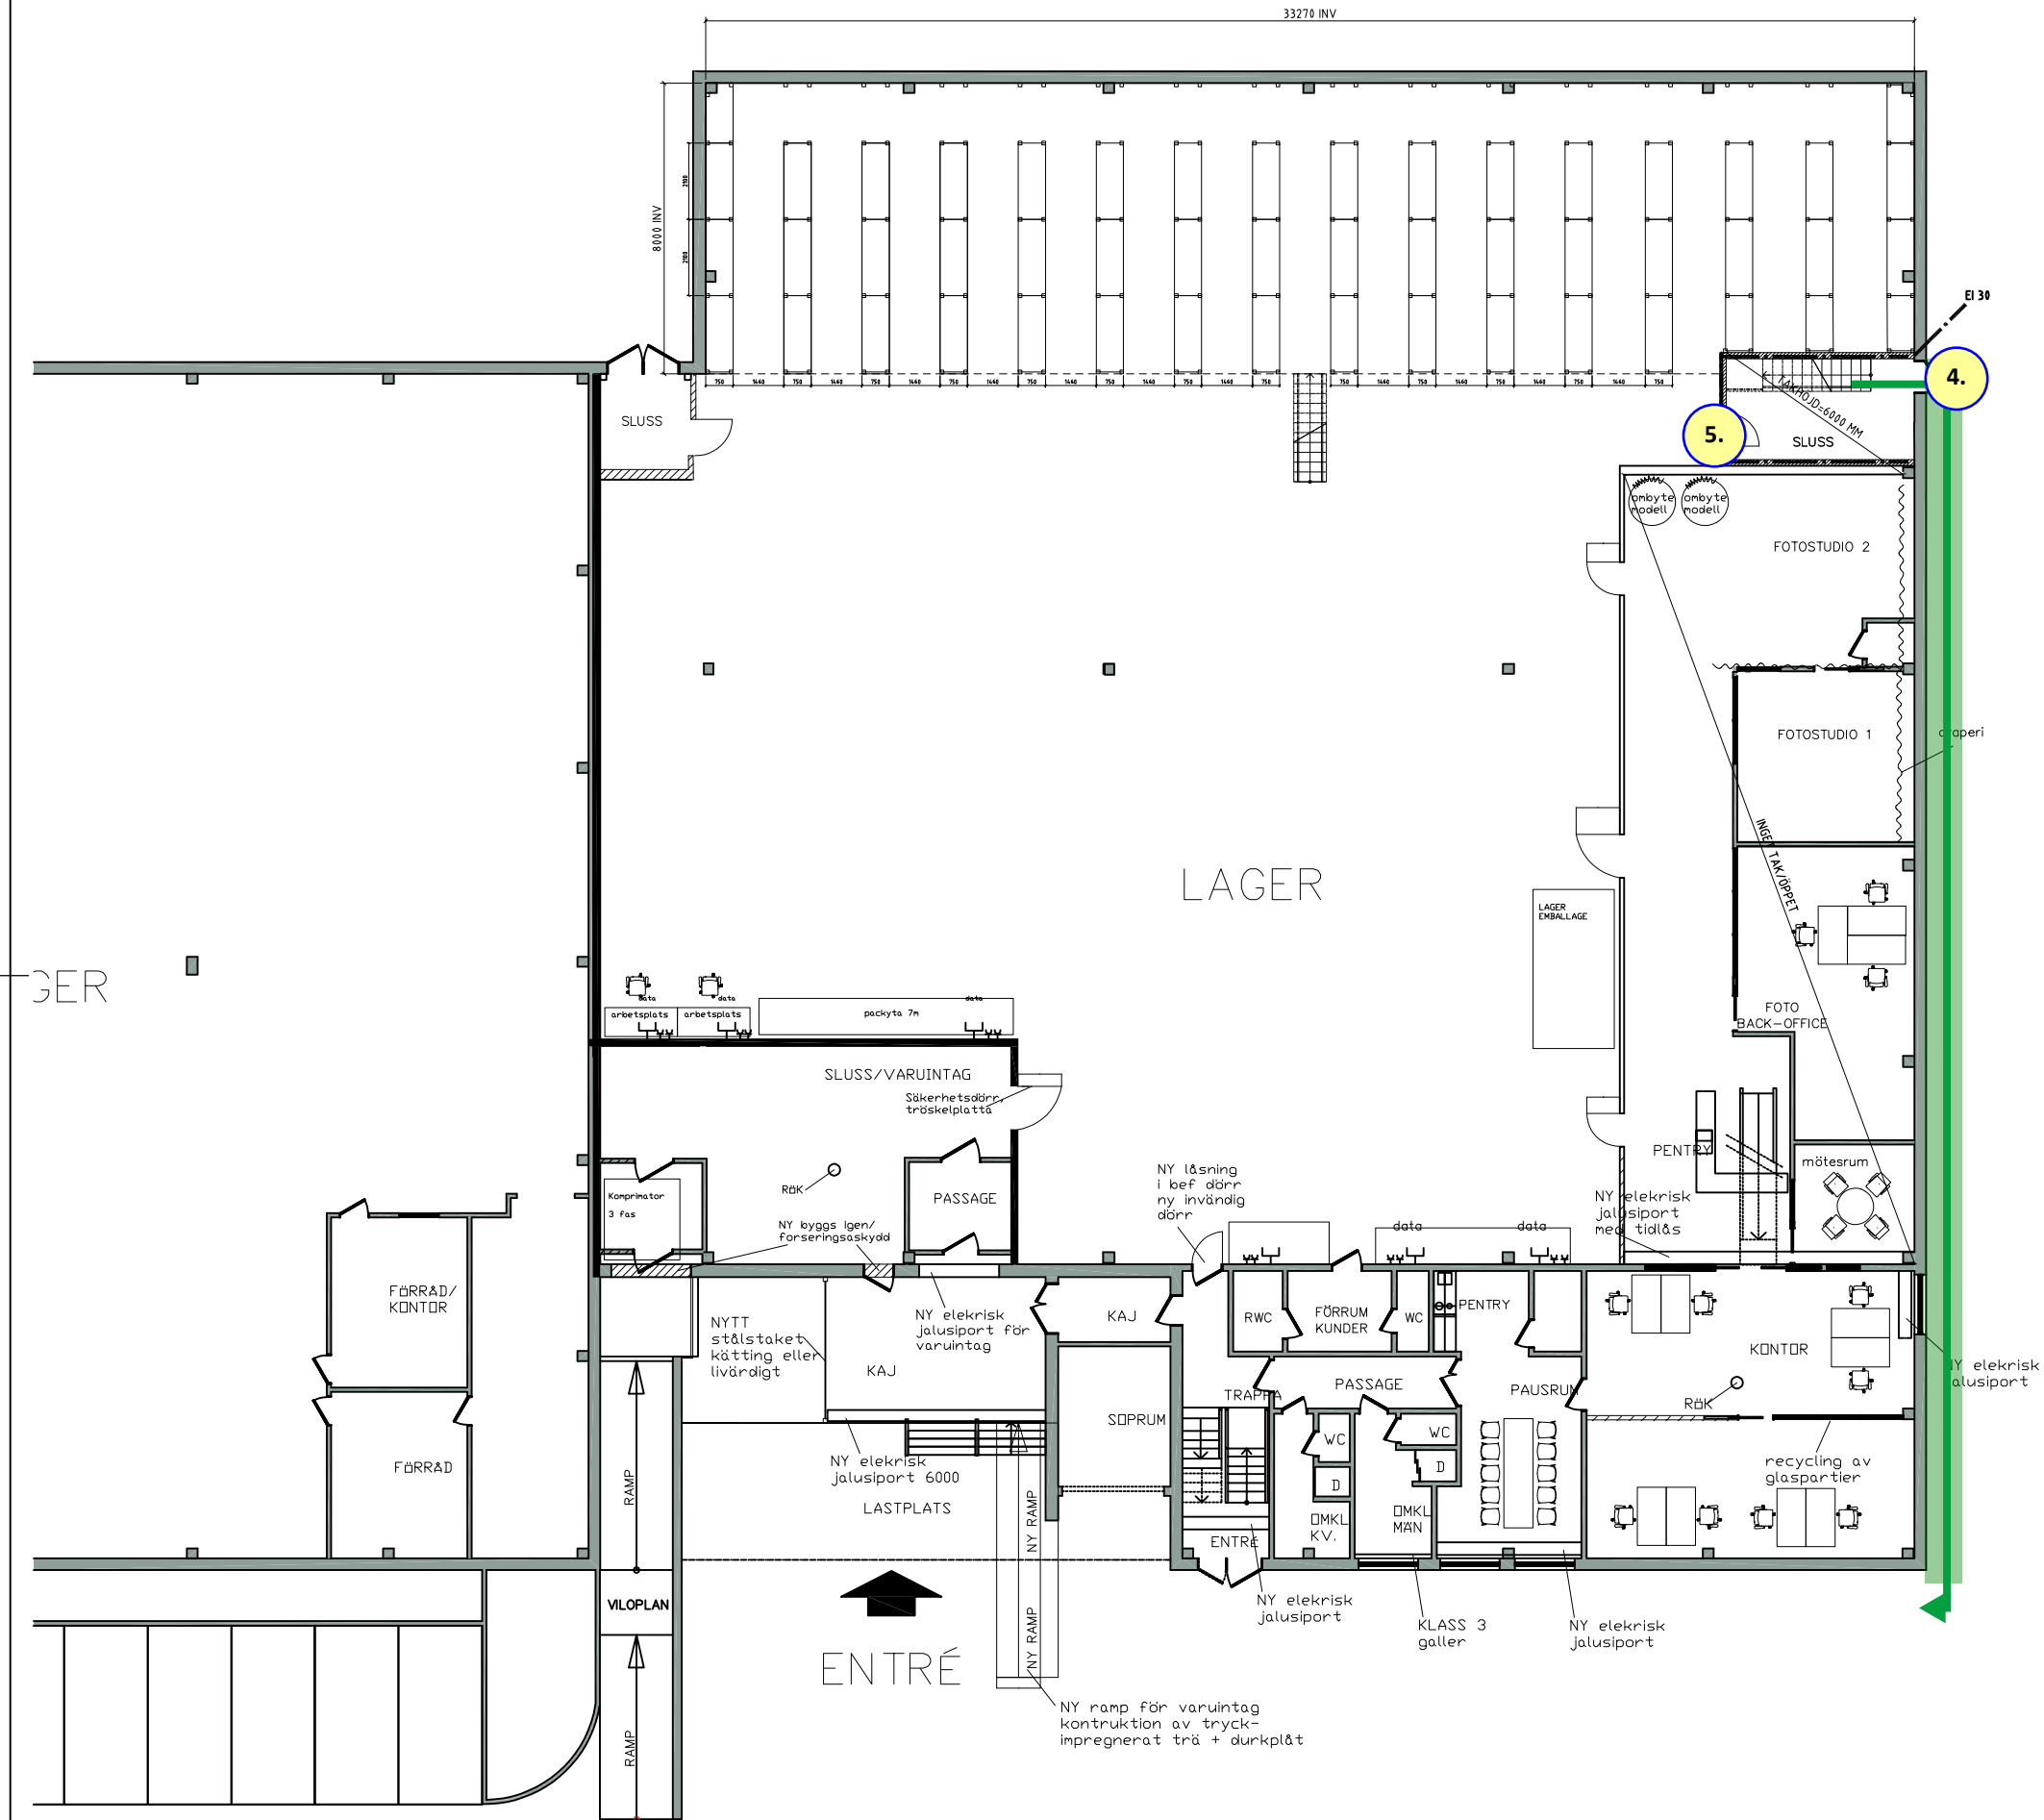

UTFÖRANDEKONTROLL BRAND

BRANDKONSULTEN

08 505 344 00 | www.brandkonsulten.se

Markus Jonsson
Handläggare

2021-09-21	Datum
------------	-------

2	Sidor
---	-------



Se protokoll för förklaring m m

FÖRKLARINGAR




NY DÖRR




BEF. DÖRR



BEF. DÖRR SOM RIVES

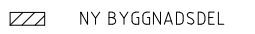


 NY BYGGNADSDEL

 

BEF. VÄGG




BEF. VÄGG SOM RIVES

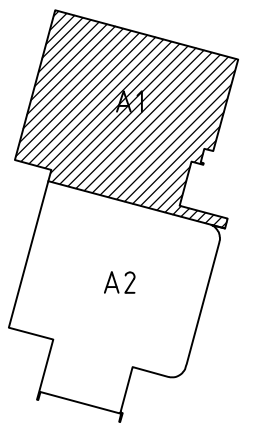

BET	ANT	ÄNDRINGS AVSER	DATUM	SIGN
BYGGLOVSHANDLING				
VÄGHYVELN 5 SODERTÄLJE KOMMUN				
UA HUSDESIGN AB info@uahusdesign.se 603 75 Norrköping Tfn 073-9338986				
UPPDRAGNR 20120	RITAD/KONSTR AV UA		HANDLAGGARE UA	
DATUM 20-05-27	ANSVARIG UA			
NYTT ENTRESOLPLAN HUS A1 PLAN 1 - ENTREPLAN				
SKALA 1:100	MÅSTÄLL A30.1:111			BET

LO: 2020-06-04 18:08 G:\Mina Dokument\2020\2020 VÄGHYVELN 5 - Entresolplan Lagertoket\Ritning A_Ritr\AM30.dwg uahus

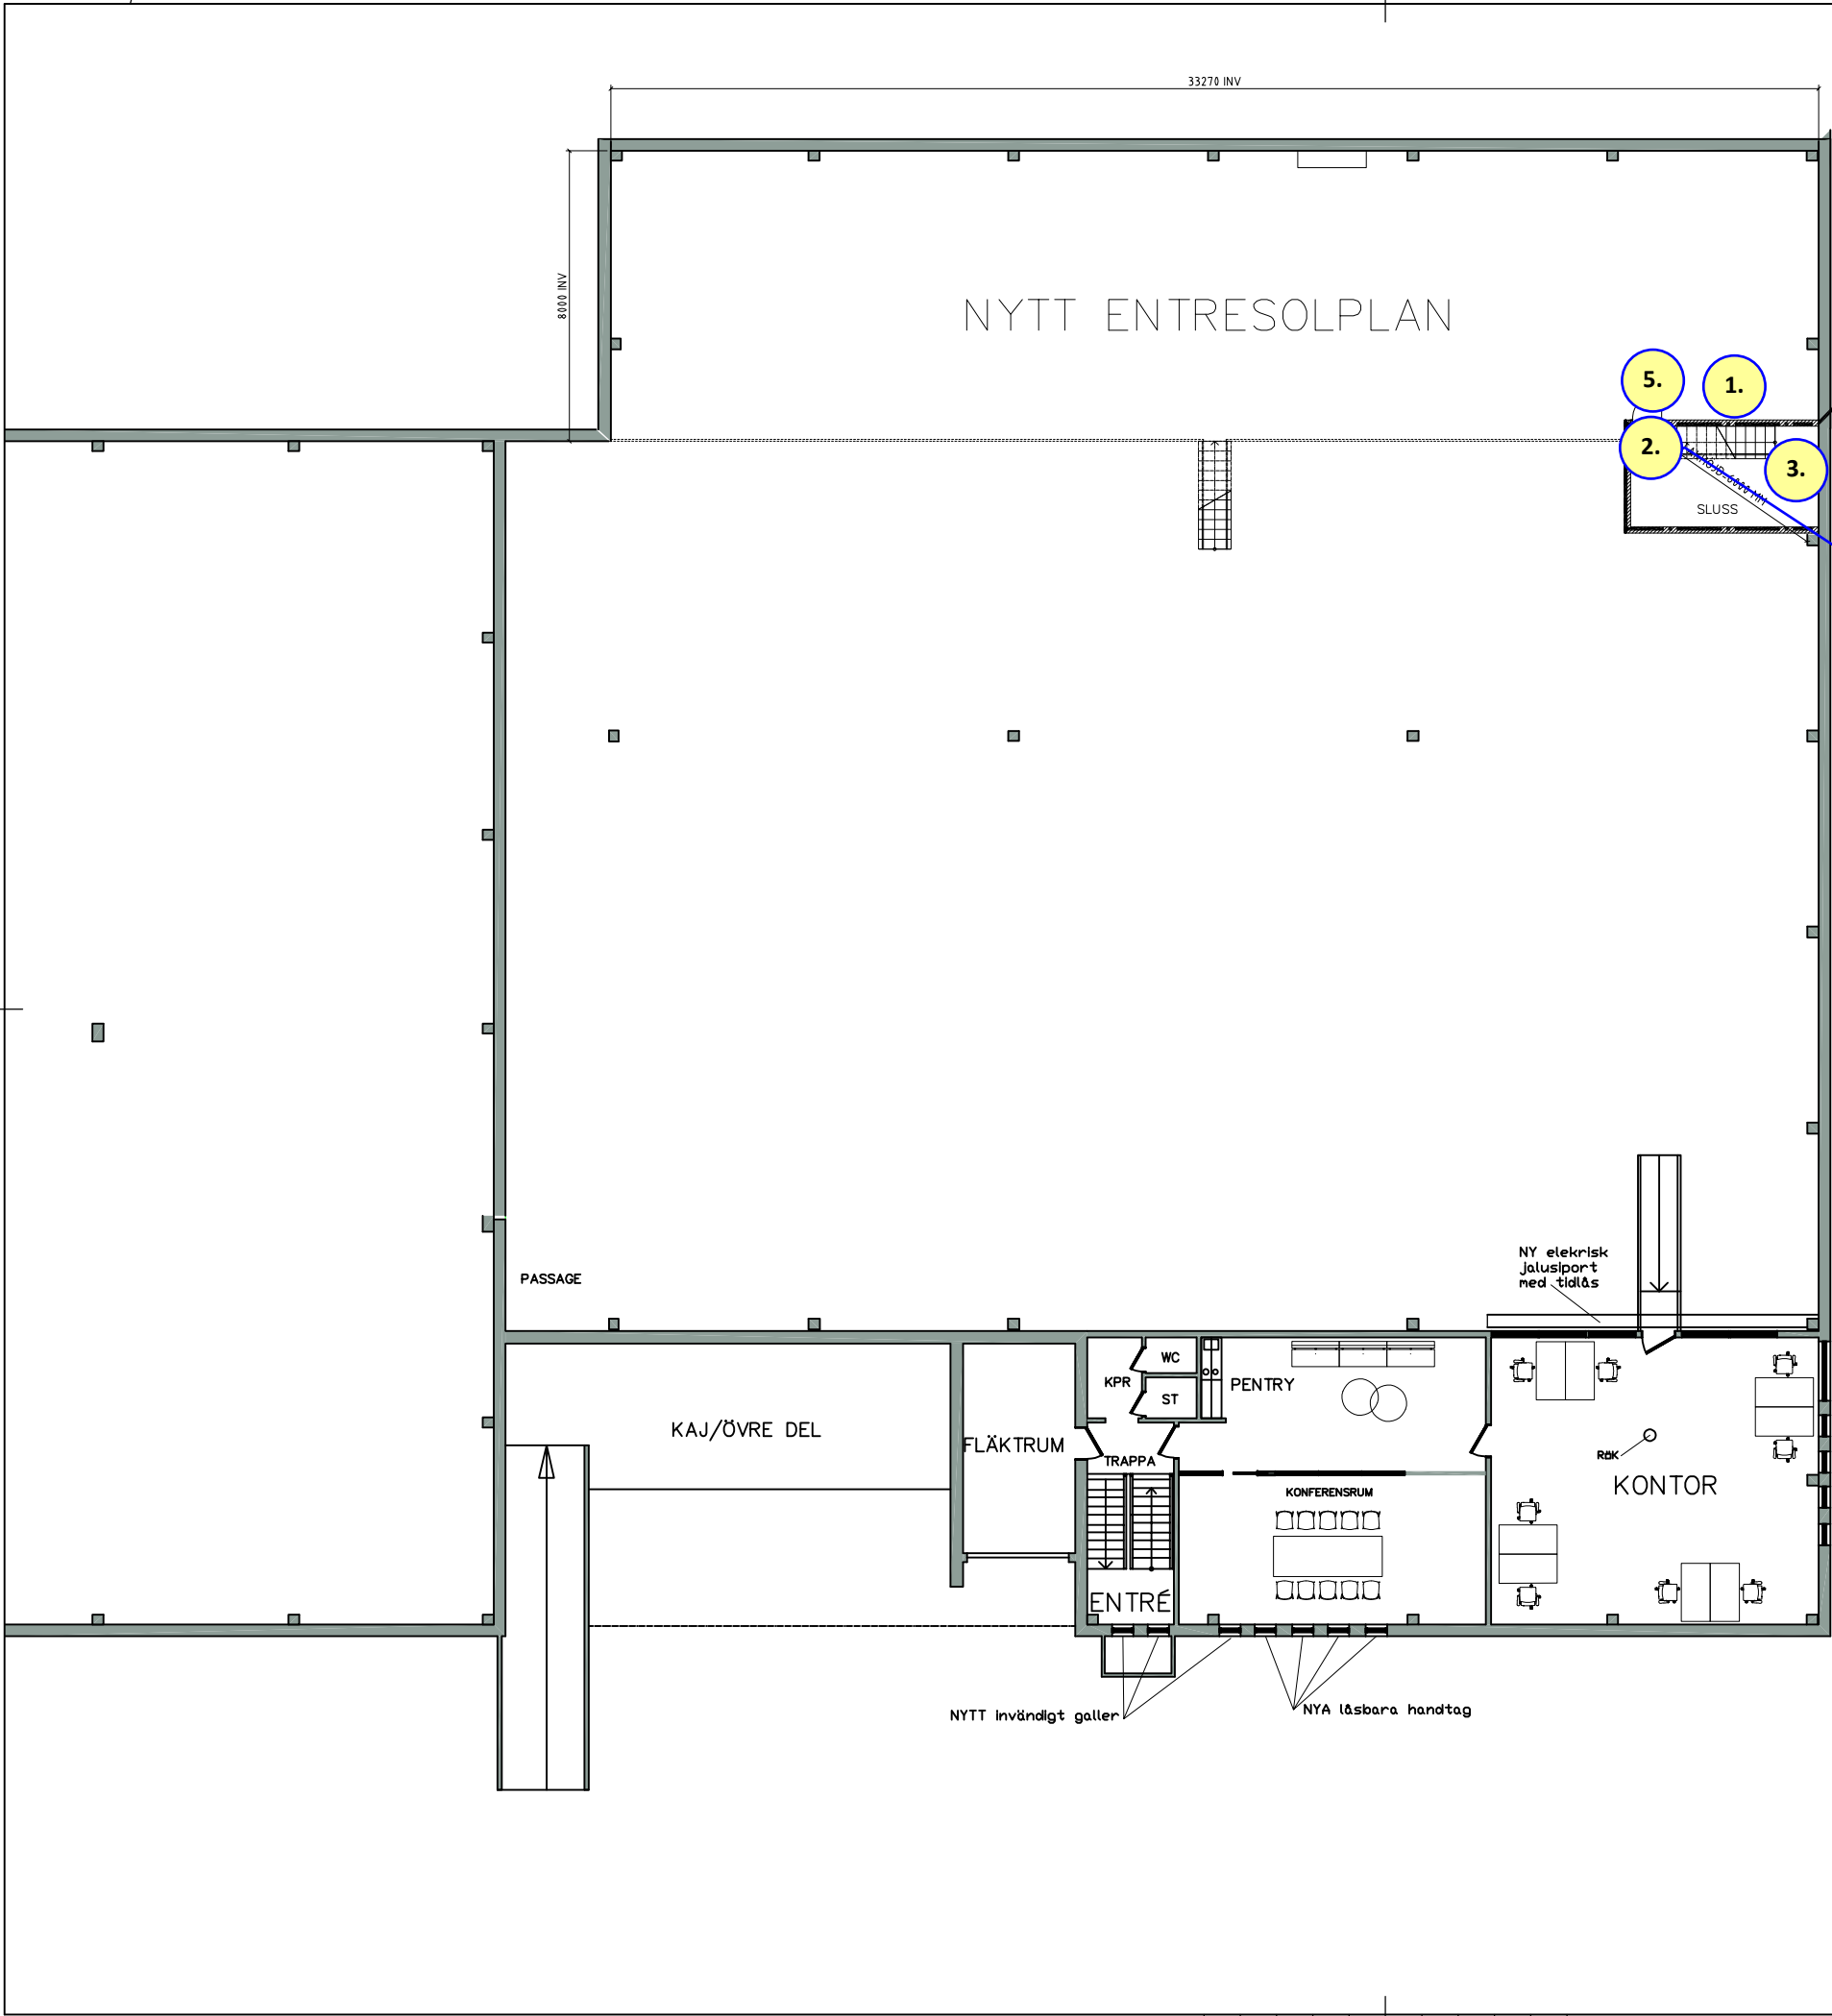

UTFÖRANDEKONTROLL BRAND

BRANDKONSULTEN

08 505 344 00 | www.brandkonsulten.se

Markus Jonsson
Handläggare

2021-09-21
Datum



2
Sidor


XX

Se protokoll för förklaring m m

FÖRKLARINGAR

- NY DÖRR
- BEF. DÖRR
- BEF. DÖRR SOM RIVES
- NY BYGGNADSDDEL
- BEF. VÄGG
- BEF. VÄGG SOM RIVES

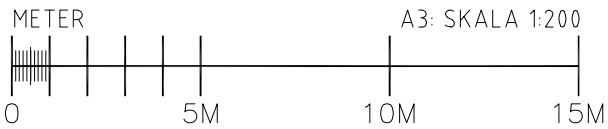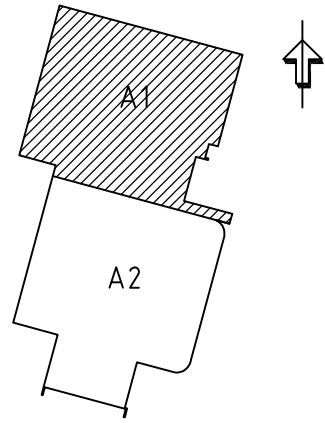

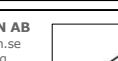BET	ANT	ÄNDRINGEN AVISER	DATUM	SIGN		
20120						
VÄGHYVELN 5 NORRKÖPINGS KOMMUN						
UA HUSDESIGN AB info@uahusdesign.se 603 75 Norrköping Tfn 073-9338986						
UPPDRAG NR 20120	RITAD/KONSTR AV UA		HANDLÄGGARE UA			
DATUM 20-05-27	ANSVARIG UA					
NYTT ENTRESOLPLAN HUS A1 PLAN 2						
SKALA 1:50	NUMMER A30.1:112				BET	