



Bilaga 1.

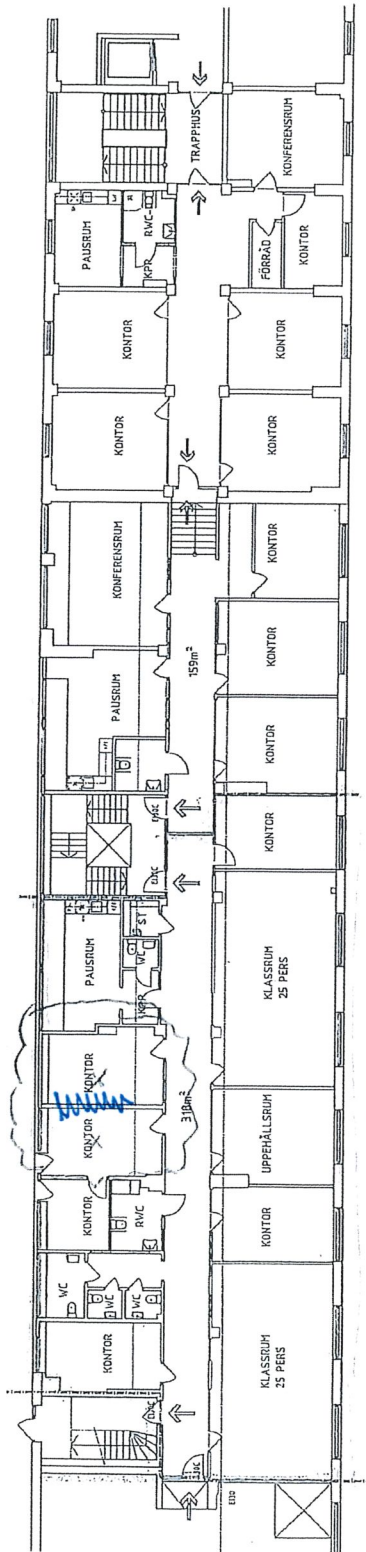

DEL AV PLAN 3 KONTOR ÖRBYGGNAD KUNGSFÖRSTEN SKALA 1:100 A3

DEL AV PLAN 3 KONTOR ÖRBYGGNAD SKALA 1:100 A3

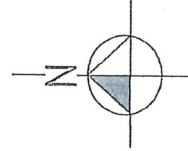

SKALA: 1:100 0 5 10m

FÖRSLAGSHANDLING 210915
BTC
ByggTec Consulting AB Sveavägen 1, 141 35 Södertälje Tel: 0840713934 www.bytectec.se
KV KLAS 11, VÄSTERÅS
ÖRBYGGNAD KONTOR PLAN 3 A3: 100 A3: 100 A1:101

W 12