
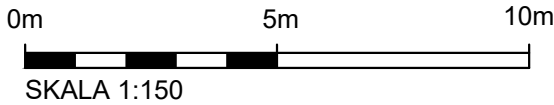


# Plan Bottenvåning.

## Legend

- Yta 653 Kvm Lokal 1
- Yta 68 Kvm Lokal 2
- Genemsam Yta 20 Kvm

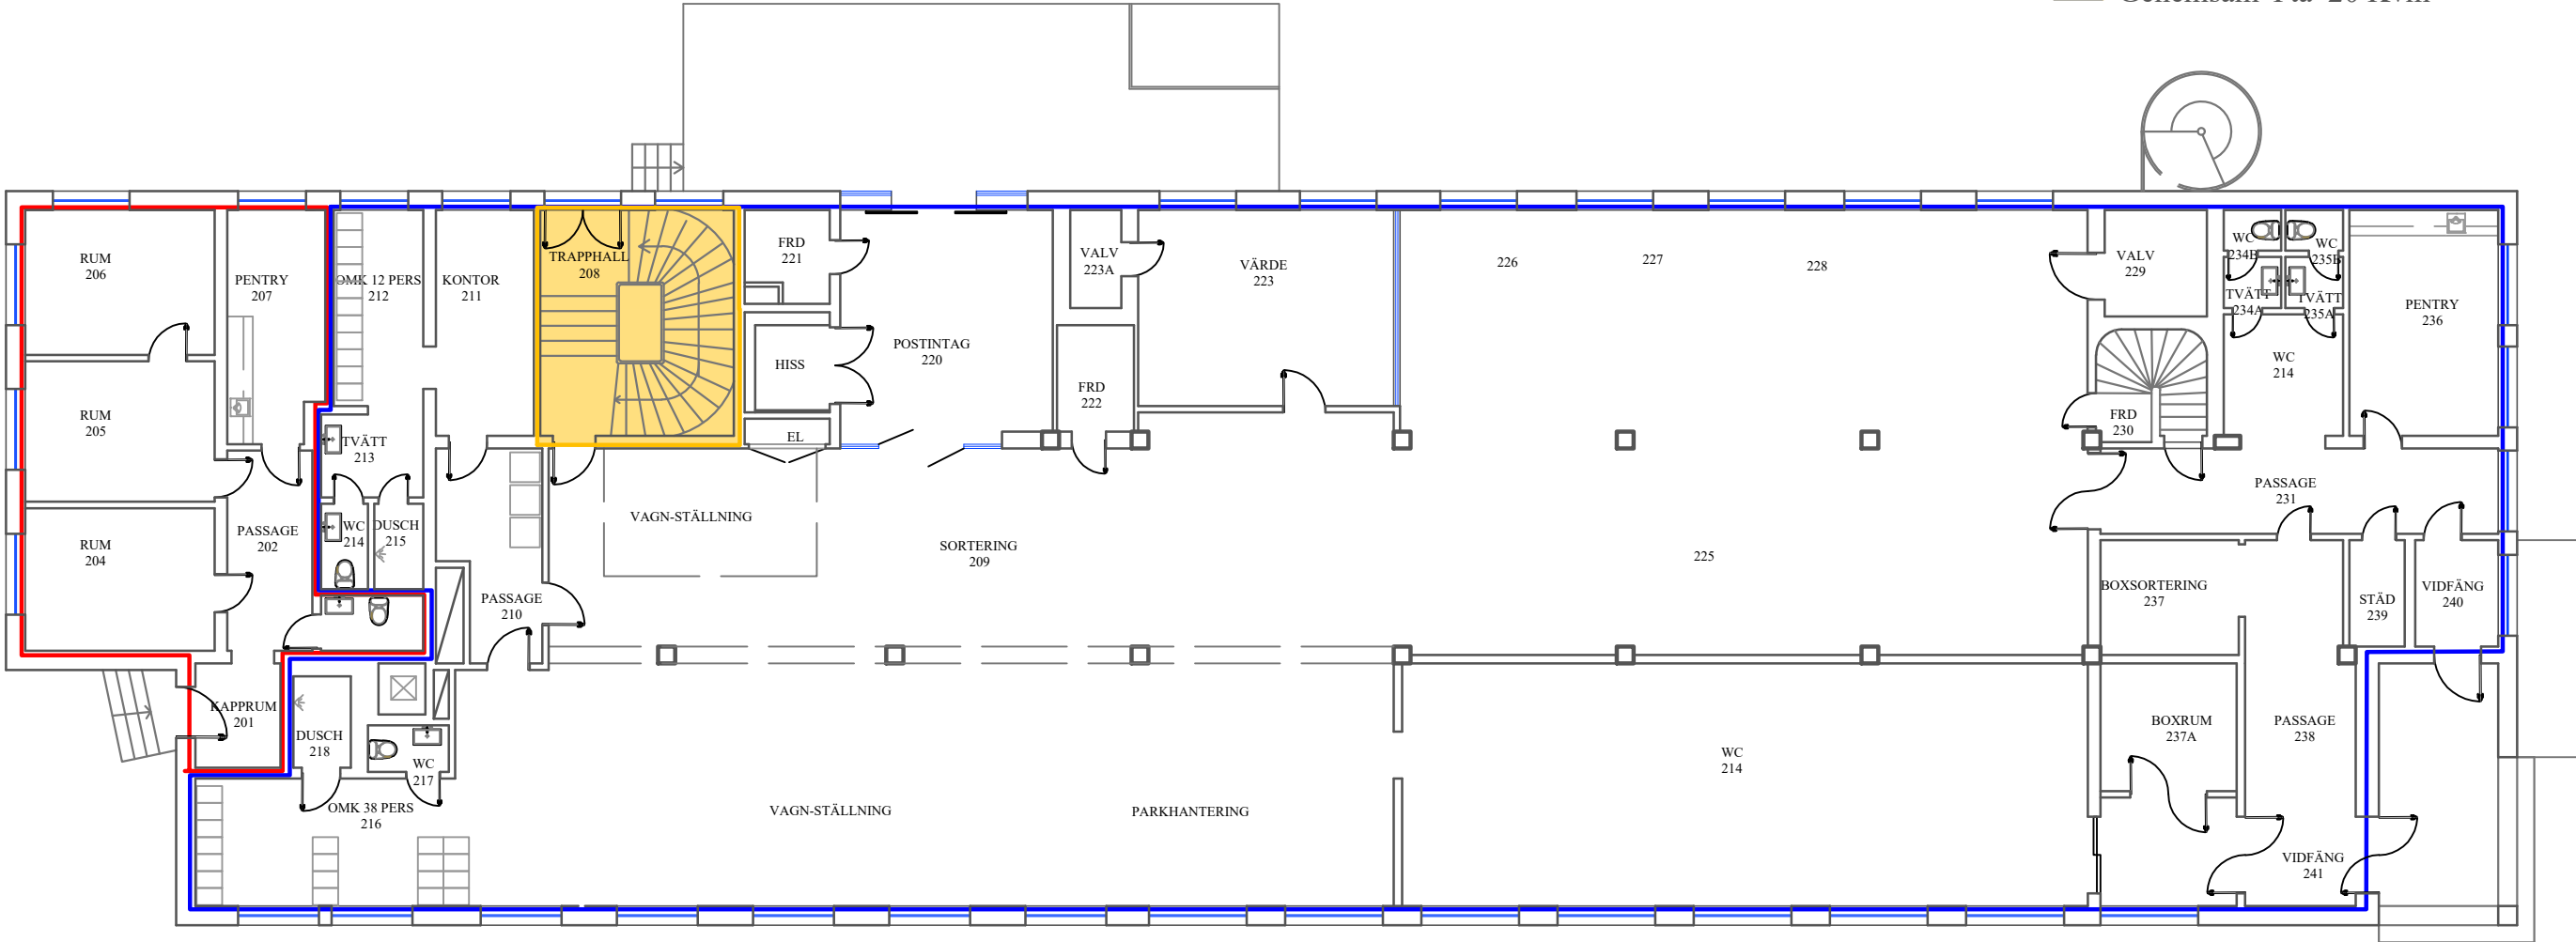

	<b>FÖRSKOTTET 2, SPARBANKSVÄGEN 27-29</b>		DATE 2023-02-22
	<b>RELATIONSRTNING - BOTTENVÅNING</b>		CLIENT <b>Murkronan</b>
Bottenvåning Plan.	PROJECT NUMBER 01	ARCHITECT Olsi Shqau Email Olsi@murkronan.se	SCALE 1:150 DRAWING NUMBER 001