


Plan Våning 1 TR.

Legend

- Yta 740 Kvm Lokal 1
- Genemsam Yta 20 Kvm

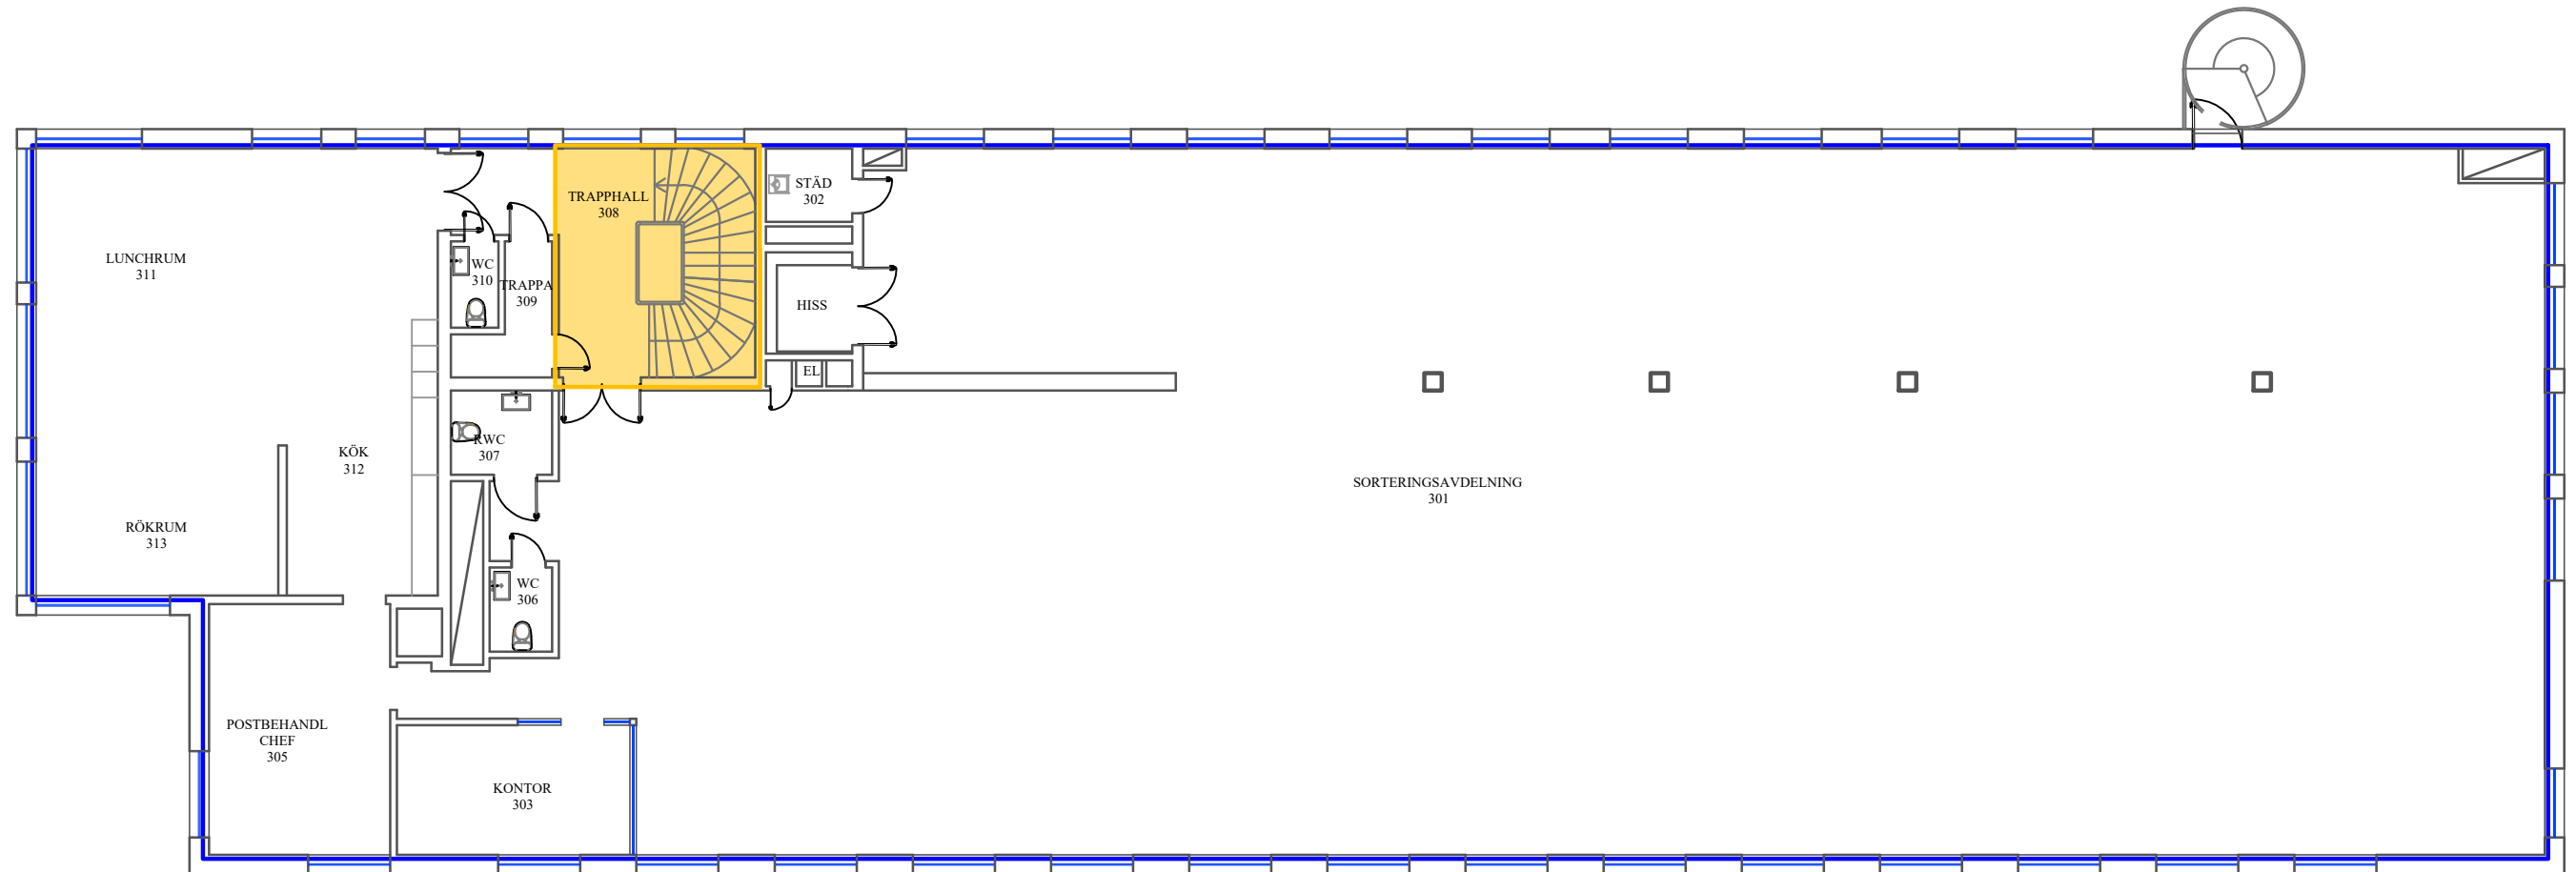

0m 5m 10m
SKALA 1:150

	FÖRSKOTTET 2, SPARBANKSVÄGEN 27-29		DATE 2023-02-22
	RELATIONSITNING - VÅNING 1 TR		CLIENT Murkronan
Plan 1.	PROJECT NUMBER 01	ARCHITECT Olsi Shqau Email Olsi@murkronan.se	SCALE 1:150 DRAWING NUMBER 003