


Plan Källarevåning.

Legend

- Yta 404 Kvm Lokal 1
- Yta 200 Kvm Garage
- Genemsam Yta 20 Kvm
- Teknisk Yta 152 Kvm

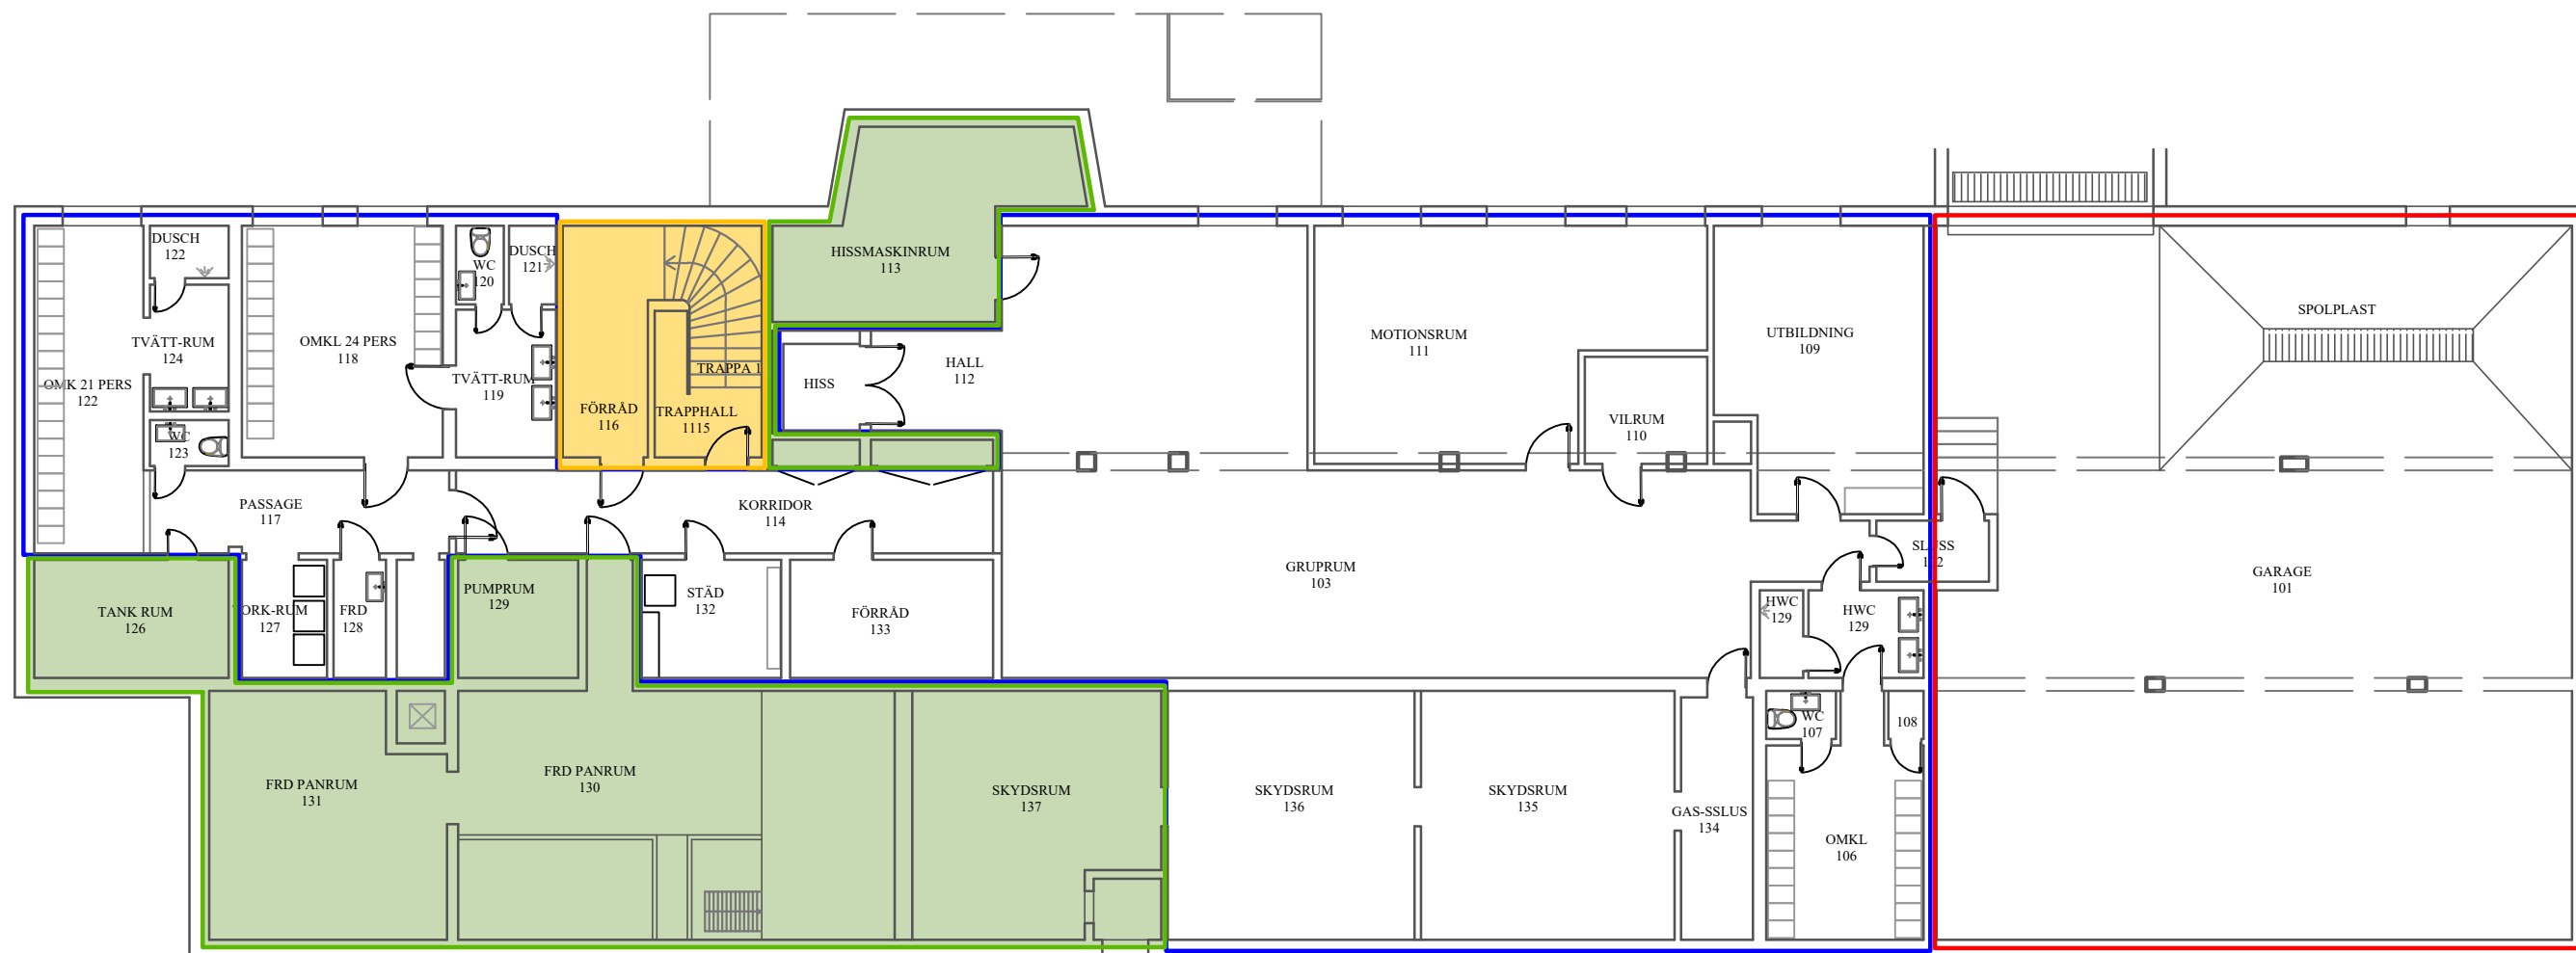

0m 5m 10m
SKALA 1:150

	FÖRSKOTTET 2, SPARBANKSVÄGEN 27-29		DATE 2023-02-22
	RELATIONSITNING - KÄLLAREVÅNING		CLIENT Murkronan
Källarevåning Plan.	PROJECT NUMBER 01	ARCHITECT Olsi Shqau Email Olsi@murkronan.se	SCALE 1:150 DRAWING NUMBER 001