


*Denne ritning fastställt av
Solna stads byggnadsnämnd
vid protokoll den 15/12 1949
J. Håkberg.*

KV. BORREN NR 1 SOLNA


"ÄNDRINGSRITNING"

rev. 12, 12, 49
Solna stads byggnadsnämnd
Prot. nr. 19, 8
111-II
12.47

*Denne ritning fastställt av
Solna stads byggnadsnämnd
vid protokoll den 9/9 1948
byggare J. Håkberg.*

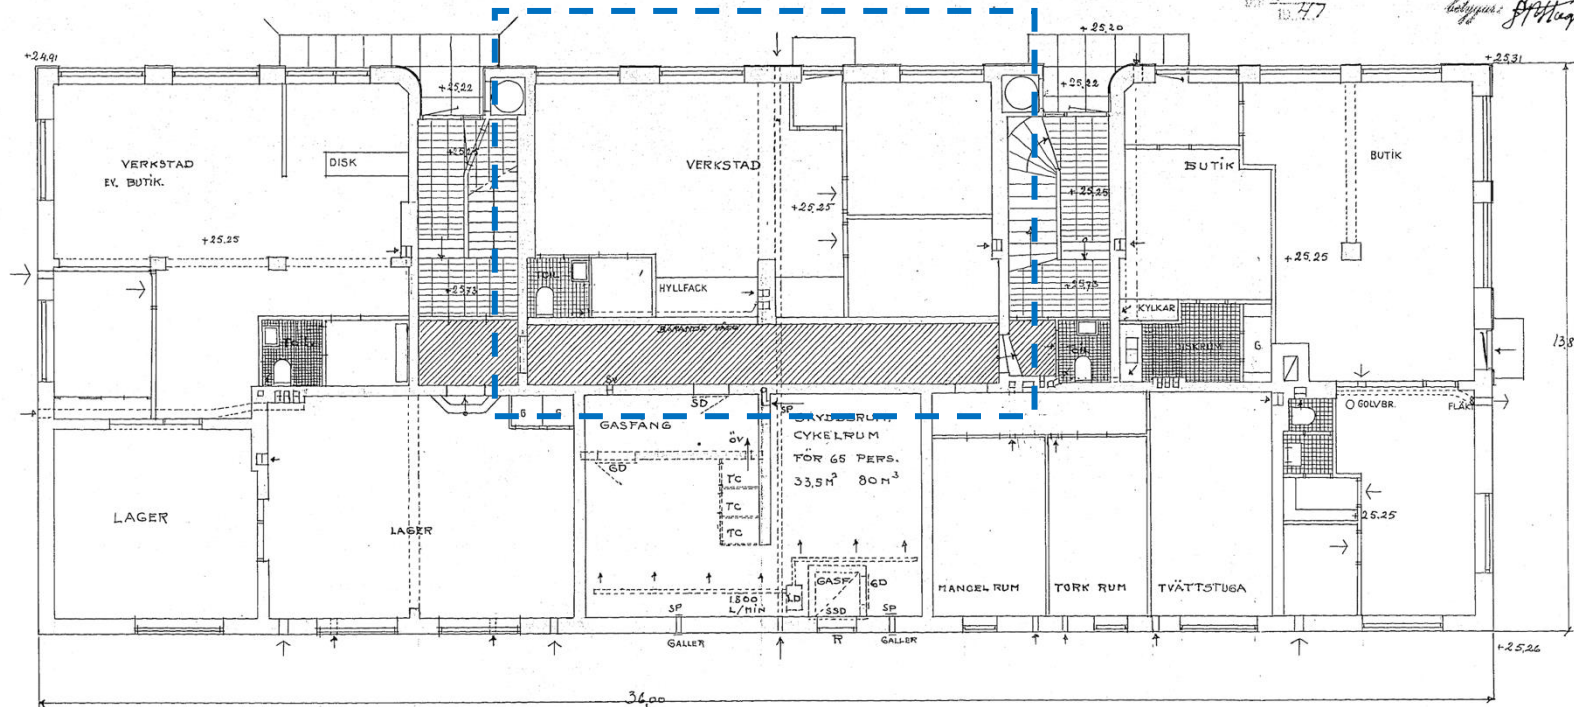

SOUTERRAINPLAN

 

Rev. 9.9 1948
111-II
12.47

STOCKHOLM SEPT. 1948

REVIDERAD DEN 6-12-49

JALBIN S. SON, STARK
ARKITEKT SÄR