




-  Vakant lokal ca 86 m² + del i gemensamhetsyta
-  Gemensamhetsyta

Entrevåning

SKALA
1:100

NUMMER
A:01

BET

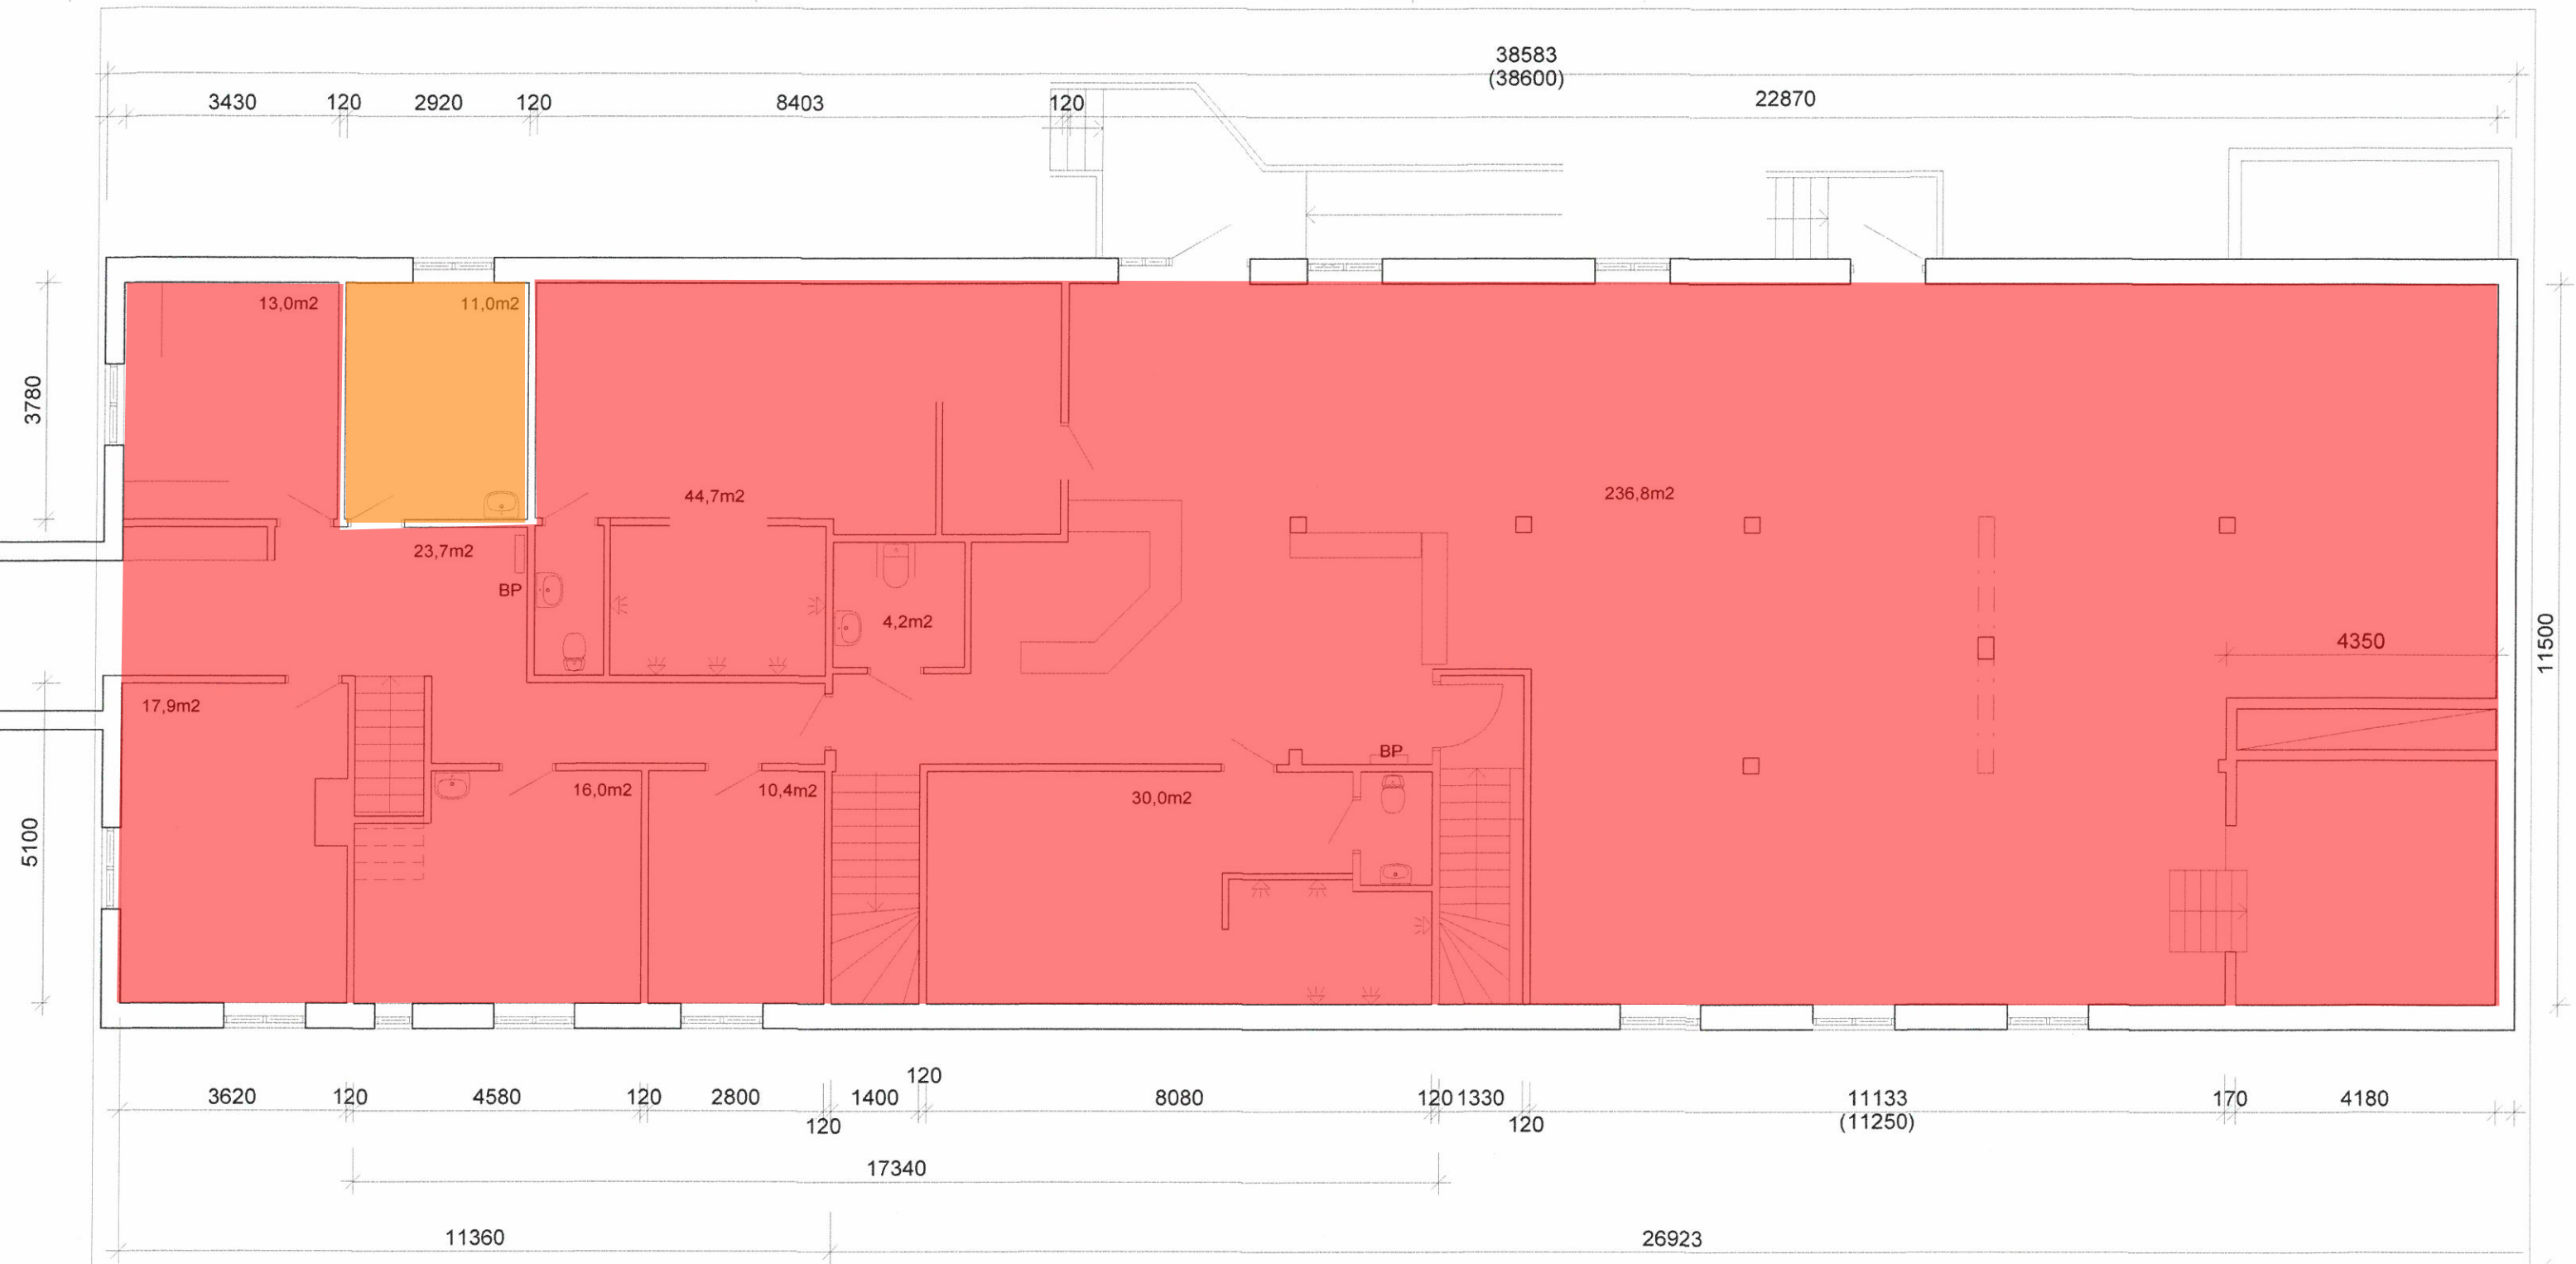

Fönster och dörrar är inte inmätta
utan placerade enligt äldre ritningar
alt foton

BET	ANT	ÄNDRINGEN AVSER	DATUM	SIGN
Friskvårdskompaniet Relationsritnigar				
LINKARKITEKTUR				
UPPDRAG NR.		RITAD/KONSTR AV	HANDLÄGGARE Ingrid Bredberg	
DATUM 2020.03.02		ANSVARIG IB		
Bottenvåning				
SKALA 1:100		NUMMER A:02		BET



Fönster och dörrar är inte inmätta
utan placerade enligt äldre ritningar
alt foton

BET	ANT	ÄNDRINGEN AVSER	DATUM	SIGN
Friskvårdskompaniet Relationsritnigar				
LINKARKITEKTUR				
UPPDRAG NR.		RITAD/KONSTR AV	HANDLÄGGARE	
2020.03.02		ANSVARIG	Ingrid Bredberg	
2020.03.02		IB		
Våning 1 trappa				
SKALA		NUMMER		BET
1:100		A:03		