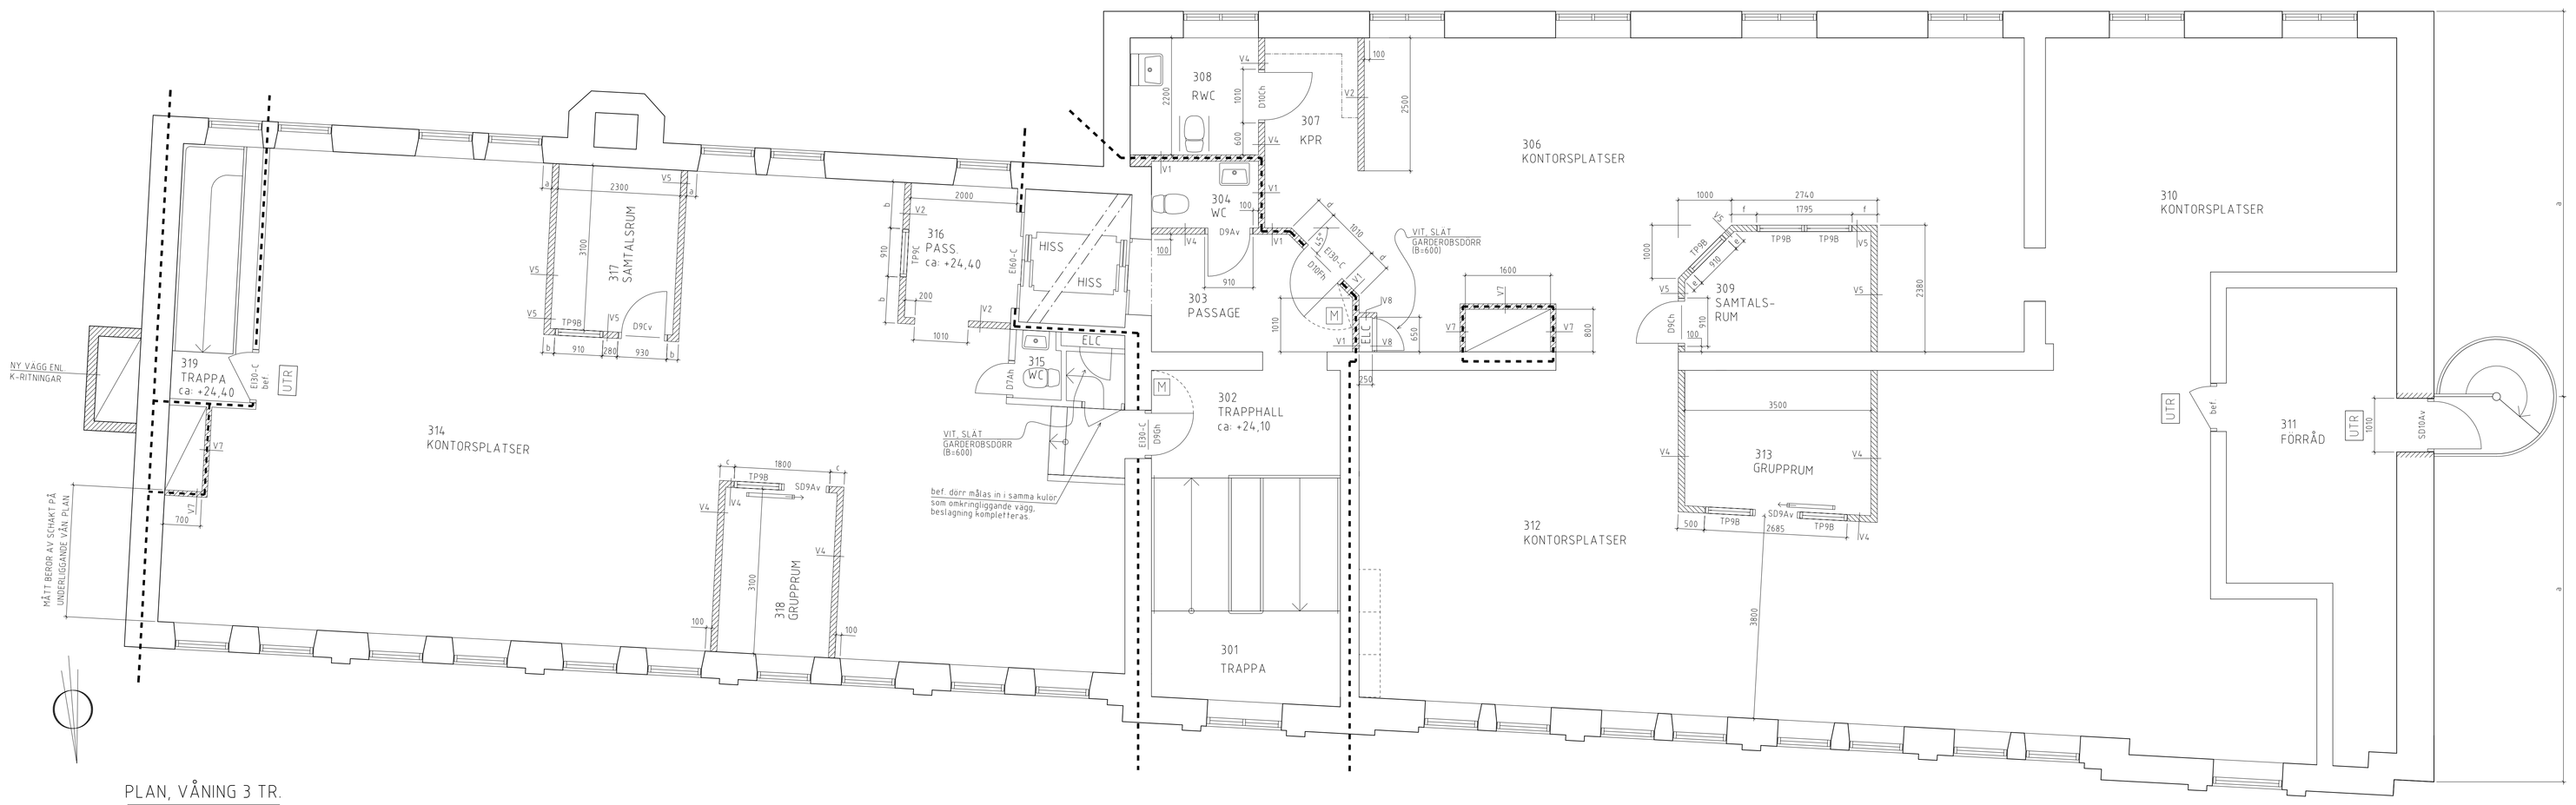

FÖRKLARINGAR

DENNA RITNING BYGGER PÅ ÄLDRE RITNINGS-KOPIOR. RITNING FÅR EJ BETRAKTAS SOM UPPMÄTNINGSRITNING DÅ NÅGON UTFÖRLIG DETALJMÄTNING EJ UTFÖRTS.

BYGGNAD I BRANDTEKNISK KLASS BR 1

UTR VÄGLEDANDE MARKERING FÖR UTRYMNINGSVÄG ENL. AFS 1997:11.

BRANDCELLSGRÄNS EI 60

NY VÄGG

BEFINTLIG VÄGG

NY ÖPPNING I BEFINTLIG VÄGG

NY DÖRR BEFINTLIG DÖRR

VÄGGTYPER, INNERVÄGGAR

FABRIKAT GYPROC ELLER LIKVÄRDIGT
BETECKNINGAR ENLIGT GYPROC HANDBOK 6.
GYPROC ERGONOMIC VÄGGSYSTEM.
ANSLUTNINGAR VÄGGHORN, TAK, GOLV M.M ENL. GYPROCS DETALJER

VÄGGAR

V1 E-E 70/70 (c900) 202 M0, 120 mm, R'w 35-40 dB.
V2 E-E 70/70 (c900) 101 M0, 95 mm, R' w 30 dB.
V3 E-E 70/70 (c900) 200 M0, 95 mm, R'w 25-30 dB.
V4 E-E 70/70 (c900) 101 M30, 95 mm, R'w 35 dB.
V5 E-E 70/70 (c900) 202 M30, 120 mm, R'w 44 dB.
V6 IGENSÄTTNING AV BEF. VÄGG, R'w 35 dB. MÅTT LIKA INTILLIGGANDE BEF. VÄGG.
V7 E-E 70/70 (c450) 2p00, 100 mm, R'w 25-30 dB, I DENNA VÄGGTYP SKALL SAMTLIGA GIPSSKIVOR BYTAS UT MOT GYPROC PROTECT F-SKIVOR.
V8 E-E 70/70, 100 M0, 85 mm.

* INKL. I TAK FÖR VENTKANALER, BALKAR OCH DYLIGT ÄR EJ REDOVISADE PÅ DENNA HANDLING.

		RELATIONSHANDLING	MR	051221
BET	ANT	ÄNDRINGEN AVSER	SIGN	DATUM

RELATIONSHANDLING

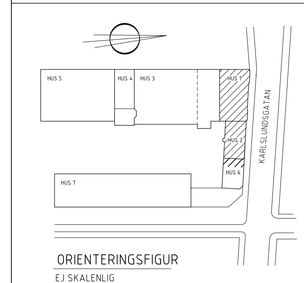

ORIENTERINGSFIGUR
EJ SKALENLIG

Egeryds
Adolfsbergsvägen 4, 702 27 Örebro

OMBYGGNAD AV BEF. KONTOR
Kv GULLVIVAN 15, ÖREBRO

UPPDRAG NR	RITAD AV	HANDLÄGGARE
	M. REHN	M.R
DATUM	ANSVARIG	
2005-06-28		

HUS 1 OCH 2
PLAN VÅNING 3 TR.

SKALA	NUMMER	BET
1:50/A1	A30-61-124	

PLAN, VÅNING 3 TR.
1:50

A30-P04, 2005-06-28 Egeryds Fastighetsservice AB/ M. Rehn

REF

LAGER: POINT

P1:0