


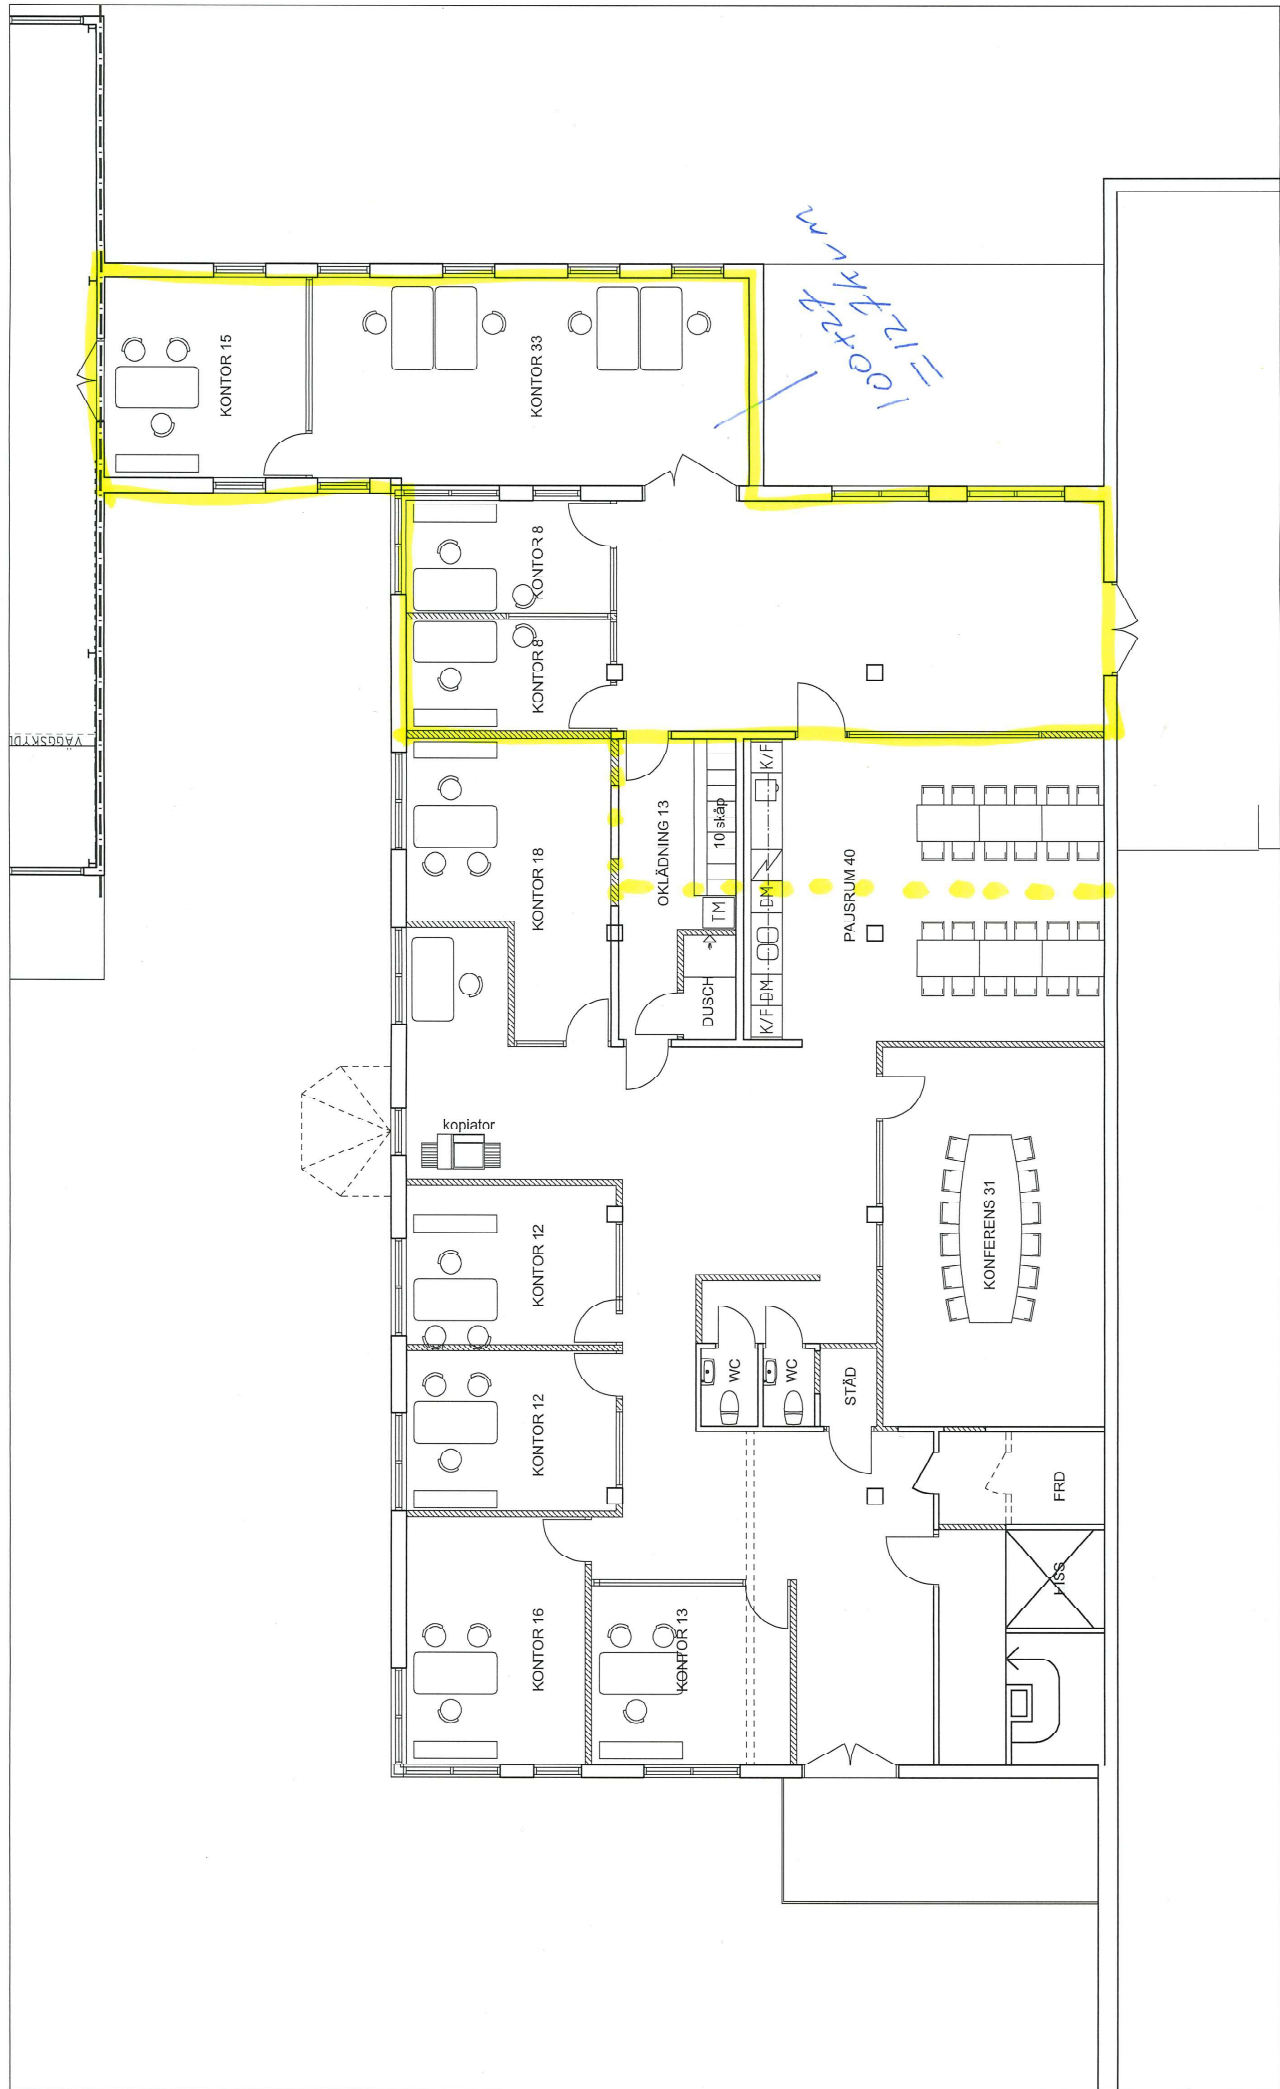

MILSTOLPEN 3, FALUN. OMBYGGNAD AV LOKALER

11-536B

PLAN 2
2024-01-12