
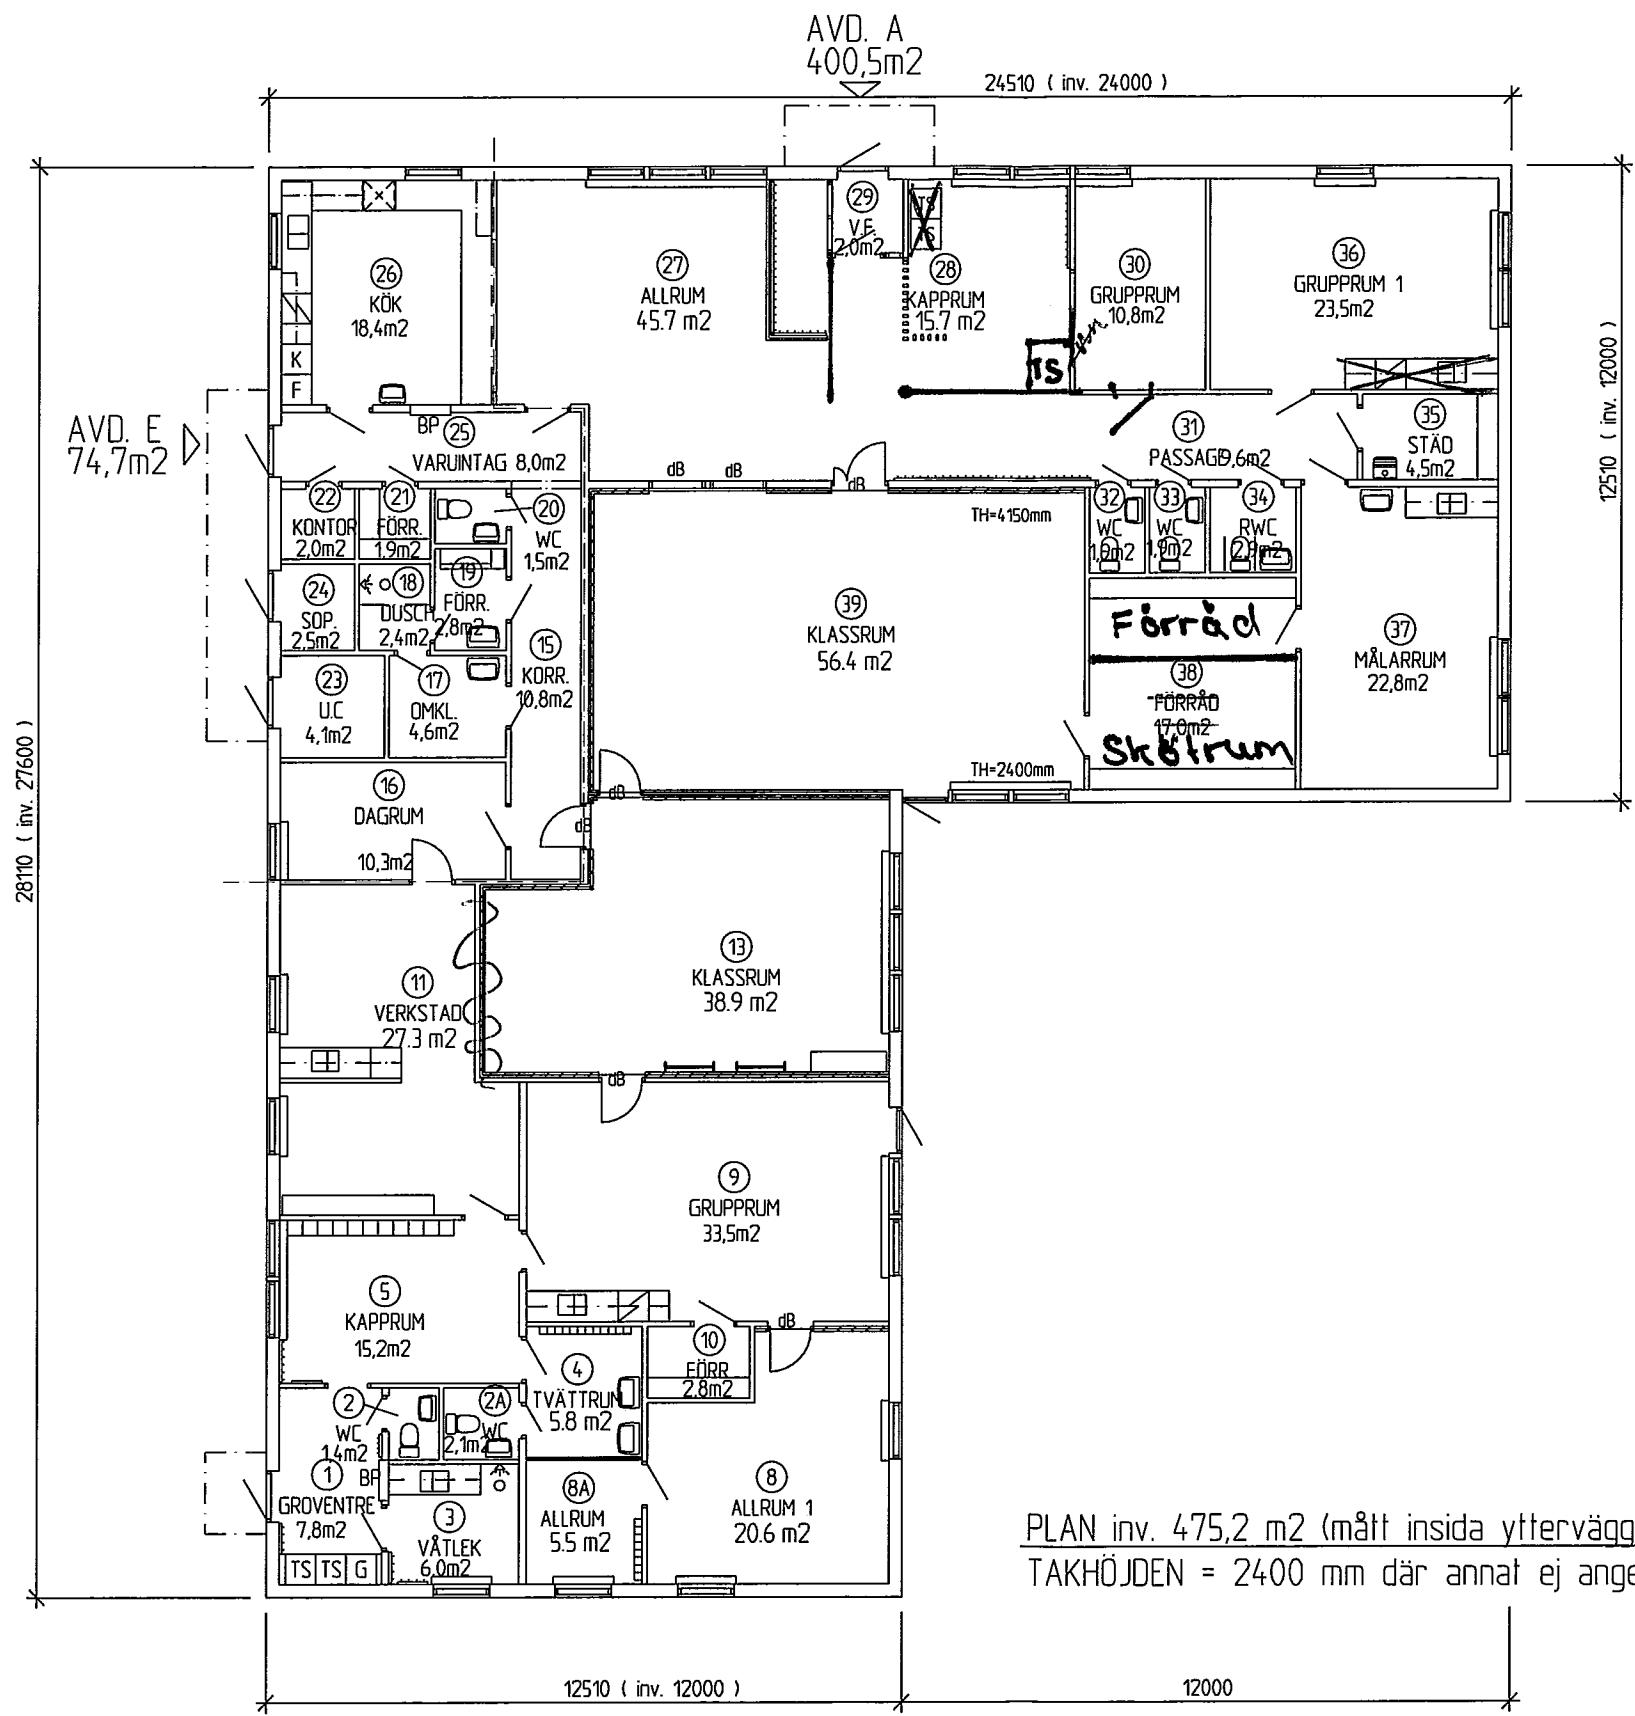


Ny planläggning

FÖRKLARING

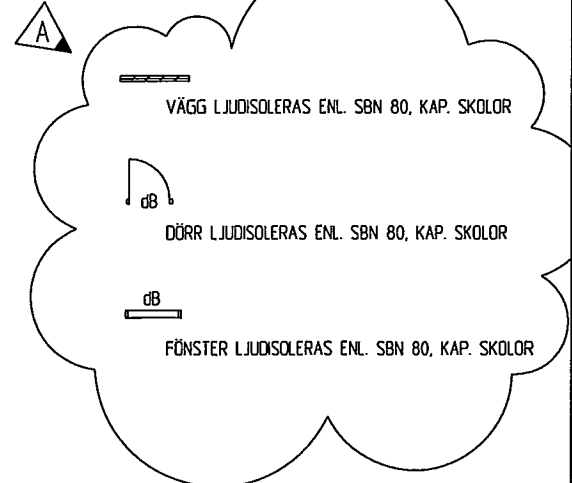

PLAN inv. 475,2 m² (mått insida yttervägg).
TAKHÖJDEN = 2400 mm där annat ej anges.

VID YTBERÄKNING DELAS VÄGG MELLAN TVÅ AVDELNINGAR MITT ITU.
RITNINGSUNDERLAG: MÅTTSATT 50-DELSRITNING
CAD-RITAT
CAD GRUNDPROGRAM: AUTOCAD VER: 12.0
CAD APPLIKATION: POINT-A VER: 3.0
PLANLÖSNING KONTROLLERAD PÅ PLATS

MARKERA MED KRYSS (X)	UPPMÄTT PÅ PLATS	MÄTT PÅ RITN.	SKALMÄTT PÅ RITN.
YTTERVÄGGAR		X	
INNERVÄGGAR		X	
DÖRRAR		X	
FÖNSTER		X	
HÖJDER	X		

	Borlänge kommun Fastighetskontoret
---	--

FAST.BET.: TUNABYGGEN	ADRESS: PLANETGATAN 9
--------------------------	--------------------------

OBJEKT NR.: 12042	RAKETEN
----------------------	---------

PLAN	AutoCAD ver: 12 POINTversion: 3,0	RITNINGSNUMMER A1:1	REV B
------	--------------------------------------	------------------------	----------

RELATION	BB	1996 10 10
FLYTT AV V7GGAR + ISOL.	BB	1996 09 06

REV	ANT	REVIDERINGEN AVSER	SIGN	DATUM